



E 4

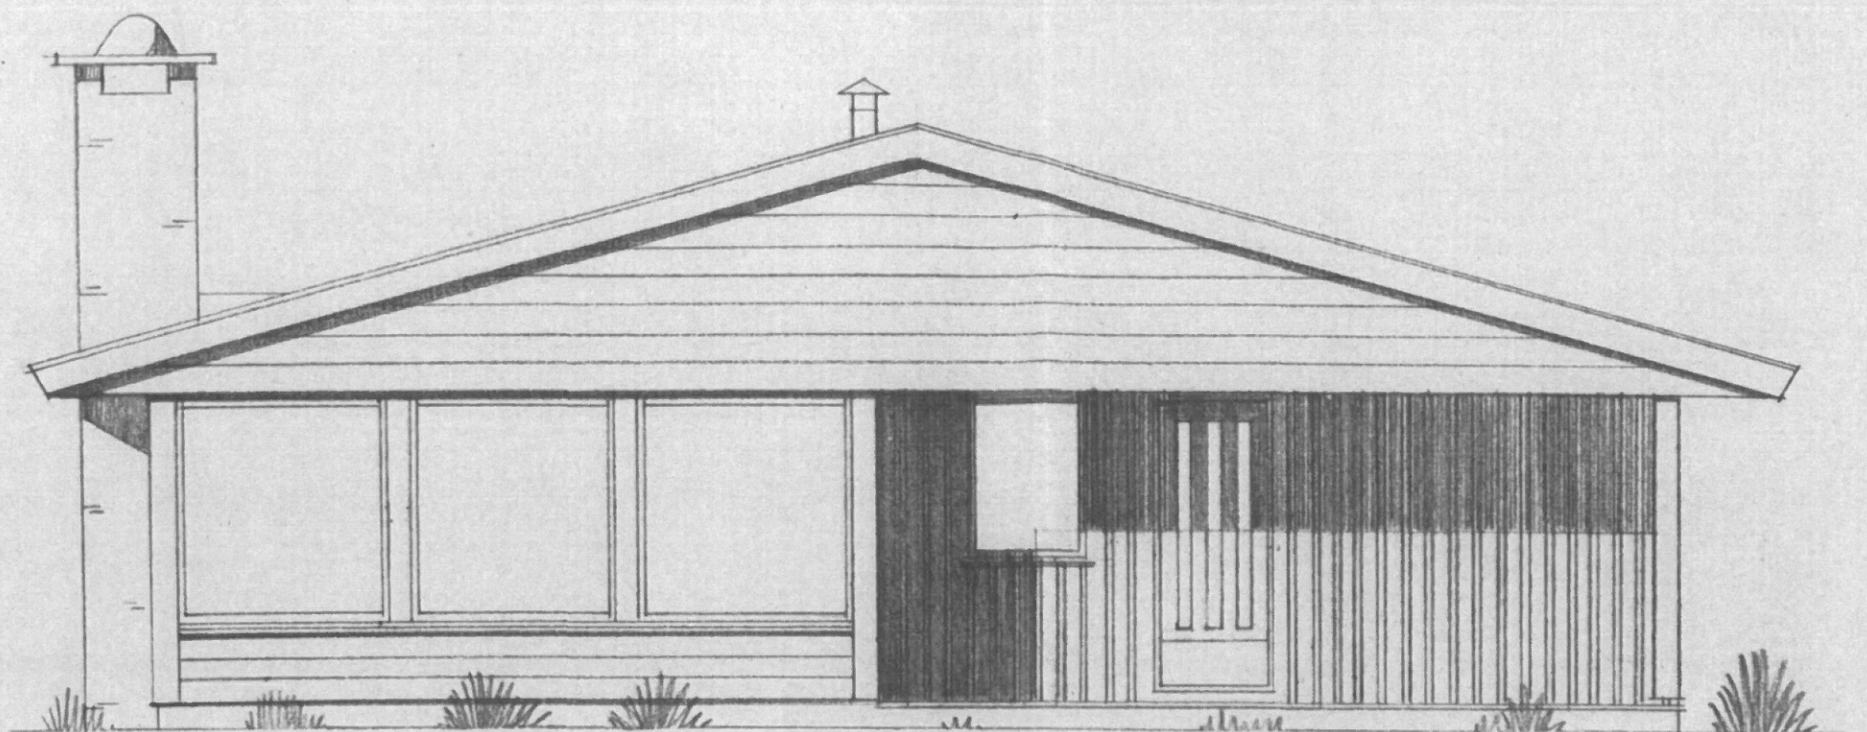

MOT VEST.

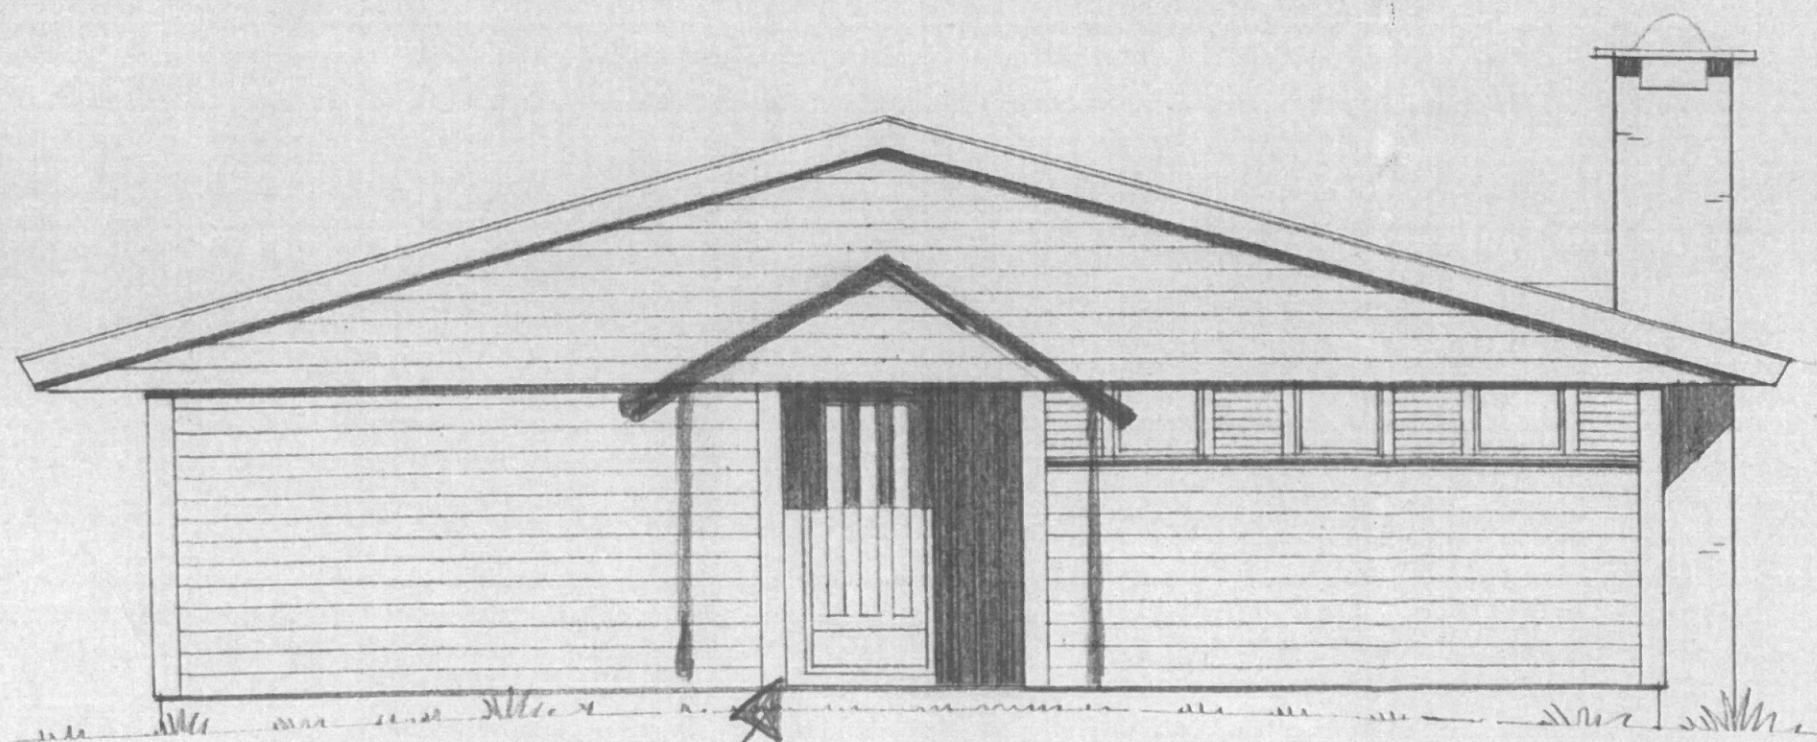

MOT ØST.

*Nordfjord
L. Skjerve*

Godkjent
i møte den 8/12 sak nr. 94/67
Bygningsrådet i Radøy
FASADER. MÅL 1/50

HERR H. H. JESS JR. BERGEN.
HYTTE PÅ KVALHEIM. RADØY.
PEDER LIEN. ARKITEKT.
MARØY DEN 14.10.1967.