

**Fra:** Ole Martin Bolset  
**Sendt:** onsdag 9. juni 2021 14:28  
**Til:** Hedvig Godvik Olsen  
**Kopi:** Stian Hviding  
**Emne:** SV: Fossesjøen

Hei!

Ja, det var denne differansen på tomtegrensa eg hadde ein følelse på kom til å vere der. Og difor ein i oppstartsmøtet kom med ei tilbakemelding på at det er viktig at yttergrensene for området vert påvist og målt inn nøyaktig før planarbeidet skulle starte.

Vi tenkjer at de må tilpasse vegen til dei nye tomtegrensene so godt som mogleg.

Nokon tankar eg har:

- Anna veggrunn langs 325/60, 76 (o\_SVT15), vil vel kanskje i realiteten ikkje verte opparbeida der avkøyrsla til denne tomta er. Kan ein revidere plankartet på ein måte som betre illustrera situasjonen ved ferdig utbygging?
- Fortau (o\_SF04) langs kommunalveg (o\_SKV03) er regulert med ei breidde på 3 m. I realiteten ser det fortauet som o\_SF04 skal koble seg til ut til å vere 2m breidt. Kan ein endre breidda på dette fortauet langs o\_SKV03 til 2m for å justere veglina, og dermed trekke seg lengre vekk frå 325/60, 76?

Merknadsskjemaet må òg reviderast, ut frå korleis ein no finn ut at ein skal løyse denne problemstillinga.

**Ole Martin Bolset** | Rådgjevar planforvaltning

Telefon: 453 77 397

Innbyggjarservice: +47 56 37 50 00

[www.alver.kommune.no](http://www.alver.kommune.no)




**Fra:** Hedvig Godvik Olsen <[hgo@ardarealplan.no](mailto:hgo@ardarealplan.no)>  
**Sendt:** tirsdag 1. juni 2021 10:37  
**Til:** Ole Martin Bolset <[ole.martin.bolset@alver.kommune.no](mailto:ole.martin.bolset@alver.kommune.no)>  
**Kopi:** Stian Hviding <[stian@sandland.as](mailto:stian@sandland.as)>  
**Emne:** VS: Fossesjøen

Heisan

Vi har nå lagt inn de nye eiendomsgrensene fra oppmålingen i plankartet. Som du kan se fra utklippet

Eiendomsgrenser for Fossesjøen.

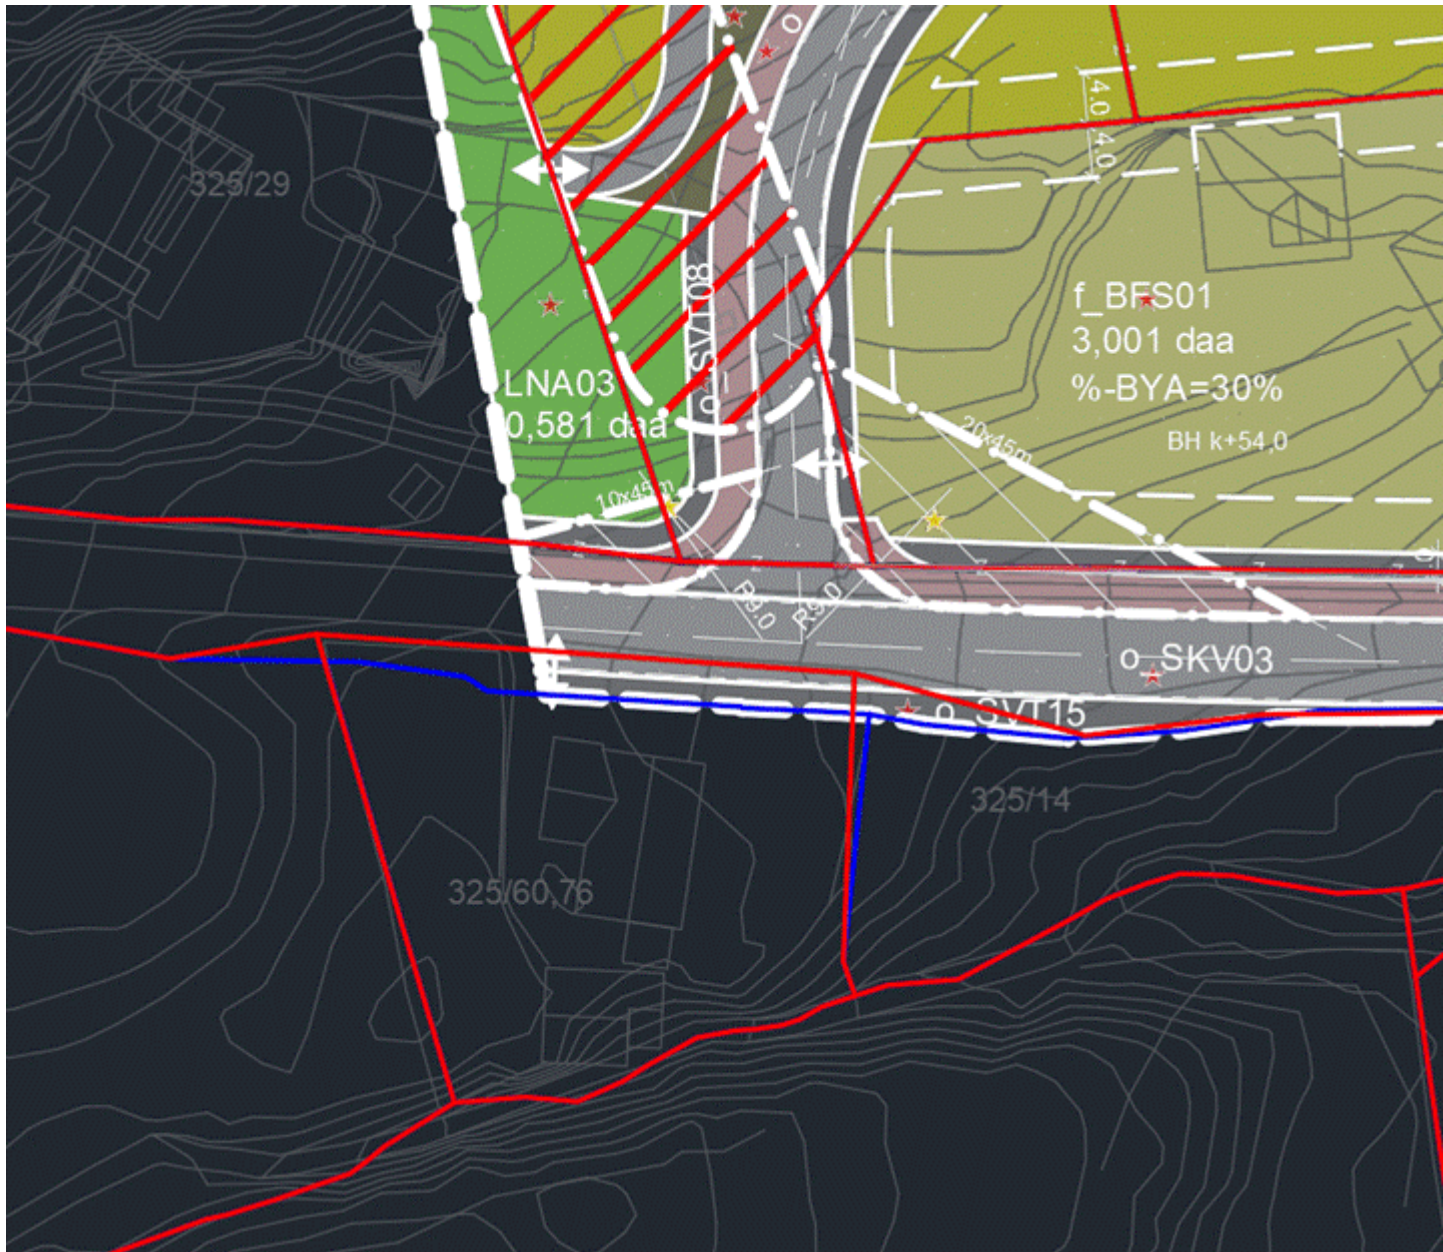

Med beste hilsen  
Hedvig Godvik Olsen  
Landskapsarkitekt MNLA/planleggar