

FASADE MOT VEST




FASADE MOT ØST


Rev. 31.07.06.
Oppsetting av vegger og innsetting av dør
under utkraget kontor. Rommet skal benyttes
til ventilasjonsrom.

BYGGEMELDING


prosjekt					FREKHAUG TORG				
tiltakshaver					Lingjerde Eiendom as				
målestokk	dato	tegnet av	kontr.av	prosjekt nr.					
1:200	15.08.00	AFN		filnavn					
tegning				tegningsnr.		indeks			
FASADE ØST OG VEST				3220					

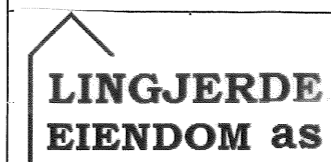


Lingjerde Eiendom as
Postboks 139
5906 Frekhaug
Tlf. 56 35 02 60

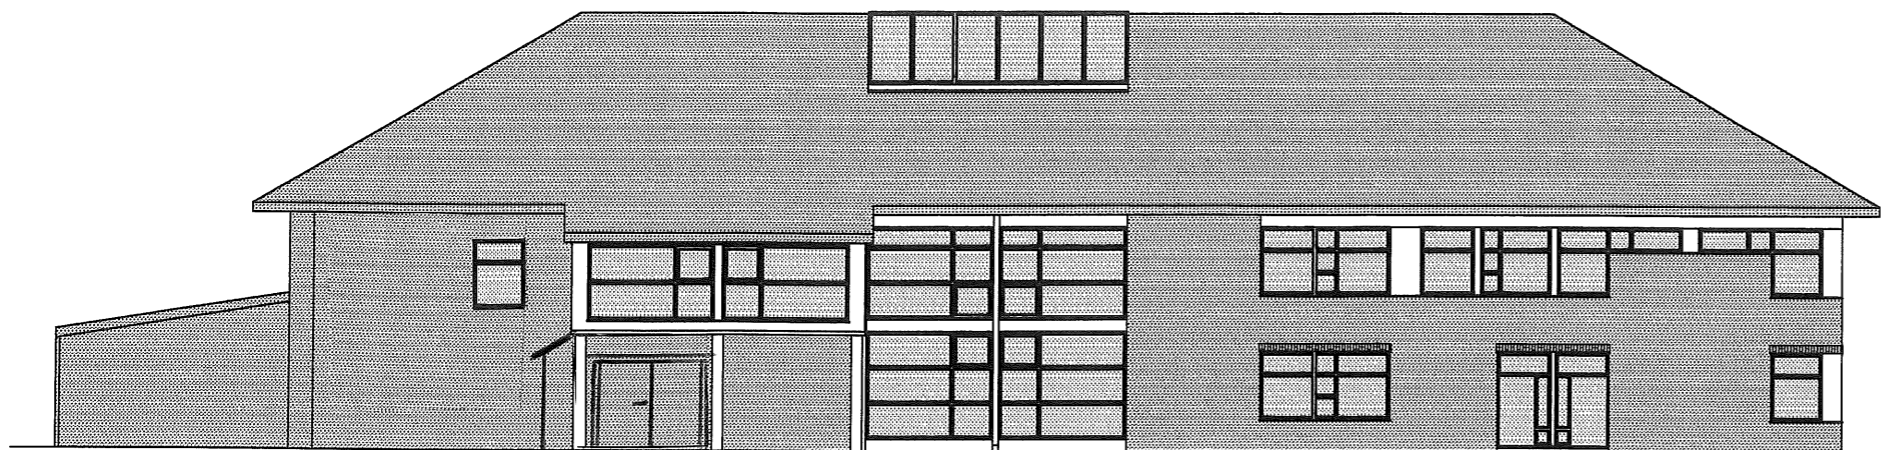

FASADE MOT SYD

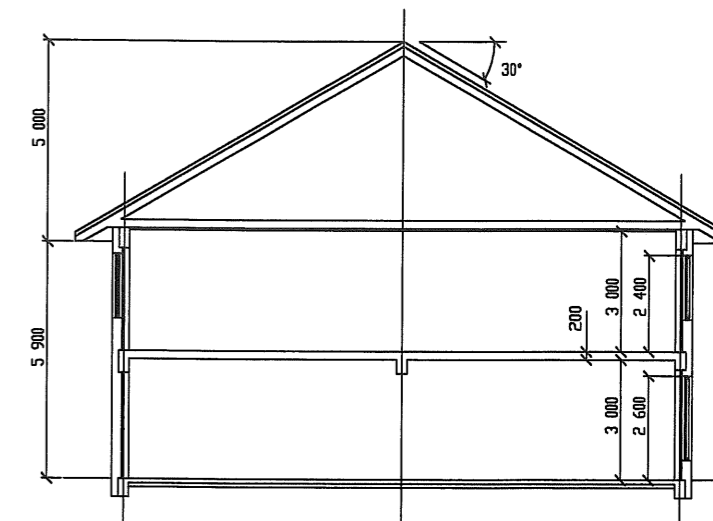

GENERELT SNITT

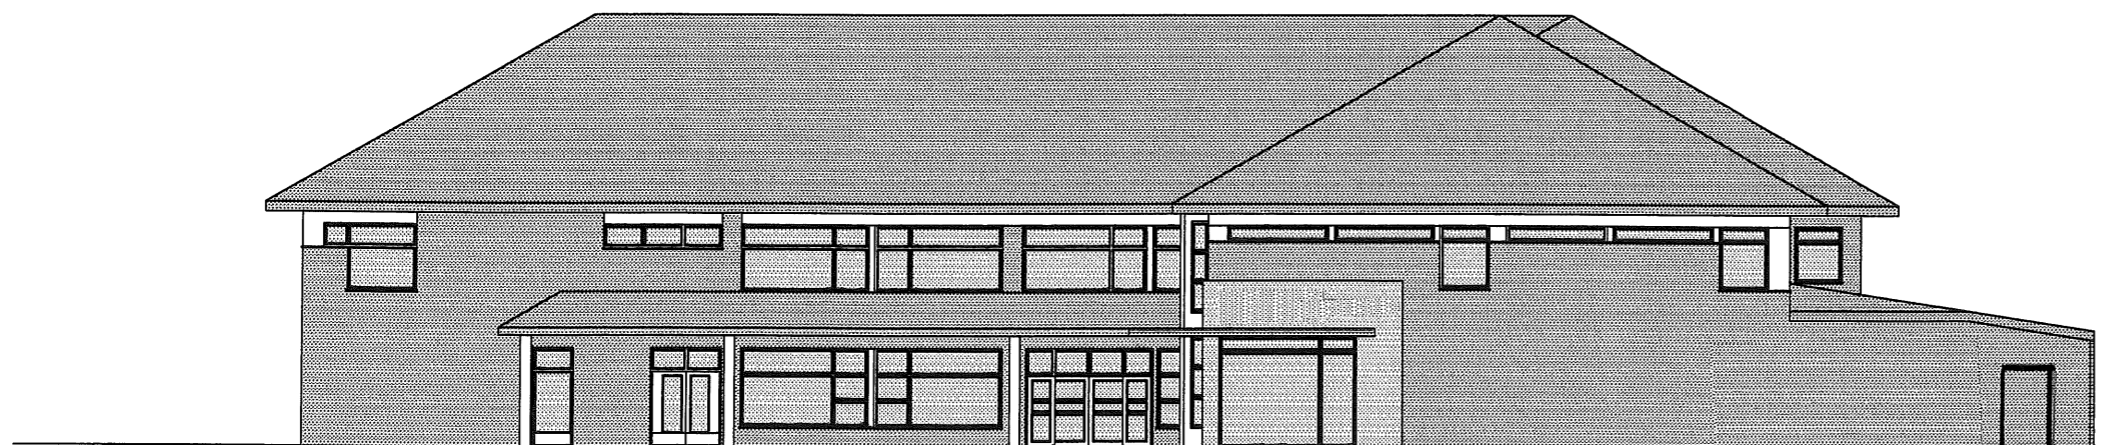


FASADE MOT NORD


Rev. 31.07.06.
Oppsetting av vegger og innsetting av dør
under utkraget kontor. Rommet skal benyttes
til ventilasjonsrom.

BYGGEMELDING

prosjekt				
FREKHAUG TORG				
tiltakshaver				
Lingjerde Eiendom as				
målestokk	dato	tegnet av	kontr.av	prosjekt nr.
1:200	15.08.00	AFN		filnavn
tegning			tegningsnr.	indeks
FASADE NORD OG SØR			3210	

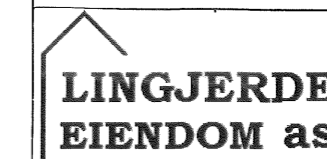


Lingjerde Eiendom as
Postboks 139
5906 Frekhaug
Tlf. 56 35 02 60

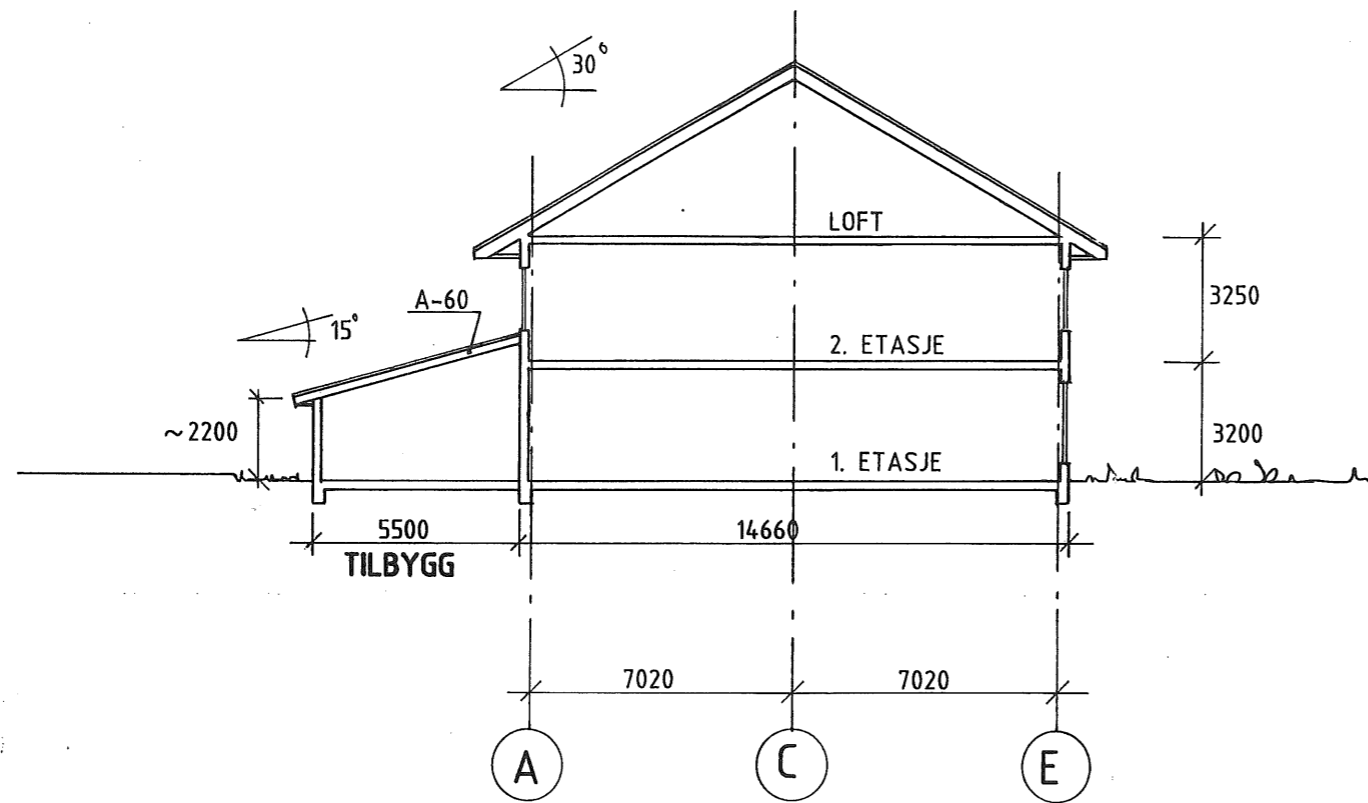

2.3.11.1
 96000.748
 23-364 7B

SØKNAD OM BYGGETILLATELSE

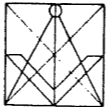REVISJON GJELDER				SIGN.	DATO	REVISJON
OPPDRAG				TEGN. AV		
FREKHAUG TORG A/S				OPPDRAG NR.	DATO	MÅL
				209/01.96	23.01.96	1:200
TEGNINGS TITTEL				TEGN. NR.		REV.
REMA 1000 PRINSIPPSNITT				ETTER OMBYGGING		A.20-03
 ARKITEKTENE HELÉN & BIGOM AS MNAL NPA NEDRE HAMBURGERSMAUET 7B, 5018 BERGEN TLF. 55315068 - 06085193 FAX. 55315106						