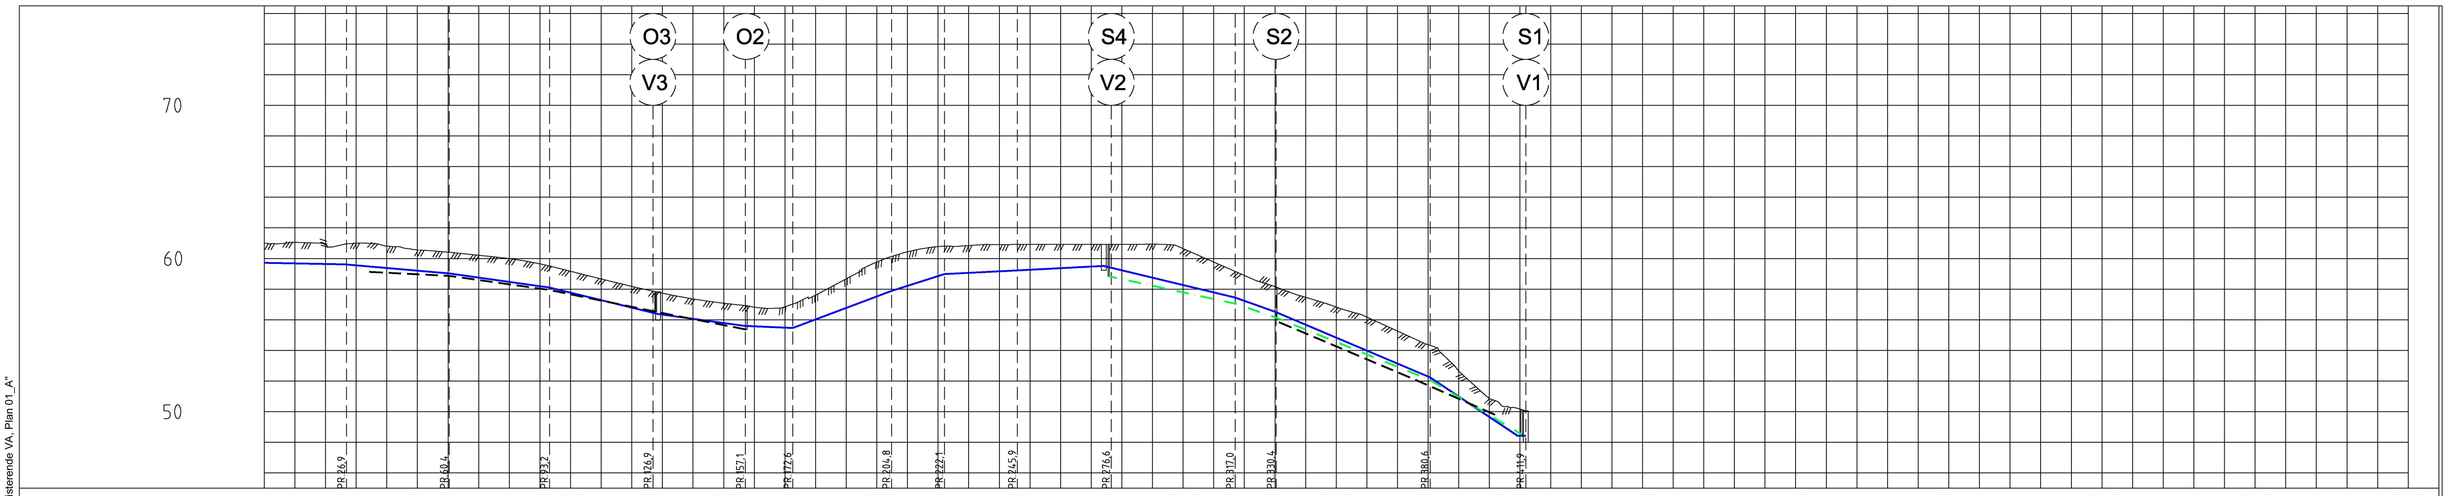

PROFIL NR.		0	50	100	150	200	250	300	350	400	450	500	550	600	650	700
Grunneier																
Markslag																
Grunnforhold																
TERRENG H./TOPP VEGDEKKE		61,01	61,06 61,09 61,06 61,09 61,39 61,43 60,23 60,03 59,73 59,29 58,81 58,34 57,89 57,49 57,17 56,94 56,52 57,26 57,70 58,64 59,48 60,18 60,15 61,04 61,08 61,08 61,07 61,07 61,08 61,04 57,85 58,23 58,37 57,65 57,05 56,42 55,55 54,64 53,34 51,40 50,27 50,04													
Hor.vinkelpunktavstand i m			26,9 33,5 32,8 33,7 30,2 15,5 32,3 17,3 23,8 30,6 40,5 13,3 50,3 31,3													
Vannledning	Kumavstand i m		26,6 34,1 32,8 35,4 28,3 15,7 32,3 17,3 23,1 28,9 42,9 13,0 50,6 31,3													
	Fall i ‰		-3,8 -17,3 -28,1 -48,7 -27,5 -8,8 75,0 63,7 10,0 10,3 -48,2 -71,0 -84,9 -133,4 -11,7													
	Kote utv. topp	59,72	59,62 59,03 58,11 56,38 55,60 55,47 57,89 58,99 59,22 59,52 57,45 56,53 52,24 48,43													
	Type og dim		180PE 100 SDR 11													
Spillvannsledning	Kumavstand i m		41,3 13,3 50,3 30,0													
	Fall i ‰		-43,0 -68,0 -81,0 -118,9													
	Kote innv. bunn		58,84 57,05 56,21 52,07 48,51													
	Type og dim		160Rødbrun PVC SN8 160PVC SN8													
Overvannsledning	Kumavstand i m		26,1 32,8 34,7 29,6 25,1													
	Fall i ‰		-10,0 -28,1 -40,7 -38,9 -90,0													
	Kote innv. bunn		59,13 58,87 57,95 56,52 55,36 52,06 49,80													
	Type og dim		250DV_0 SN8 200Sort PVC SN8													

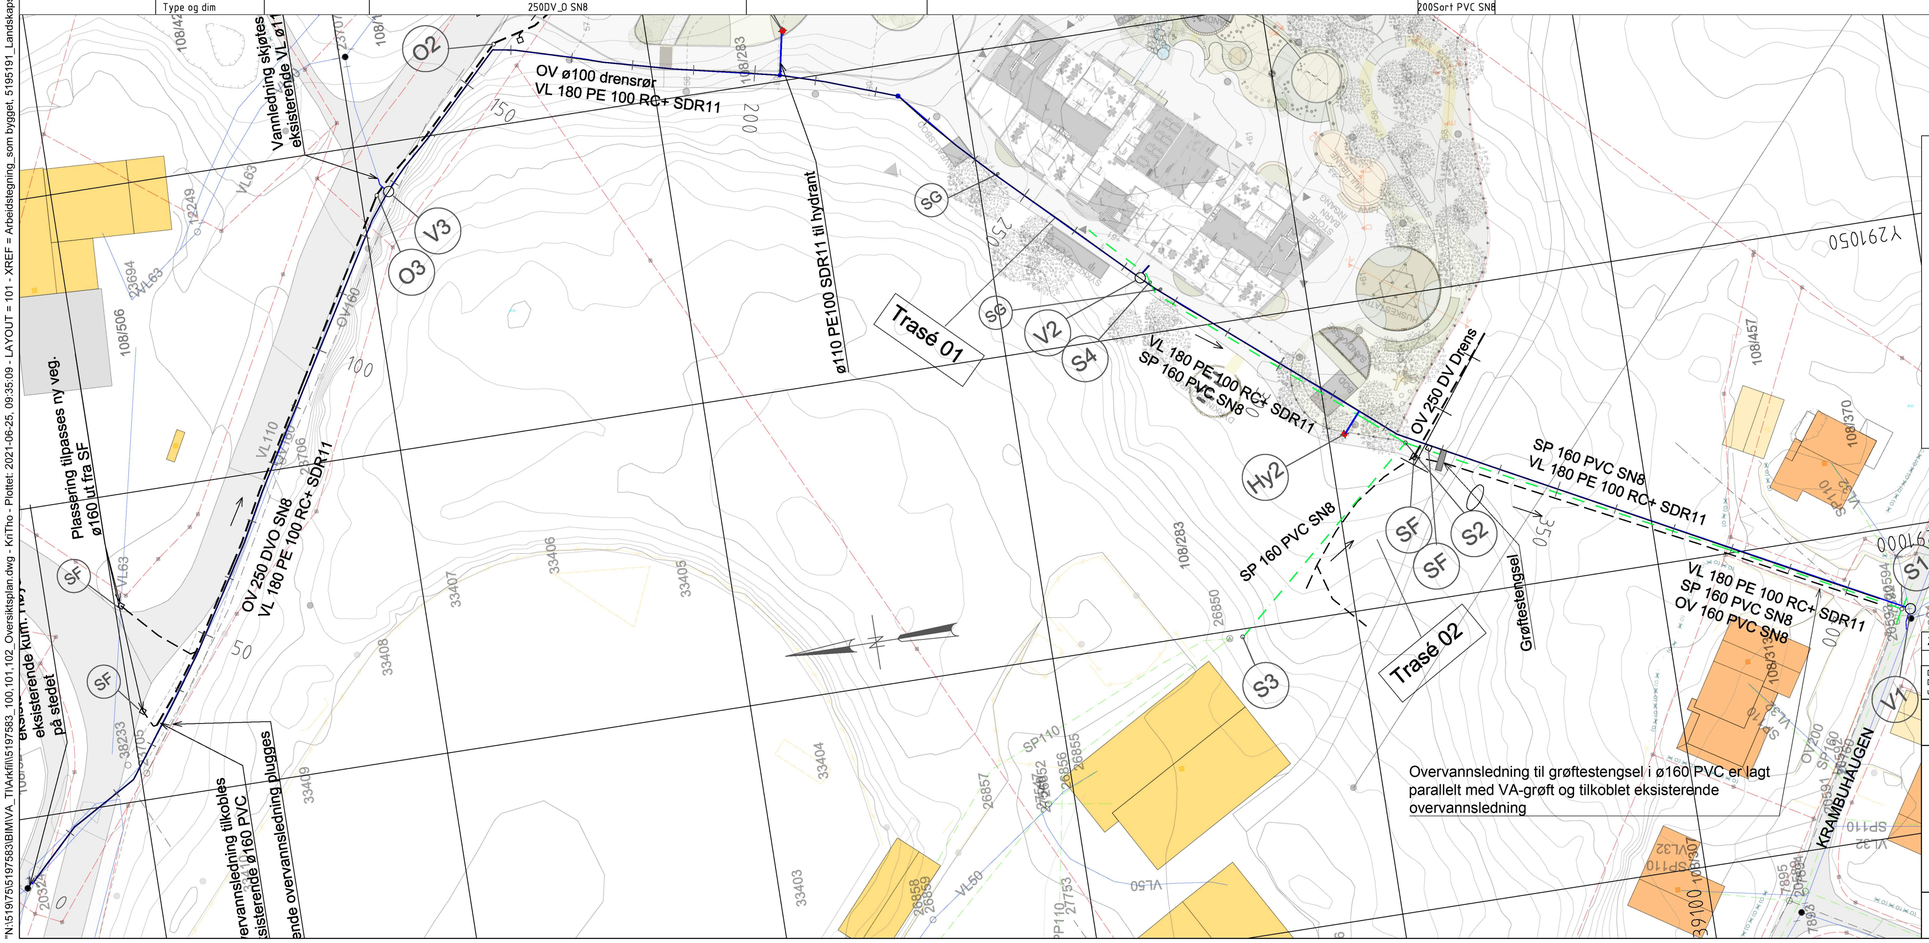

Tegningsnummer	Revisjon
101	Z07

TEGNFORKLARING:

	PROSJEKTERT	EKSISTERENDE	UTGÅR
Spillvann			
Avløp felles			
Overvann			
Vann			
Privat spillvann			
Privat vann			
Grøftestengsel			
Hydrant			
Utløp			
Terrengsluk			
Kjeftesluk/sandfang			

Rev.	Dato	Beskrivelse	Utarbeidet	Fagkontroll	Godkjent
Z07	2021-05-25	Som bygget	AagBjo	KriTho	KriTho

Dette dokumentet er utarbeidet av Norconsult AS som del av det oppdraget som fremgår nedenfor. Opphavsretten tilhører Norconsult AS. Dokumentet må bare benyttes til det formål som oppdragsavtalen beskriver, og må ikke kopieres eller gjøres tilgjengelig på annen måte eller i større utstrekning enn formålet tilsier.

ALTIVANN AS

Målestokk (gjelder A1)
Plan: 1:500
L.profil: 1:1000

Lindås Barnehage

Plan og profil
Trasé 01

Norconsult

Oppdragsnummer	Tegningsnummer	Revisjon
5197583	101	Z07

"N:\5197583\BIM\VA_Tilrett\fill\5197583_100,101,102_Oversiktsplan.dwg - KriTho - Plottet: 2021-06-25, 09:35:09 - LAYOUT = 101 - XREF = Arbeidstegning_som bygget, 5195191_Landskapsplan(redusert for VA-planer), 5197583 - Kartgrunnlag, 5197583 - Eksisterende VA, Plan 01_A"