


Prosj. forstøtningsmurer på gbnr. 327/263 i Alver kommune, Moldekleivmarka 41a
 TERRENGSNITT i Mål = 1:100

Frekhaug, 08.06.2021, Rev.: 04.07.21 *KWJ*
 Tor-Andre Kjørhaug

207

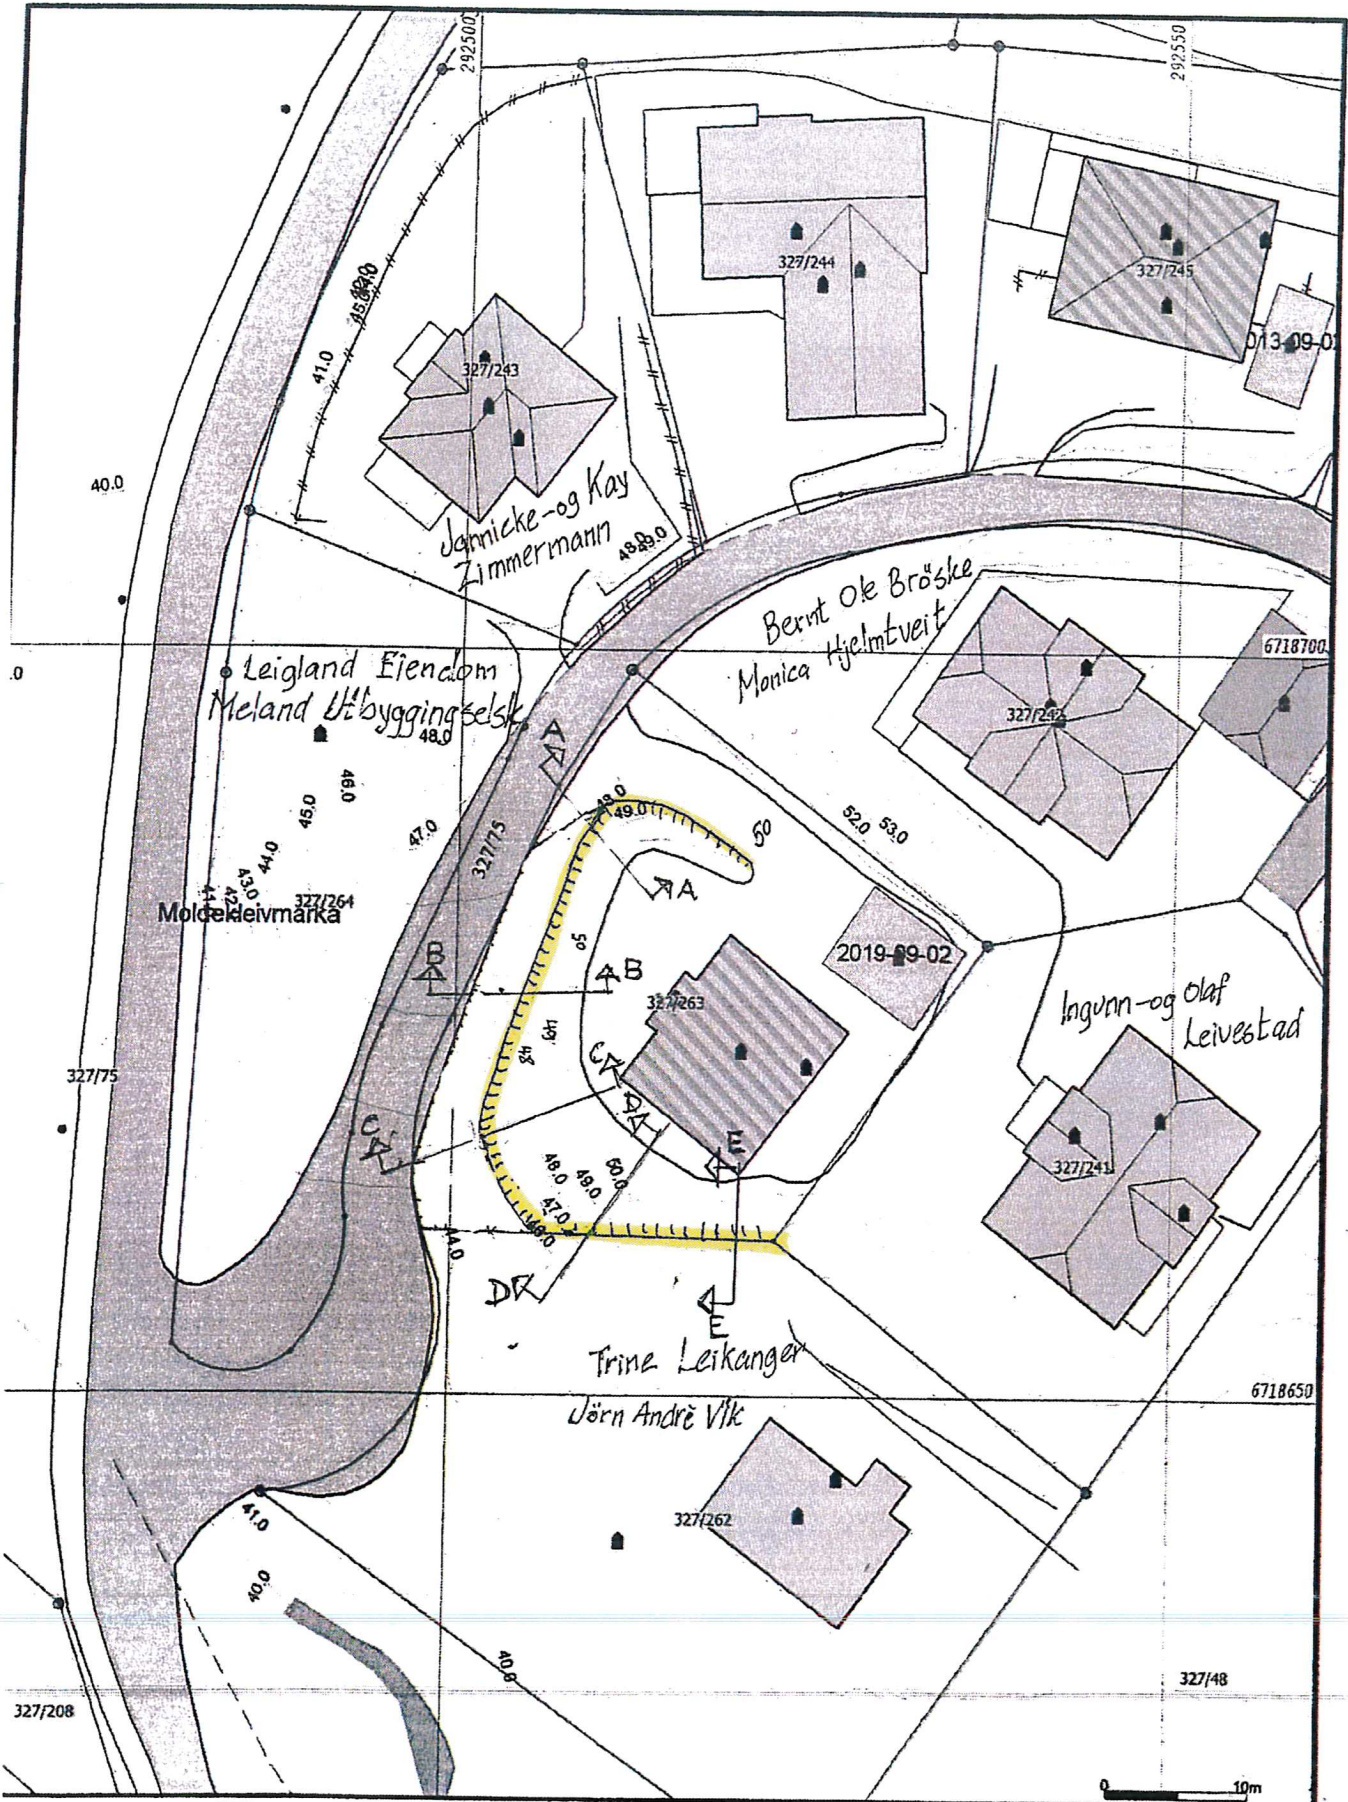

— Måte Grenser	■ Våningshus
- Registrerte Grenser	■ Større bustader
- Udefinert grenser	■ Hytta/feriehus
↑ Terrengmåte grense	■ Garasjeløhus
⊙ Konstruert grensepunkt	■ Industriløger
□ Bolig	■ Andre bygg
■ Bustad m/leilighet	

iggenhet og høyder må oppfattes som orienterende.
 ordinatsystem: UTM(EUREF89) - SONE 32 (EPSG:32632)
 vdsystem: (EPSG:)



Alver kommune
Kart og Oppmåling

Grunnkart.

Rev. 04/07-21 K.w.f.

Dato: 2021.06.01
Sign: SSC

G.nr. 327, b.nr. 263.



Skiløst
1:500