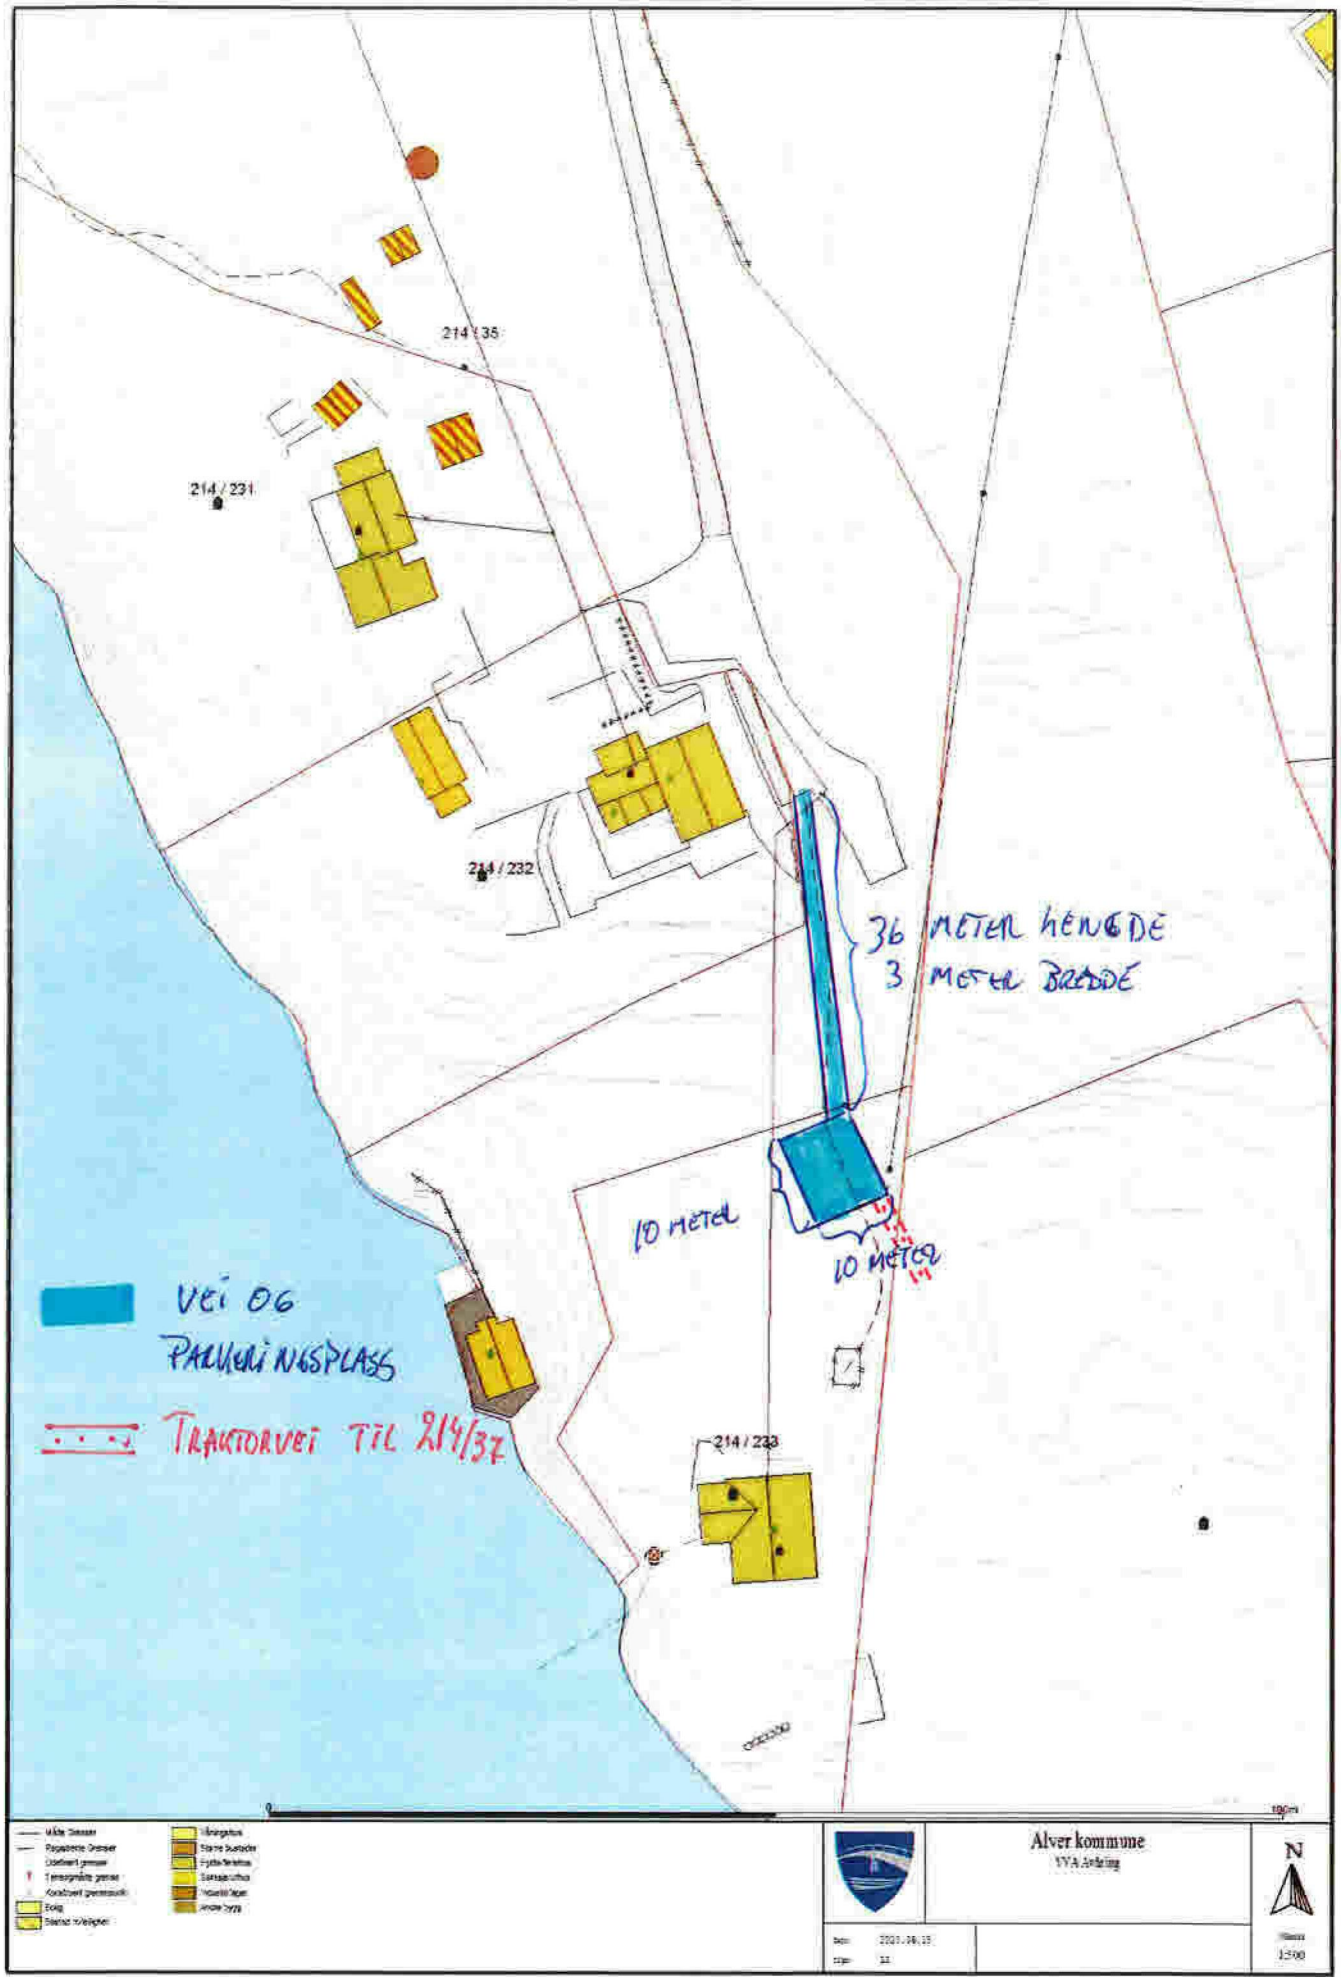
214 / 35
214 / 231
214 / 232
214 / 233
36 METER HENGDE
3 METER BREDDE
10 METER
10 METER
VEI OG
PARKERINGSPLASS
TRAKTORVEI TIL 214/37
Alver kommune
VVA Avdeling
N
1:500