

SITUASJONSKART

Gnr/Bnr: Gbnr 195/235

Adresse:

Eigar/søkar:

Kvalitet :

Målestokk: 1:500

Dato: 16.08.2021



ALVER
KOMMUNE



Gjeldande plan :

Planformål :

Vår referanse: km



Gjerde



Usikker eigedomsgrense



Målt eigedomsgrense




Bolighus



Andre bygg

Sign.

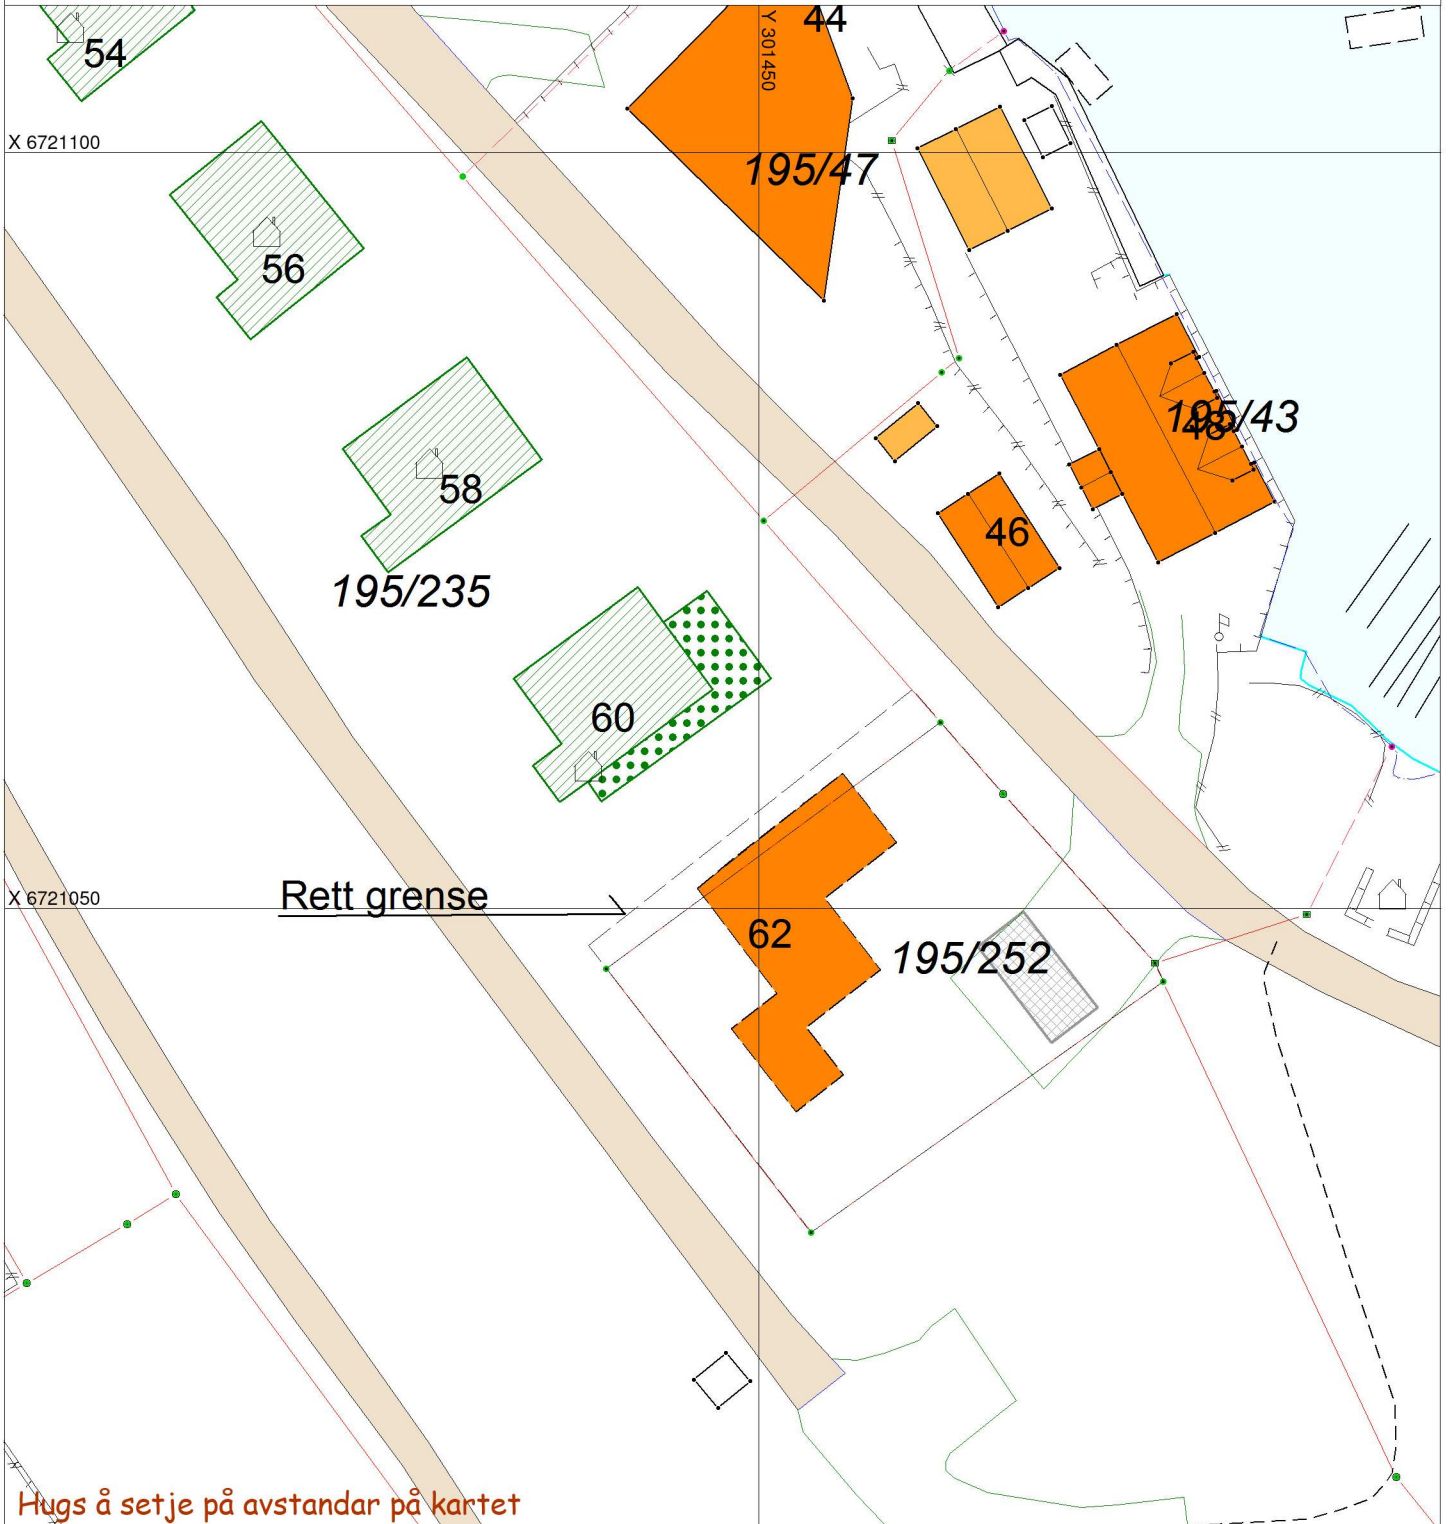

SITUASJONSPLAN



Tiltak

Underskrift Situasjonsplan

Dato