



MURMESTER WIIK

Org. Nr. 924 456 396MVA
Tlf. Nr. 905 50 061



Murmester Wiik

E-post: Sondreowik@gmail.com




Byggesøknad rehabilitering av pipe

Eigar: Øystein Wiik

Eigedom: 4631-52/6, Vikavegen 40, 5956 Hundvin

Søkar: Murmester Wiik AS, Org.Nr: 924 456 396, Erstadvegen 83, 5911 Alversund

Denne byggesøknaden gjelder rehabilitering av teglsteinspipe med keramikkørør.

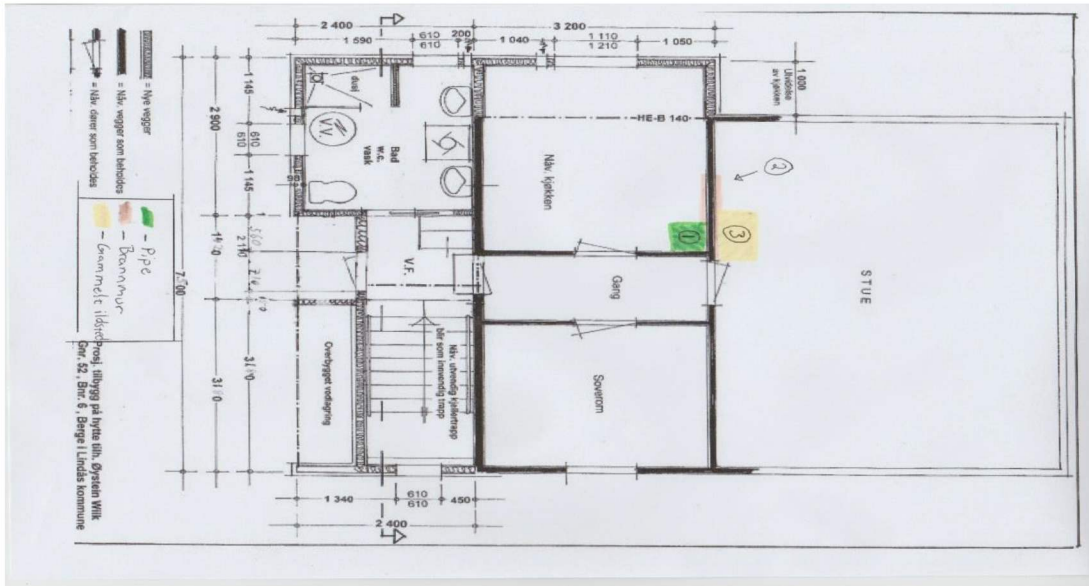

Markert i grønt (1) er pipen som skal rehabiliteres.

Markert i oransje (2) er brannvegg.

Markert i gult (3) er gammelt ildsted. Det skal rives og nytt ildsted vil bli montert på samme plass.

Pipen skal bli rehabilitert med Schiedel Ø16 keramikkørør som blir heist frå toppen av pipen og ned. Det blir brukt Schiedel fugekitt mellom rørene og avstandsholdere pr 1 meter.

17.8.2021

Med vennlig hilsen

Sondre Wiik

Murmester Wiik AS