

Frå: vegard romarheim <vegard_romarheim@hotmail.com>
Send: tirsdag 17. august 2021 10:32
Til: Hanne Marie Evensen
Emne: Fwd: Vegard Romarheim. Adresse: Alvermarka 40.

Skaff deg [Outlook for Android](#)

From: Kjetil Spurkeland <kjetil.spurkeland@alver.kommune.no>
Sent: Tuesday, August 17, 2021 9:49:24 AM
To: vegard romarheim <vegard_romarheim@hotmail.com>
Subject: SV: Vegard Romarheim. Adresse: Alvermarka 40.

Hei!

Dersom alle måla stemmer så vil det sle slik ut på kartet rundt garasjen Vegard.
Har lagt data frå deg som eit lag oppå VA kartet og det ser ok ut med tanke på rørene/vann.

MVH

Kjetil Spurkeland | Tenesteleiar drift og vedlikehald

Telefon: 934 06 068

Innbyggjarservice: +47 56 37 50 00

www.alver.kommune.no



ALVER
KOMMUNE



Frå: vegard romarheim <vegard_romarheim@hotmail.com>

Send: fredag 13. august 2021 10:29

Til: Kjetil Spurkeland <kjetil.spurkeland@alver.kommune.no>

Emne: Re: Vegard Romarheim. Adresse: Alvermarka 40.

Hei igjen. Hvis du ser over det og kan bekrefte at stikkledning går klar garasjen og at garasjen er innafor 4m fra vannledning til kommunen. Kan du sende eg bekreftelse på det til hanne.marie.evensen@alver.kommune.no? Mvh Vegard Romarheim

Skaft deg [Outlook for Android](#)

From: vegard romarheim <vegard_romarheim@hotmail.com>

Sent: Friday, August 13, 2021 8:26:27 AM

To: Kjetil Spurkeland <kjetil.spurkeland@alver.kommune.no>

Subject: Re: Vegard Romarheim. Adresse: Alvermarka 40.

Hei igjen, kan du se om dette ser greit ut nå? I forhold til stikkledning og at eg er 4m i fra vannledning til kommunen?


Skaft deg [Outlook for Android](#)

From: vegard romarheim <vegard_romarheim@hotmail.com>

Sent: Friday, August 13, 2021 8:23:27 AM

To: Kjetil Spurkeland <kjetil.spurkeland@alver.kommune.no>


Subject: Re: Vegard Romarheim. Adresse: Alvermarka 40.

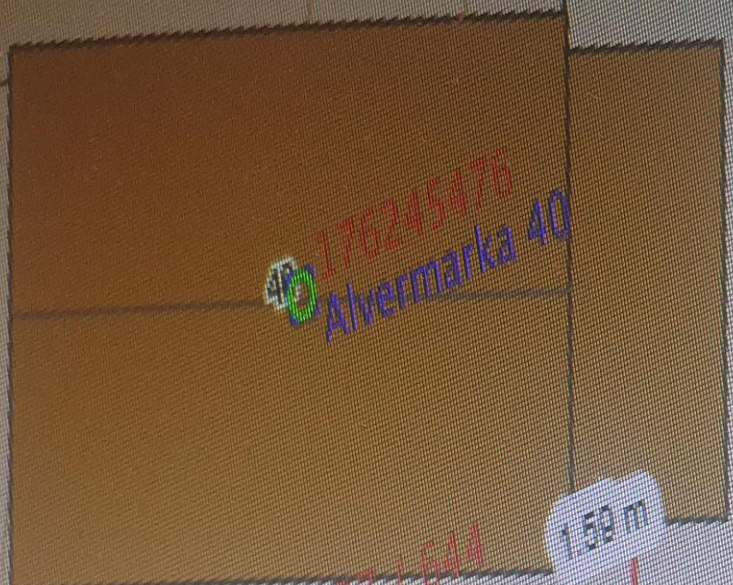

1.58 m

4.95 m

10.61 m

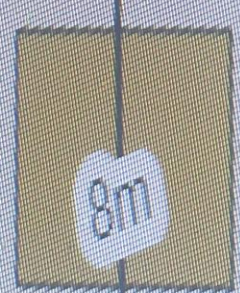

2.69 m

6.2m

Skaff deg [Outlook for Android](#)

From: Kjetil Spurkeland <kjetil.spurkeland@alver.kommune.no>
Sent: Thursday, August 12, 2021 10:56:58 AM
To: vegard romarheim <vegard_romarheim@hotmail.com>
Subject: SV: Vegard Romarheim. Adresse: Alvermarka 40.

Hei!

Drift og vedlikehald har ingen innvendingar til at du flyttar den private vassleidninga på di eiga tomt. Det skal være ihht VA avdelinga god presisjon på teikning som viser plassering.

Ved flytting må VA kontaktast for avstenging av vatn i kum ved veg.

MVH

Kjetil Spurkeland | Tenesteleiar drift og vedlikehald

Telefon: 934 06 068

Innbyggjarservice: +47 56 37 50 00

www.alver.kommune.no



ALVER
KOMMUNE

Frå: vegard romarheim <vegard_romarheim@hotmail.com>
Send: torsdag 12. august 2021 08:44
Til: Kjetil Spurkeland <kjetil.spurkeland@alver.kommune.no>
Emne: Vegard Romarheim. Adresse: Alvermarka 40.

I går 09:22
ja

I går 10:04



ser ut som garasjen kommer over ledningsnett.. er det ok?

Skaff deg [Outlook for Android](#)