


Vedlegg Q-2

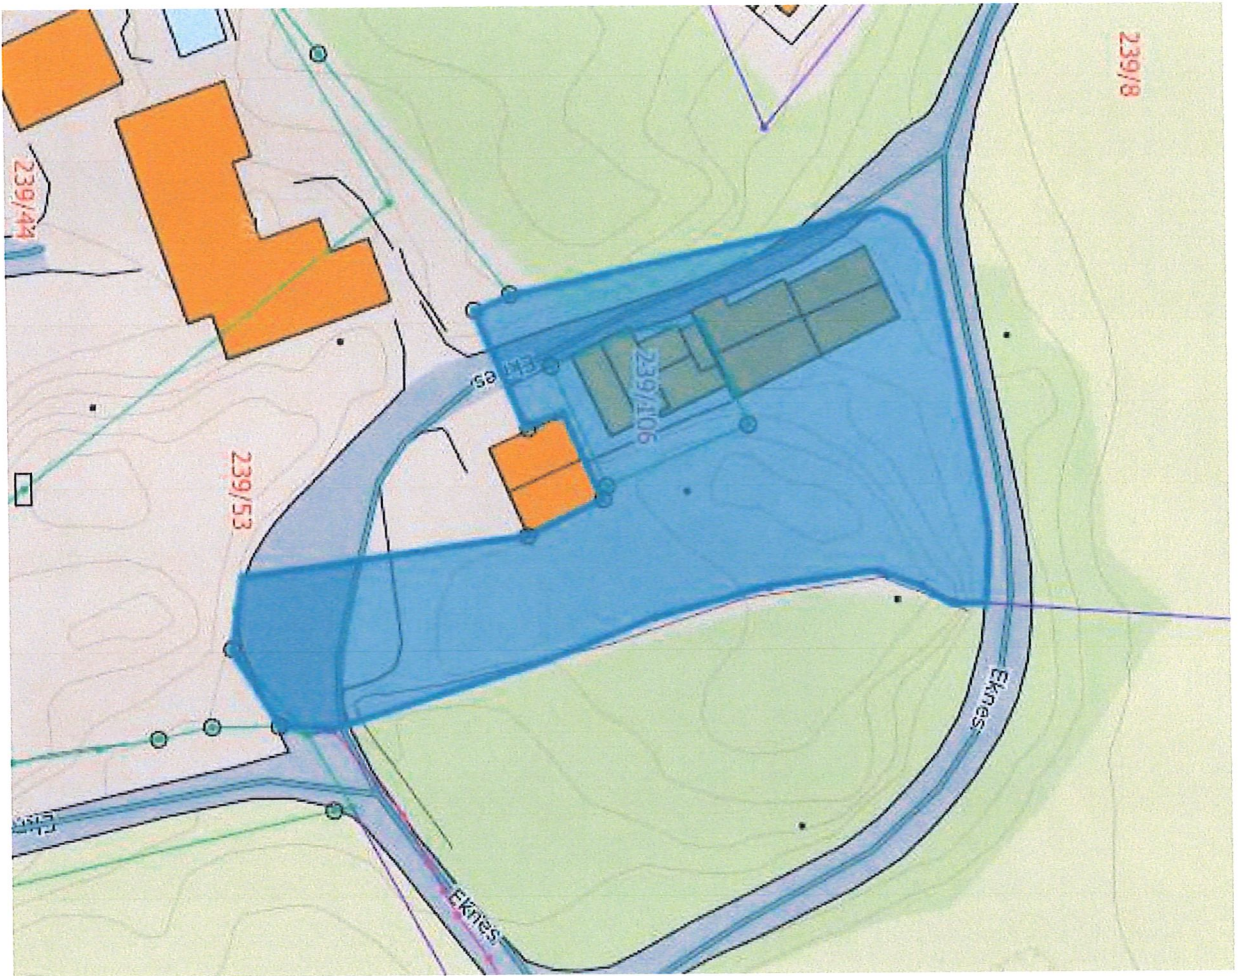

Tegn og mål

Start å tegne ved å velge en geometritype under.
Dobbeltklikk/dobbeltrykk for å avslutte. Alle objekter blir lagret automatisk.

Punkt Linje Polygon

Aktiver snapping

Vis etiketter

Vis lengde i meter

Vis lengde i nautiske mil

Lengde: 198,59 m 0,11 nm

Areall: 1 357 m²

Tekst / tittel:

Vis etikett i kart


Kategori:







X ▼

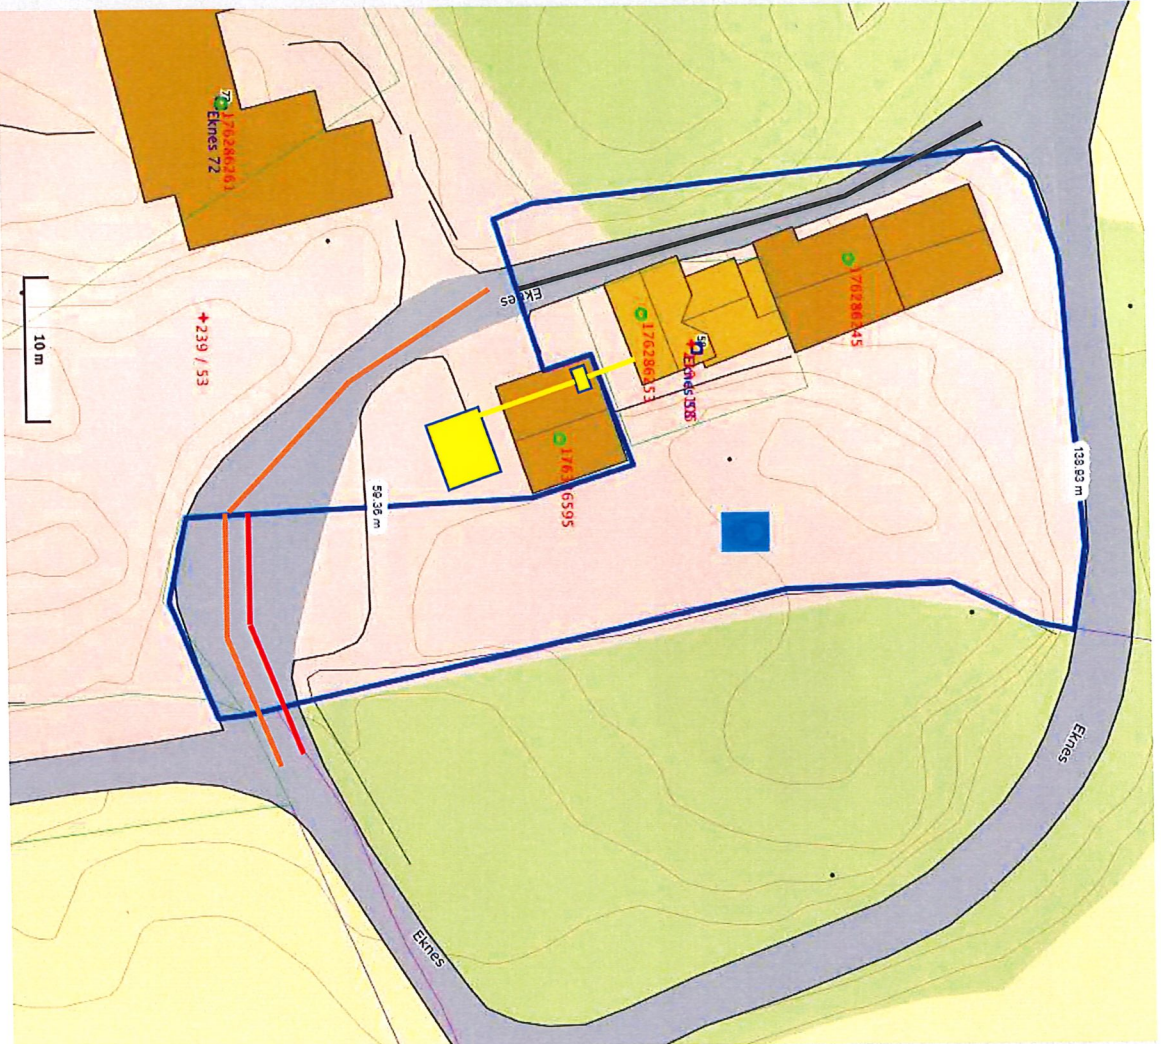■ ■ ■ ■

Vedlegg 5.
Skjul

Vedlegg Q2



-  Kjøre og gangrett for bare 239/106.
-  Kjøre og gangrett for 239/53. Gangrett for 239/106.
-  Kjøre og gangrett for 239/53. Kjøre, gangrett og parkeringsrett for 239/106.
-  Vannslange til vannrett fra 239/53 til 239/106.
-  Teknisk rom med pumpe og trykktank til vannrett fra 239/53 til 239/106.
-  Brønn der 239/106 har vannrett fra 239/53

Vedlegg 7