



Alver kommune, Plan og byggesak  
Postboks 4  
5906 FREKHAUG

Referanser:

Dykkar: b56d487f-c71a-462f-88c4-7376bcb93b4f

Vår: 21/7692 - 21/60206

Saksbehandlar:

Adrian David Olaussen

adrian.david.olausen@alver.kommune.no

Dato:

13.09.2021

## Uttalelse til søknad - gbnr 477/12 -flytting av avkjørsel Solheim vestre


Tiltak: flytting av avkjørsel  
Byggjestad: Gnr.: 477/12  
Tiltakshavar: Odd Bjørnar Gaustad  
Ansvarleg søkjar: Odd Bjørnar Gaustad

### Uttale:

Samferdsel, veg-, vatn- og avløp forvaltning viser til forespørsel om uttale på søknad om flytting av avkjørsel Solheim vestre.

Vi finner det forsvarlig at det blir gitt tillatelse til å flytte avkjørselen så lenge følgende krav blir gitt:

- Avkjørselen kan ikke bygges slik som vist på innsendt situasjonsplan. Avkjørselen skal bygges som én avkjørsel med definert svingradius som vist på vedlagt kartutsnitt.
- Avkjørselen skal opparbeides slik at den innvilger tekniske krav til avkjørsel fastsatt av vegdirektoratet i Veglova §§ 40-43, forskrift om "alminnelige regler om bygging og vedlikehold av avkjørsler fra offentlig veg", samt Vegnormal N100. Det er blant annet satt krav til geometrisk utforming av avkjørselen, sikt, svingradius, drenering under avkjørselen og at en skal kunne snu på egen grunn.
- Det sette krav om at eksisterende avkjørsel på Gbnr 477/12 blir stengt. Kommunal grøft skal tilbakeføres. Grøft skal ha en bredde på minimum 1,0 meter. Utformingen skal være slik at området/grøftearealet ikke innbyr til parkering (fall fra kant på kommunal veg).
- Det må tas hensyn til VA-ledninger som ligger langs kanten på kommunal veg ved flytting av avkjørselen.

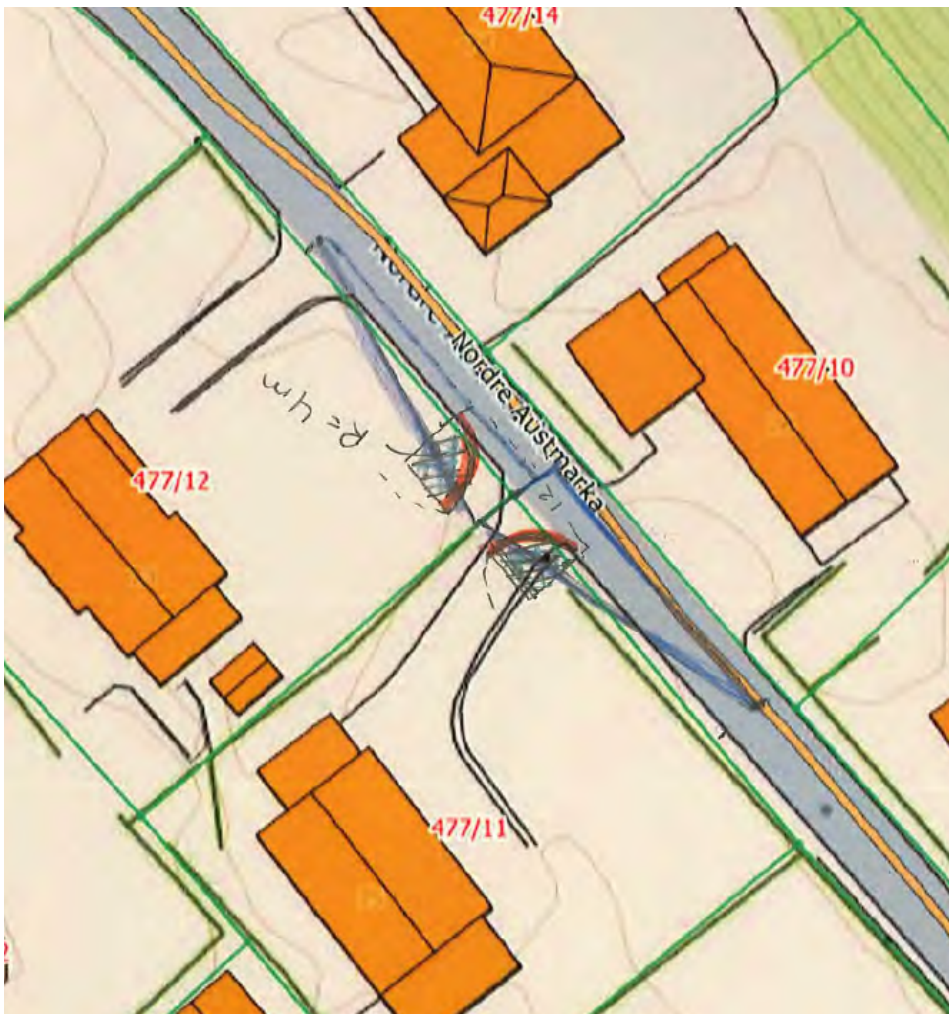

Figur 1 Kartutsnitt av avkjørsel med definert svingradius på 4 m

Med helsing

Alver kommune Samferdsel, veg-, vatn- avløp-  
forvaltning

Arne Helgesen  
Avdelingsleiar

Adrian David Olaussen  
Rådgjevar

*Dette dokumentet er elektronisk godkjent og har difor ingen signatur.*

**Mottakarar:**

Alver kommune, Plan og byggesak

Postboks 4

5906

FREKHAUG