



Kartkilde: Ambita/Infoland

Hjelmås
VVS a/s

Vidar Fjell-Solend
Eknes 139/94











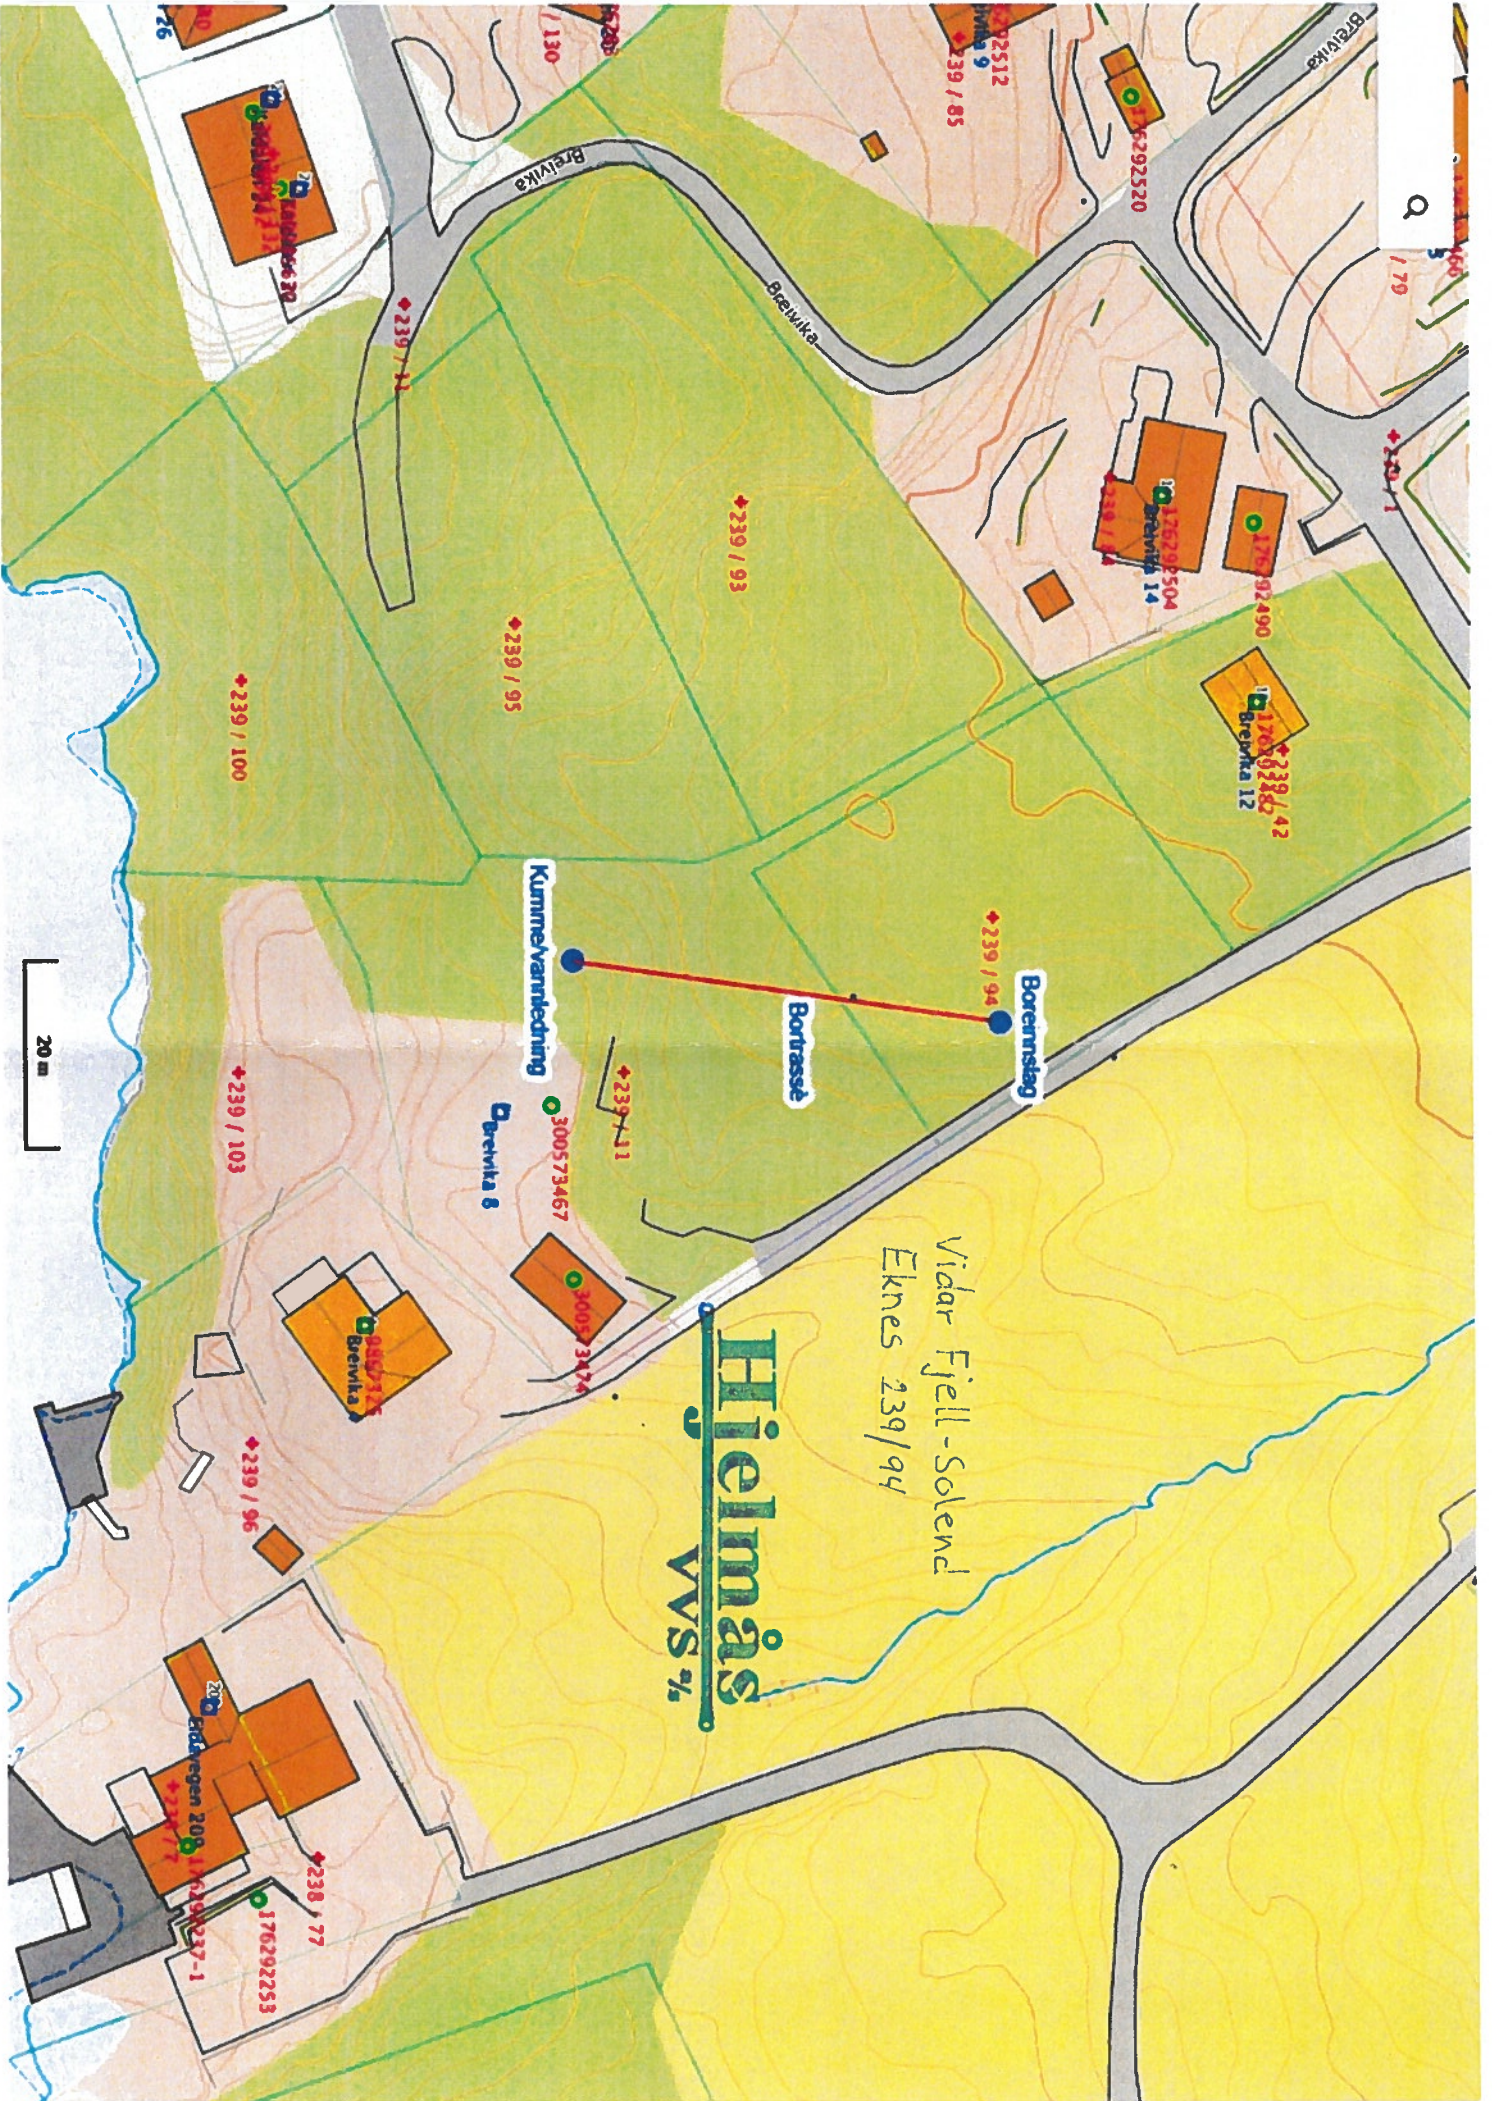

Vidar Fjell - Solend
Eknes 239/94

Hjelmås VVS %

Borenslag

Bortasse

Kummevarnledning

Breivika 8

Breivika 12

Breivika 14

239 / 100

239 / 93

239 / 95

239 / 103

239 / 11

Breivika 7

239 / 96

Breivika 20

Breivika 20

17629253

Breivika 14

Breivika 12

239 / 42

176292490

Breivika 14

Breivika 14

239 / 94

239 / 85

176292512

Breivika 9

238 / 130





170

166

20 m