

ARKIV

Gjenn Kvalvågnes

LINDAS KOMMUNE

INGENIØR P. H. H. H. H.


00915 121.4.76

Arkiv 010

Hordaland
14 JUN 1976
landbrukselskap

HANDSAMADEN
11 JAN. 1977
LINDAS BYGNINGSRÅD

LINDAS JORDSTYR
13. MAR 1976
Jnr. 358/849

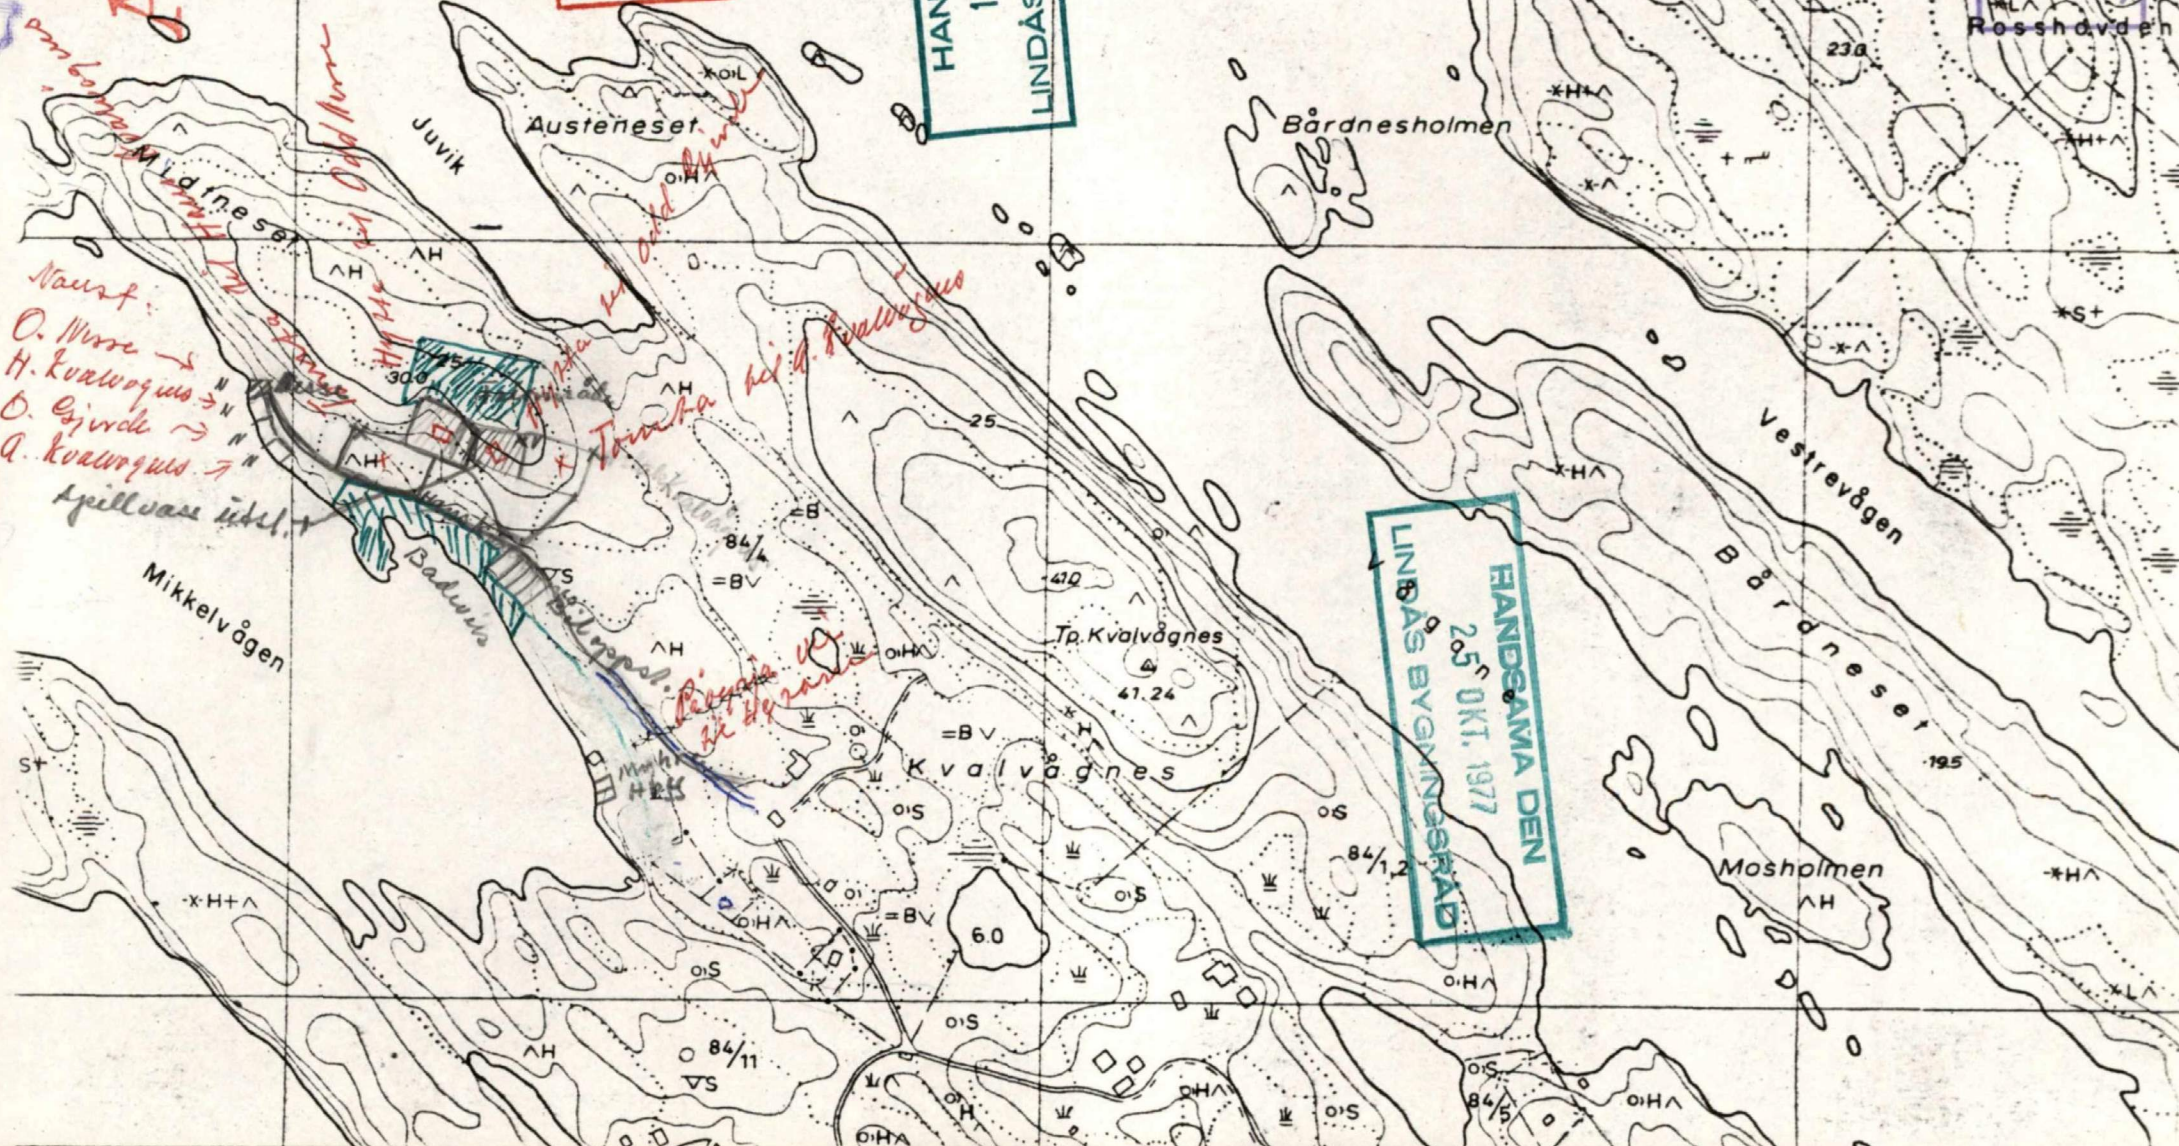

Nausf:
O. Murre →
H. Kvalvågnes →
O. Eijvold →
Q. Kvalvågnes →
Spillvass utel.

Mikkelvågen

Badvass

84/11

84/12

84/5

Juvik
Austneset
Tovilla
Pinnis
Sik Hysan

Tr. Kvalvågnes
Kvalvågnes

410
47.24
60

Bårdnesholmen

HANDSAMADEN
25 OKT. 1977
LINDAS BYGNINGSRÅD

Vestrevågen

Mosholmen

Rosshøyden

195

84/5