


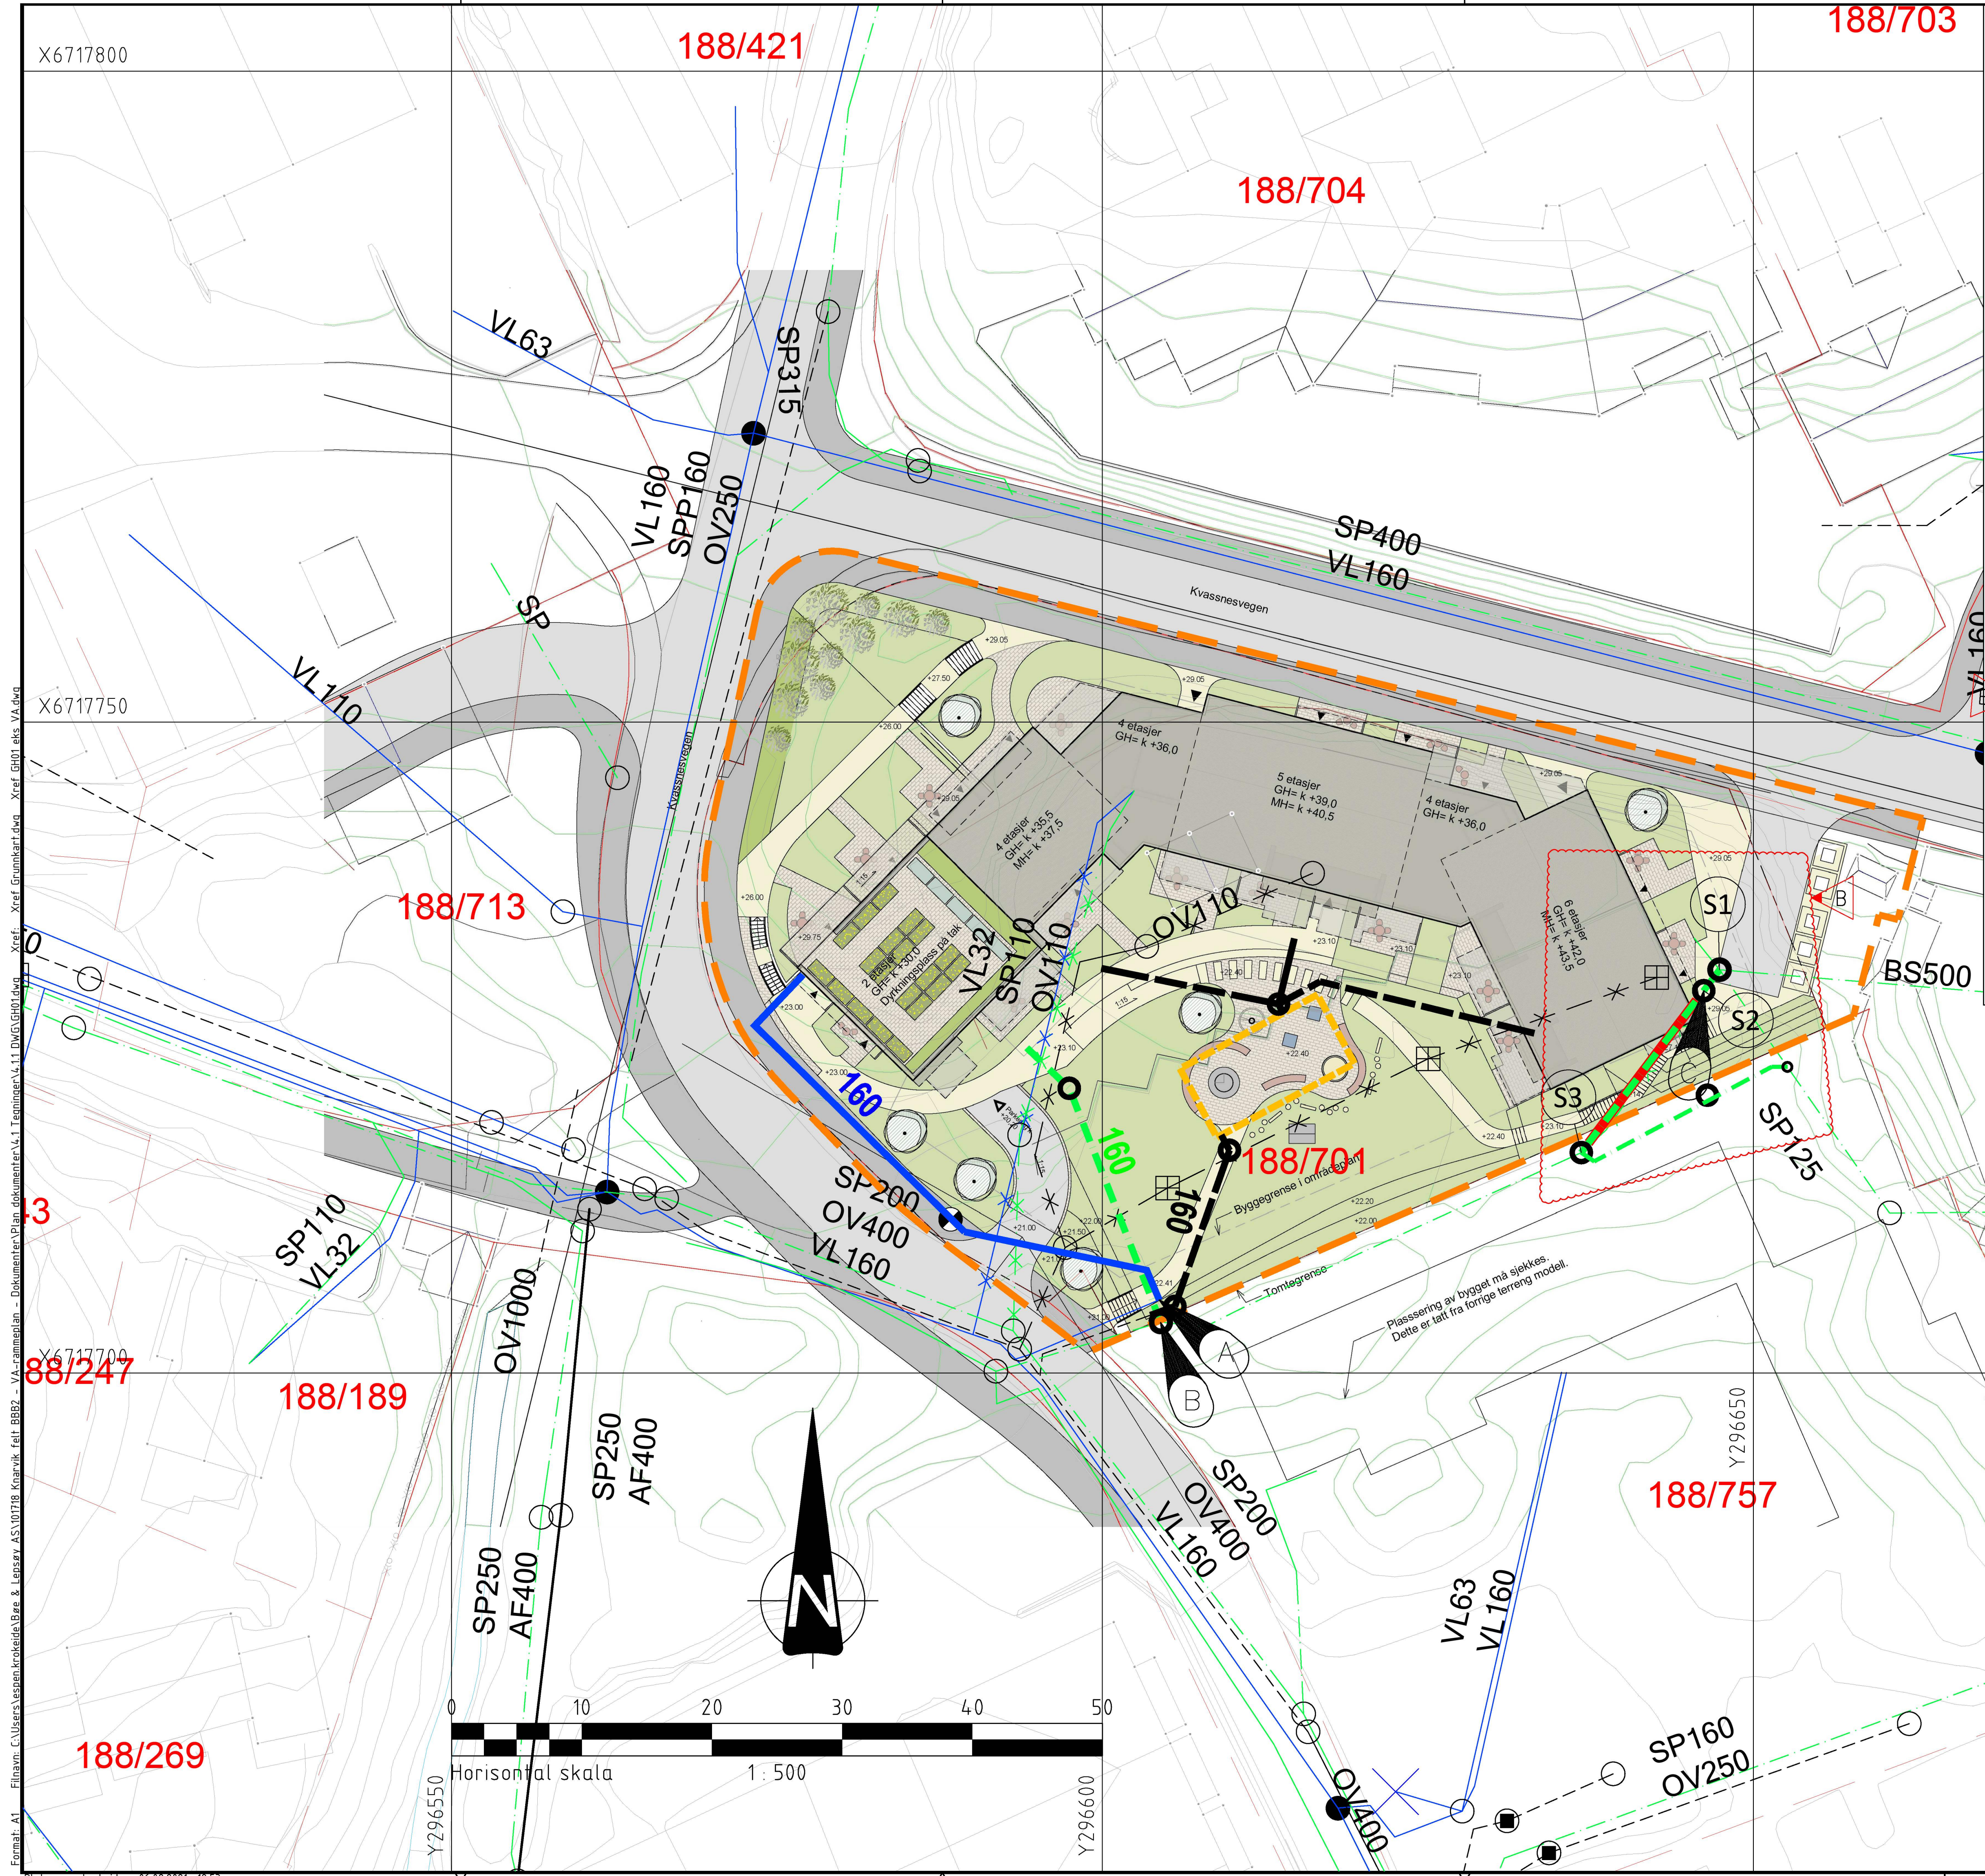

- TEGNFORKLARING NYTT VA-ANLEGG

 - Vannledning
 - Spillvannsledning
 - Spillvannsledning i varerør
 - Overvannsledning
 - Overvannsmagasin
 - Kum
 - Bakkekran/Stengeventil
 - Reguleringsgrense
- TEGNFORKLARING EKSIST. VA-ANLEGG

 - Vannledning
 - Spillvannsledning
 - Overvannsledning
 - Vannledning utgått
 - Spillvannsledning utgått
 - Overvannsledning utgått
 - Kum
 - Kum m/brannventil
 - Sandfang

- MERKNADER
- 1) Det er foreslått to alternativer for omlegging av eksisterende spillvannsledning i punkt C, se tekstdokument til VA-rammeplan.
 - 2) Det skal etableres to brannhydranter i tilknytning til utbyggingen. Plassering avklares i detaljplan.

B	Endring på omlegging av spillvannsledning og merknad om hydranter.		06-09-21	EK	KHJ	KHJ
A	Endret VAO påkoblingspunkt		25-06-21	PNO	KHJ	KHJ
Rev.	Revideringen gjelder		Dato	Tegnet	Kontroll	Godkj.
ERSTAD&LEKVEN UTBYGGING AS			Prosjektnr: 101718			
VA-RAMMEPLAN FOR KNARVIK FELT BBB2 Alver Kommune, gnr 188/642 bnr 701, Nasjonal Arealplan-ID: 4631-20190			Dato 08-07-2020		Tegnet PNO	
VA TILTAKSPLAN ETTER UTBYGGING			Målestokk A1 1:250 A3 1:500		Kontrollert AG	
PLANLAGT VAO ANLEGG					Godkjent AG	
			Status VA-RAMMEPLAN			
A/STAB			Ulsnåggvegen 7 5224 Nesfryn		Tegnings nr GH01	
			Tlf: 902 57 455 Epost: post@a-stab.no		Rev. B	

Filnavn: C:\Users\espen.kroekide\Bee & Lensv\AS\101718 Knarvik felt BBB2 - VA-rammeplan - Dokumenter\Plan dokumenter\L1\DWG\GH01.dwg Xref: Xref: Grunntegning.dwg Xref: GH01 eks VA.dwg
Format: A1
Plott: espen.kroekide 06.09.2021 12:53