


C7 og D

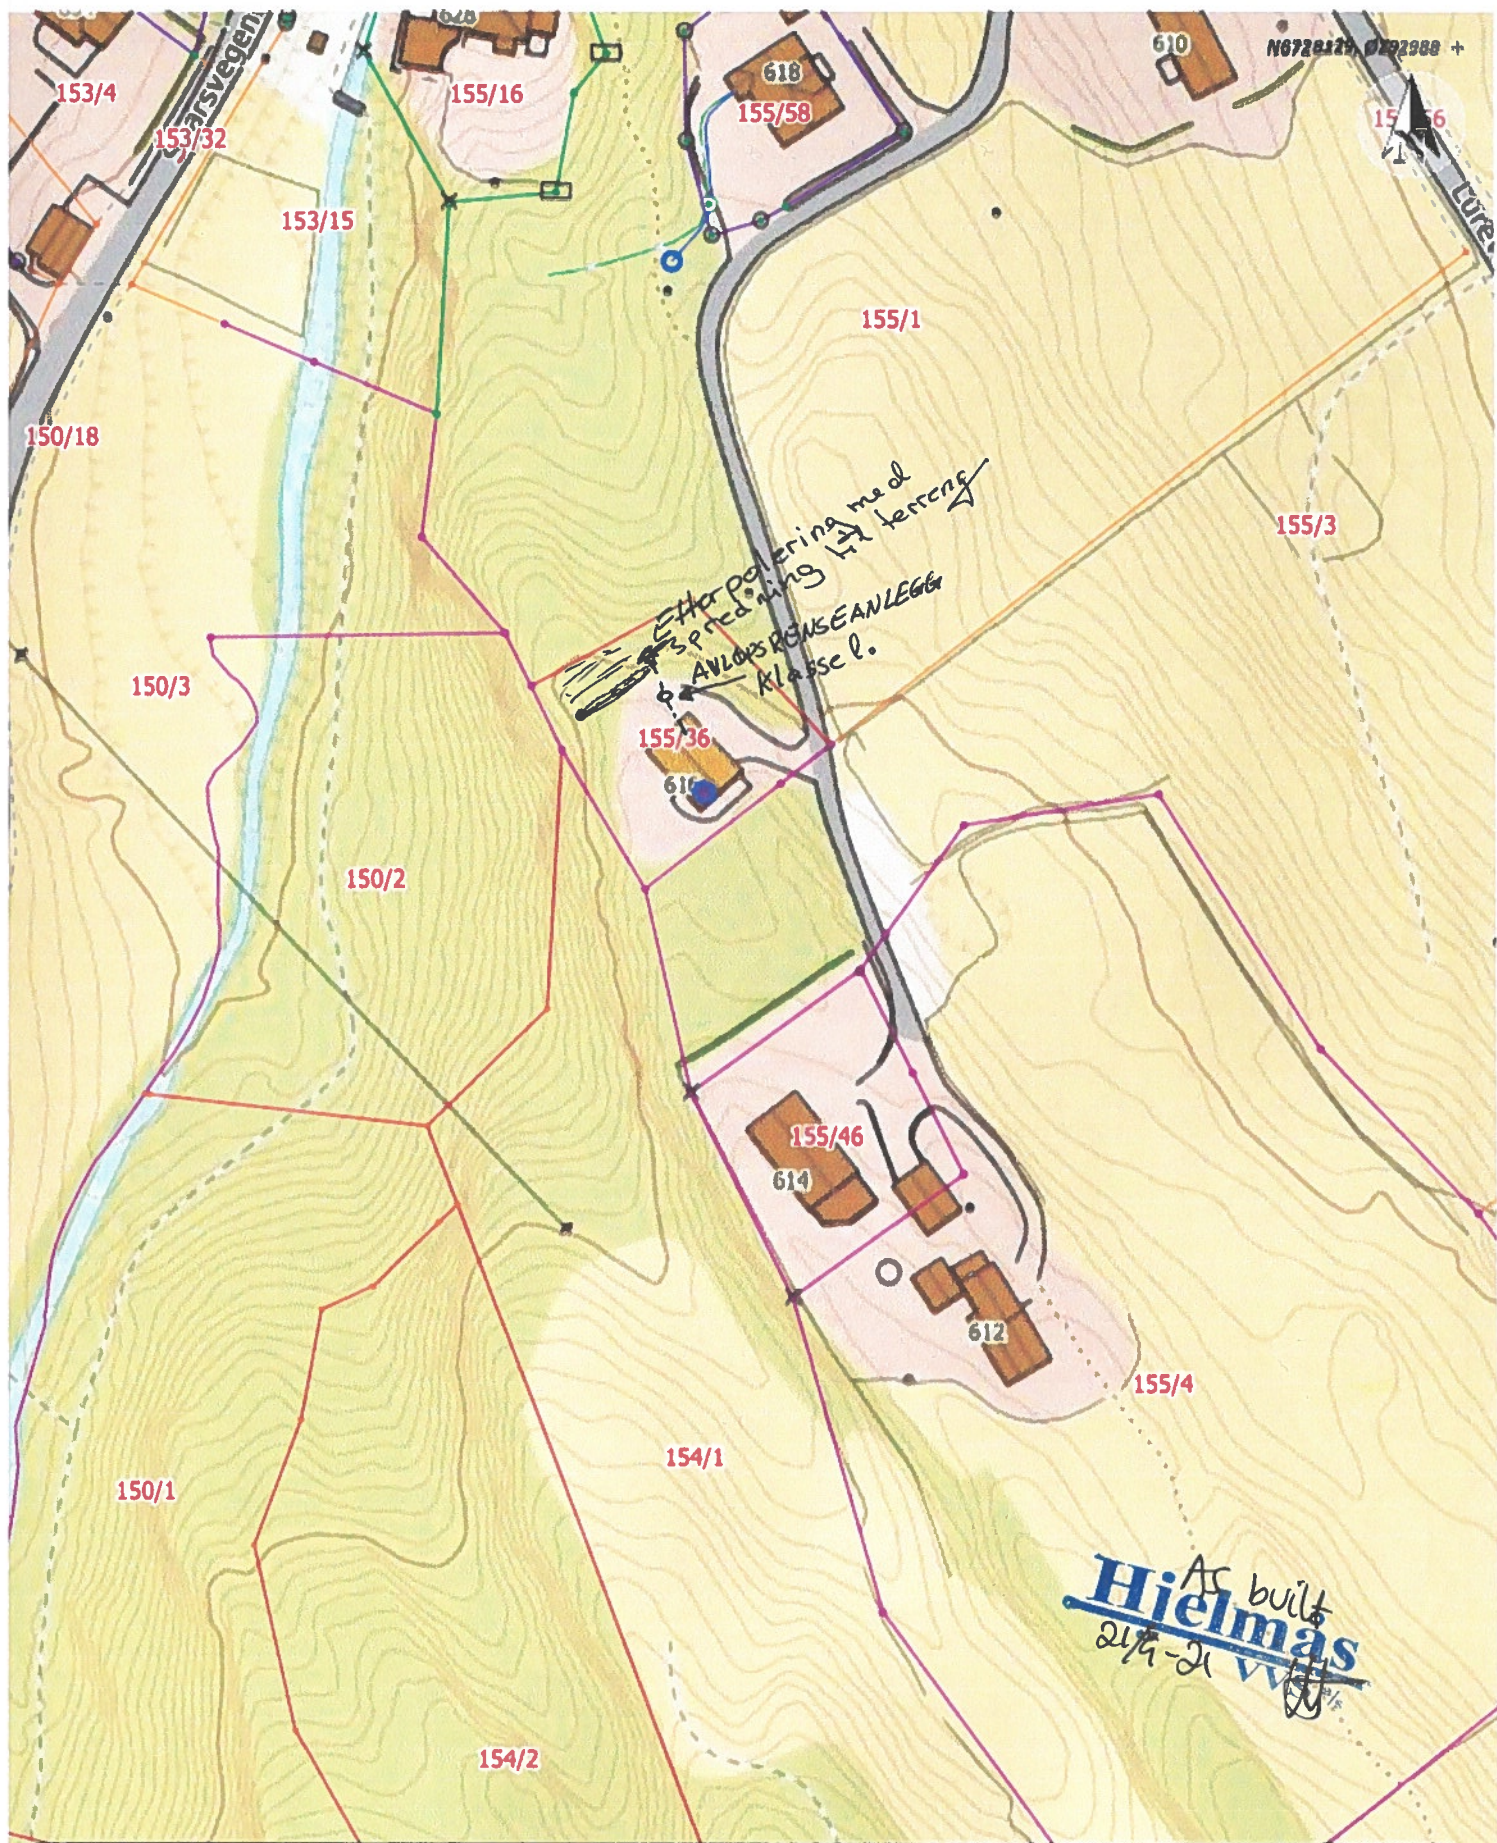

Situasjonskart -

Arild Romarheim
Lurevegen 61b
GBNR 155/36

Nhdigi.no

Dato: 07-12-2020

Målestokk: 1:1 000

30m