

Søknad om ferdigattest

Pbl § 21-10, SAK10 §§ 8-1 og 8-2

| Søknaden gjelder | | | | | | | |
|-----------------------|---------------------|------|----------|-------------|-------------|----------|---------|
| Eiendom/ byggested | Gnr. | Bnr. | Festenr. | Seksjonsnr. | Bygningsnr. | Botignr. | Kommune |
| | 197 | 10 | | | | | Alver |
| | Adresse | | | | Postnr. | Poststed | |
| | Hodnesdalsvegen 167 | | | | 5915 | Hjelmås | |

| Ferdigattest | |
|---|---|
| Tilfredsstillert tiltaket kravene til ferdigattest? | <input checked="" type="checkbox"/> Ja <input type="checkbox"/> Nei Hvis nei, fyll ut informasjonen nedenfor. |
| Det gjenstår følgende arbeider av mindre vesentlig betydning som vil bli utført innen 14 dager: | Dato |
| Type arbeider | |
| Bekreftelse på at disse arbeidene er utført vil være kommunen i hende innen: | Dato |

| Oppdatert dokumentasjon | |
|--|---|
| Er det foretatt ikke søknadsppliktige endringer/justeringer i forhold til tillatelsen? | |
| <input type="checkbox"/> Ja <input checked="" type="checkbox"/> Nei | Hvis ja, vedlegg oppdatert situasjonsplan, tegninger eller dokumentasjon som viser hva som er utført. |

| Sluttrapport for avfall | |
|--|------|
| Sluttrapport av | Dato |
| vedlegges søknaden | |
| Vedlegg nr. K - | |
| Ansvarlig søker forplikter seg til å påse at sluttrapporten blir ajourført og oppbevart. | |

| Varmesystem | | | |
|--|---------------------------------------|---|---|
| Energiforsyning | | Varmefordeling | |
| <input type="checkbox"/> Elektrisitet | <input type="checkbox"/> Sol | <input type="checkbox"/> Vannbåren gulvvarme | <input type="checkbox"/> Luftoppvarming |
| <input type="checkbox"/> Biobrensel | <input type="checkbox"/> Gass | <input type="checkbox"/> Vannbåren radioator | <input type="checkbox"/> Kamin/ovn/peis |
| <input type="checkbox"/> Varmepumpe - luft | <input type="checkbox"/> Olje/parafin | <input type="checkbox"/> Elektriske varmekabler | <input type="checkbox"/> Annet |
| <input type="checkbox"/> Varmepumpe - berg/sjø | <input type="checkbox"/> Annet | <input type="checkbox"/> Elektriske panelovner | |
| <input type="checkbox"/> Fjernvarme/spillvarme | | | <input type="checkbox"/> Ikke relevant |

| Erklæring | |
|-------------------------------------|--|
| <input checked="" type="checkbox"/> | Det bekreftes at tilstrekkelig dokumentasjon som grunnlag for driftsfasen er overlevert byggverkets eier |

| Vedlegg | | | |
|---|--------|---------------|-------------------------------------|
| Beskrivelse av vedlegg | Gruppe | Nr. fra - til | Ikke relevant |
| Situasjonsplan, avkjøringsplan | D | 1 - 1 | <input type="checkbox"/> |
| Tegninger, plan, snitt, fasade | E | - | <input checked="" type="checkbox"/> |
| Redegjørelser/kart | F | - | <input checked="" type="checkbox"/> |
| Gjennomføringsplan | G | 1 - 1 | <input checked="" type="checkbox"/> |
| Sluttrapport for avfallsplan og miljøsaneringsbeskrivelse | K | - | <input checked="" type="checkbox"/> |
| Boligspesifikasjon i matrikkelen | H | - | <input checked="" type="checkbox"/> |
| Uttalelser fra andre offentlige myndigheter | I | - | <input checked="" type="checkbox"/> |
| Andre vedlegg | Q | 1 -) | <input type="checkbox"/> |

| Underskrifter | | | |
|--|----------------------------|--|---------------|
| Ansvarlig søker for tiltaket (for tiltak etter pbl § 20-1) | | Tiltakshaver (bare for tiltak uten ansvarlig søker pbl 20-4) | |
| Foretak Hjelmås VVS AS | | Navn | |
| Organisasjonsnummer 988410586 | | Organisasjonsnummer | |
| Kontaktperson | Telefon | Mobiltelefon | Kontaktperson |
| Peder Hagesæter | 56354050 | 90689888 | |
| E-post | E-post | | |
| hjvvs@hjelmaas.no | | | |
| Dato | Underskrift | | Dato |
| 24/9-21 | Wenche Tegstad for | | |
| Gjentas med blokkbokstaver Peders Hagesæter | Gjentas med blokkbokstaver | | |

| | |
|-------------------|-------------|
| Kommunens saksnr. | Prosjektnr. |
|-------------------|-------------|

Nullstill



Samsvarserklæring

etter plan- og bygningsloven (pbl) § 23-1, SAK10 kapittel 12
Samsvarserklæringen skal sendes til *ansvarlig søker*.

| Erklæringen gjelder | | | | | | | |
|-----------------------|---------------------|------|----------|-------------|-------------|----------|---------|
| Eiendom/ byggested | Gnr. | Bnr. | Festenr. | Seksjonsnr. | Bygningsnr. | Bolignr. | Kommune |
| | 197 | 10 | | | | | Alver |
| | Adresse | | | | Postnr. | Poststed | |
| | Hodnesdalsvegen 167 | | | | 5915 | Hjelmås | |

| Foretak | |
|-----------------|------------------|
| Foretakets navn | Organisasjonsnr. |
| Hjelmås VVS AS | |

| | | | | |
|--------------------------|----------|--|--|------------------------------|
| Ansvarsrett erklært dato | 17.09.20 | Arbeidet innen ansvarsområdet er avsluttet | <input checked="" type="checkbox"/> Ja | <input type="checkbox"/> Nei |
|--------------------------|----------|--|--|------------------------------|

| Ansvarsområde | |
|-------------------------------------|--|
| Hentet fra erklæring om ansvarsrett | Funksjon (PRO, UTF) |
| | UTF |
| | Beskrivelse av ansvarsområde |
| | Avløpsrenseanlegg kl.1 og rørledninger utv |

| Ansvarlig for prosjektering: | |
|---|---|
| Det er ikke avdekket gjenstående arbeider innenfor ansvarsområdet som er til hinder for å gi: | |
| <input type="checkbox"/> Rammetillatelse | <input type="checkbox"/> Igangsettingstillatelse/ ett-trinns tillatelse |
| <input type="checkbox"/> Midlertidig brukstillatelse | <input checked="" type="checkbox"/> Ferdigattest |

| Ansvarlig for utførelse: | |
|---|--|
| <input type="checkbox"/> Midlertidig brukstillatelse – Gjenstående arbeider for ansvarsområdet innenfor denne delen av tiltaket frem mot ferdigattest | |
| Angi gjenstående arbeider av mindre vesentlig betydning, innenfor ansvarsområdet og den delen av tiltaket det søkes midlertidig brukstillatelse for | |
| | |
| Angi resterende deler av tiltaket hvor det her ikke søkes om midlertidig brukstillatelse | |
| | |

| Sikkerhetsnivå og arbeider som vil bli utført innen 14 dager (Gjelder midlertidig brukstillatelse) | | | |
|--|-----------------------------|---|---|
| Gjenstår det arbeid innenfor ansvarsområdet, for at tiltaket skal være sikkert å ta i bruk? | <input type="checkbox"/> Ja | <input checked="" type="checkbox"/> Nei | Hvis ja, fyll ut informasjonen nedenfor |
| For å oppnå tilstrekkelig sikkerhetsnivå, vil følgende arbeider bli utført innen: | Dato | | |
| Type arbeider | | | |

| Ferdigattest | |
|---|--|
| <input checked="" type="checkbox"/> Ferdigattest – Det er ikke avdekket feil eller mangler som hindrer ferdigattest | |


| Bekreftelser | |
|---|--|
| Vi bekrefter at kvalitetssikring er utført og dokumentert i henhold til erklæring om ansvarsrett og foretakets kvalitetssikring. | |
| <input type="checkbox"/> Vi bekrefter at prosjektering er i samsvar med ytelser i TEK17 og preaksepterte ytelser (VTEK) eller ved analyse som viser at forskriftens (TEK17) funksjonkrav er oppfylt | |
| <input checked="" type="checkbox"/> Vi bekrefter at utførelse er i samsvar med produksjonsunderlag. | |

| Erklæring og underskrift | | |
|--|------------------------|----------------------------|
| Foretaket er kjent med reglene om straff og sanksjoner i plan- og bygningsloven kap 32, og at det kan medføre reaksjoner dersom det er gitt uriktige opplysninger. | | |
| Dato | Foretakets underskrift | Gjentas med blokkbokstaver |
| | | Peder Hagesæter |



197/5

AS bilt
Hjelmås
249-21 VVS a/s

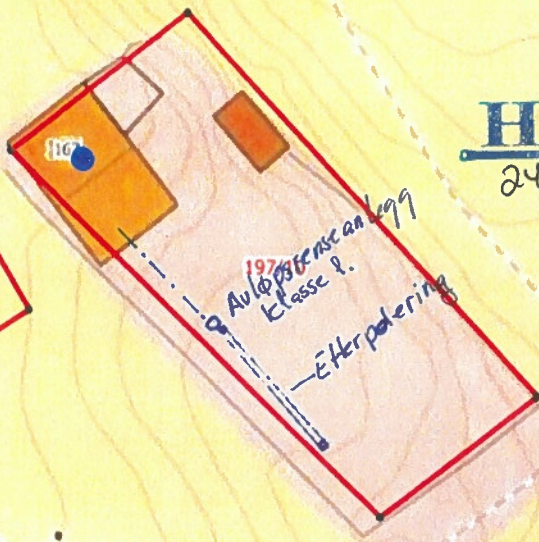

197/3

Eikestolen

1165

Situasjonskart -

Tor Totland
Hodnesdalsvegen 167
GBNR 197/10

NHdigi.no

Dato: 11-09-2020

Målestokk: 1:500

15m

Kommunens saksnr.

Vedlegg G

Side av

Gjennomføringsplan

| | | | | | | | | | | | |
|----------------------------------|--|----------------|---------------------|------------------------------------|--|--|--|-------------------------------|--|-------------------------|--|
| Gnr. 167 | | Bnr. 10 | | Festnr. <input type="text"/> | | Seksj.nr. <input type="text"/> | | Bygn.nr. <input type="text"/> | | Kommune Alver | |
| Eiendom/byggested | | | | Adresse Hodnesdalsvegen 167 | | | | Postnr. 5915 | | Poststed Hjelmås | |
| Versjonsnr. <input type="text"/> | | | Dato 18.9.20 | | | Signatur, ansvarseksp. <i>Teddy Hagstadter</i> | | | | | |



| Alle fagområder i tiltaket | (1) | Beskrivelse av fagområde, ansvarsområde, tiltaksklasse (i hhv. prosjektering, utførelse og kontroll) | (2) | Tiltaks-klasse | (3) | Foretakets navn og org.nr. | Kryss for planlagt samsvarserklæring / kontrollertklæring erstattes med dato når denne foreligger | | | | Sett kryss når arbeidet innen ansvarsområdet er avsluttet |
|----------------------------|-----|--|-----|----------------|-----|----------------------------|---|--|---------------------------------------|-------------------------------------|---|
| | | | | | | | Søknad om rammetillatelse | Søknad om igangsettings-tillatelse/øst-trinnsøknad | Søknad om midlertidig brukstillatelse | Søknad om ferdiggjøring | |
| SØK | | Avløpsrensaneanlegg kl.1 og rørledninger utv | | 1 | ▼ | Hjelmås VVS AS, 9884 10586 | <input checked="" type="checkbox"/> | <input type="checkbox"/> | <input type="checkbox"/> | <input type="checkbox"/> | <input checked="" type="checkbox"/> |
| PRO | | Avløpsrensaneanlegg kl.1 og rørledninger utv | | 1 | ▼ | Hjelmås VVS AS, 9884 10586 | <input checked="" type="checkbox"/> | <input type="checkbox"/> | <input checked="" type="checkbox"/> | <input type="checkbox"/> | <input checked="" type="checkbox"/> |
| UTF | | Avløpsrensaneanlegg kl.1 og rørledninger utv | | 1 | ▼ | Hjelmås VVS AS, 9884 10586 | <input type="checkbox"/> | <input type="checkbox"/> | <input checked="" type="checkbox"/> | <input checked="" type="checkbox"/> | <input checked="" type="checkbox"/> |
| | | | | | | | | | | | |
| | | | | | | | | | | | |
