

SITUASJONSKART

Gnr/Bnr:
Adresse:
Eigar/søkar:

Kvalitet :

Gjeldande plan :
Planformål :

Vår referanse:

Sign.




ALVER
KOMMUNE



Målestokk: 1:500
Dato: 20.09.2021

- // Gjerde
- - - Usikker eigedomsgrense
- Målt eigedomsgrense
- Bolighus
- Andre bygg

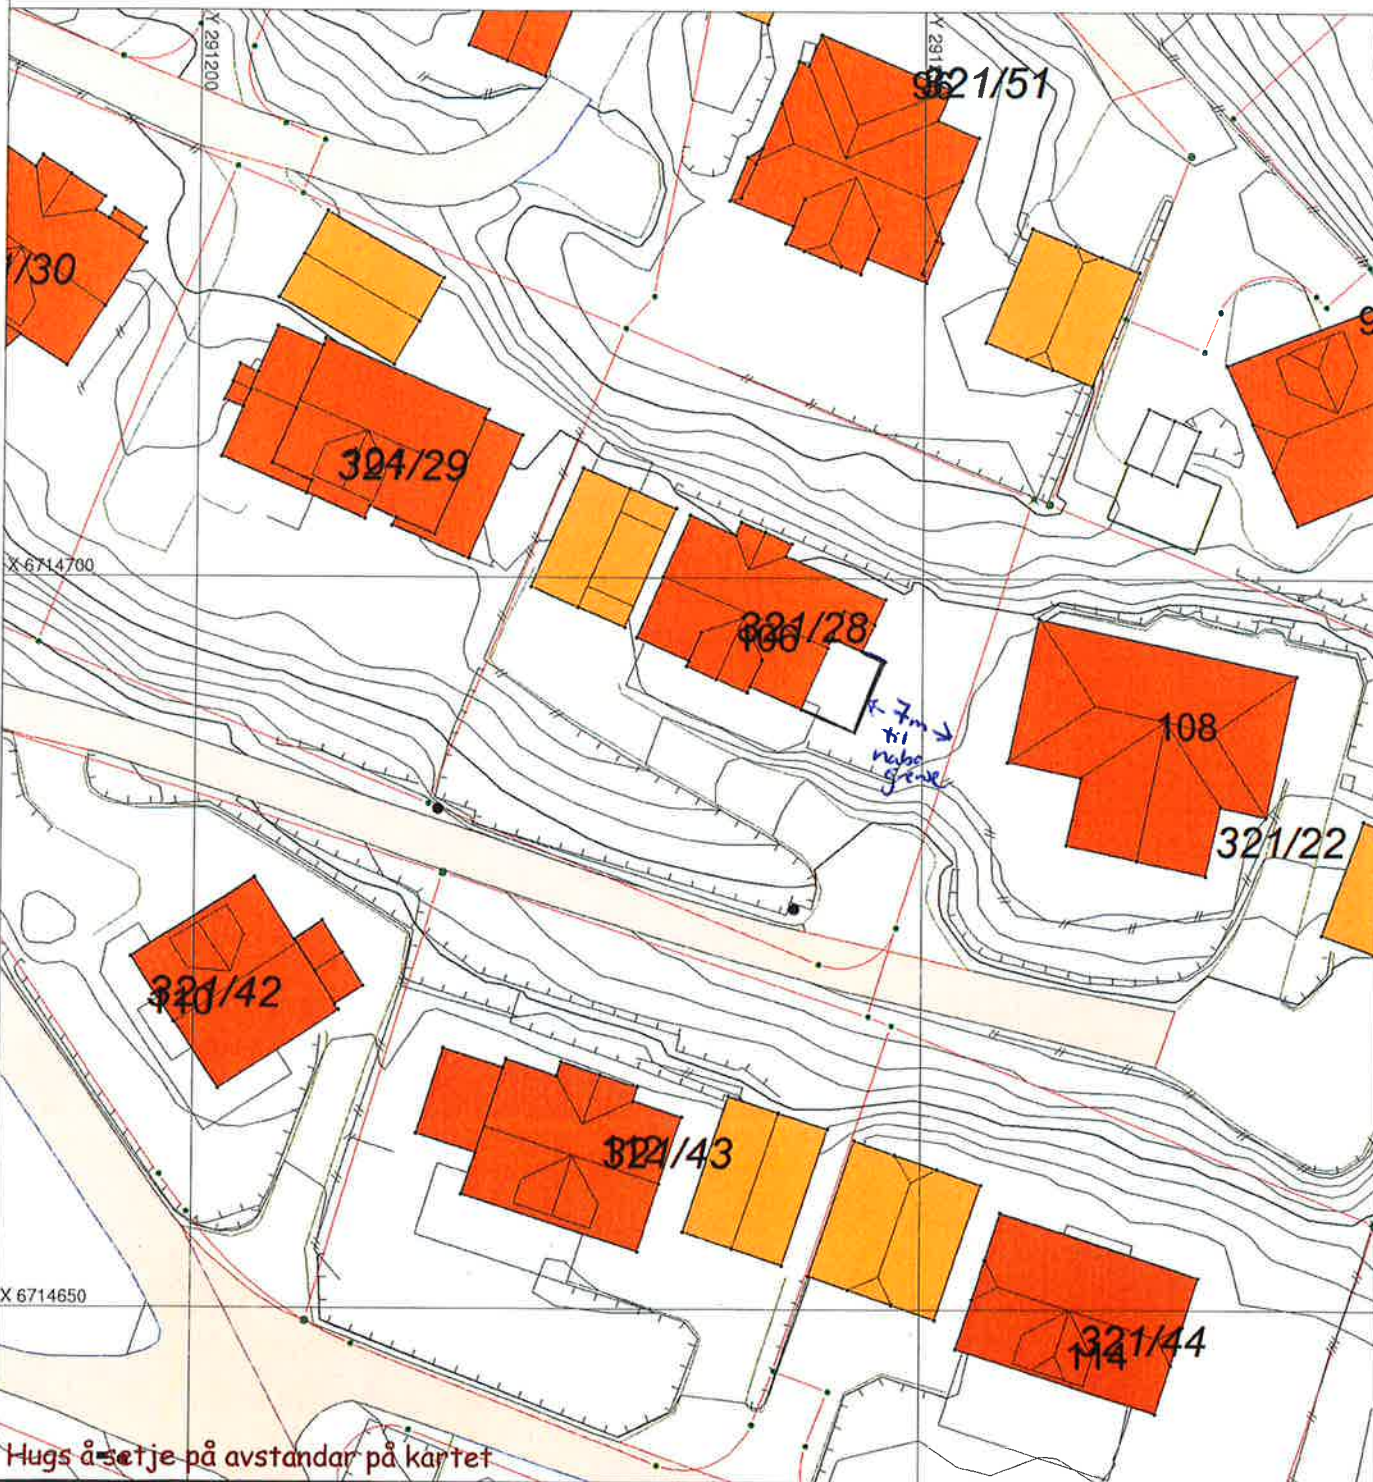

Hugs å setje på avstandar på kartet

SITUASJONSPLAN




Tiltak

Underskrift Situasjonplan






Dato

3

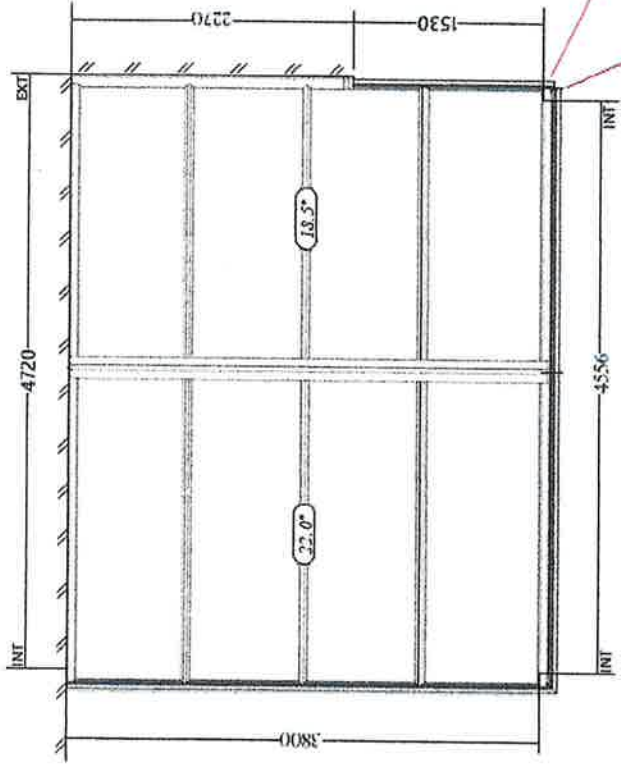

Eaves Beam Finish To Outside of Corner Post





Eaves Beam Finish Flush To External Roof Bar

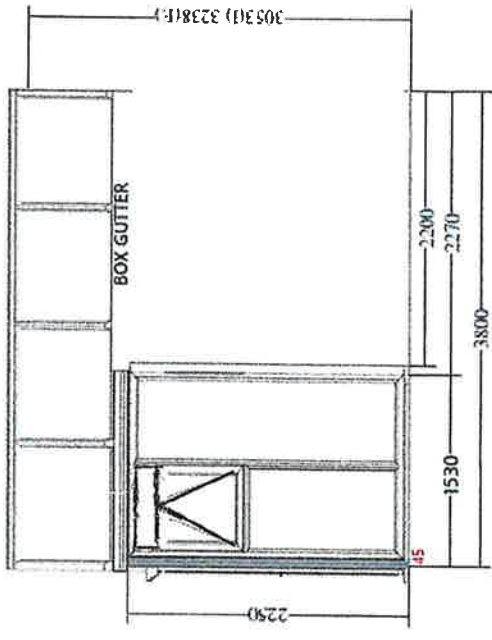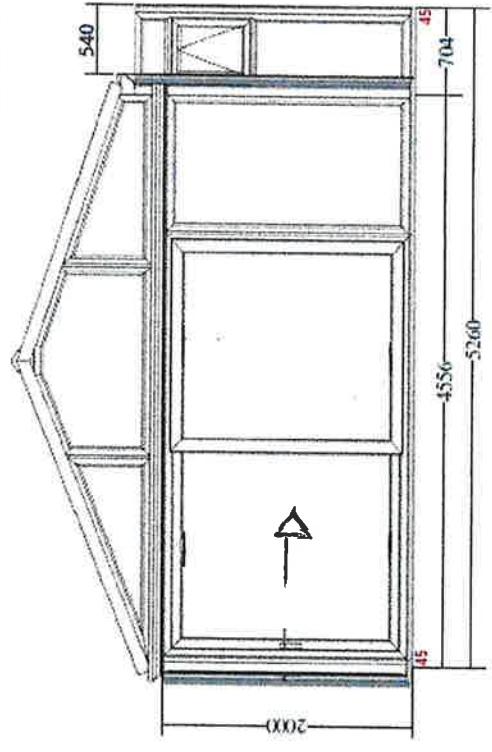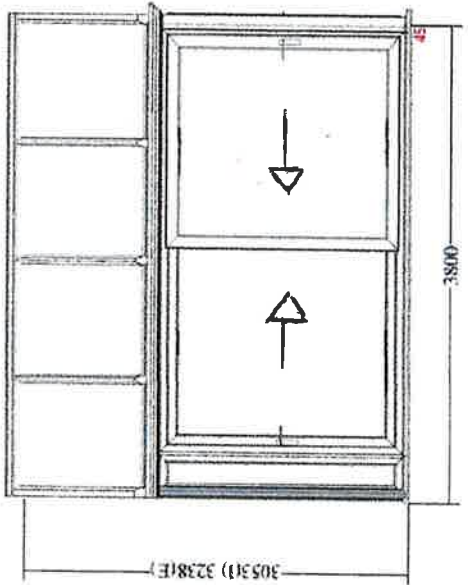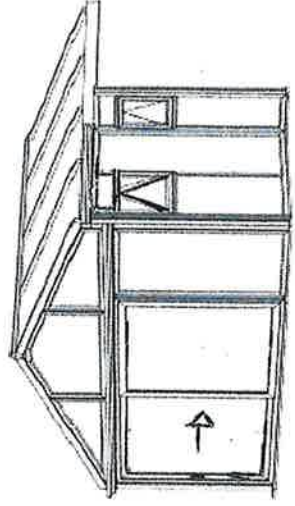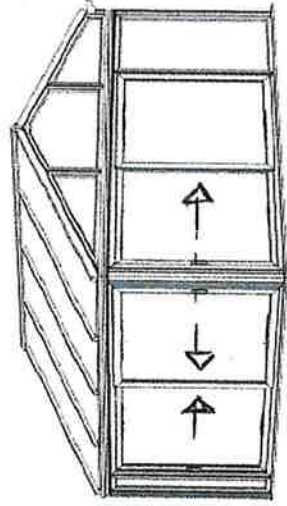

Job No:- 584147
Ref:- Agnes Sonstabo

All dimensions relating to perimeter are to internal face of supporting frames or face of host building unless otherwise stated

* All dimensions shown are in millimetres and are to Internal Frames and are to Internal Frames / Ring Beam *

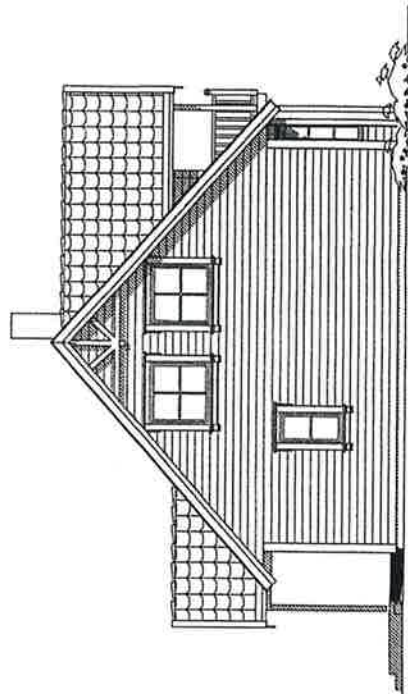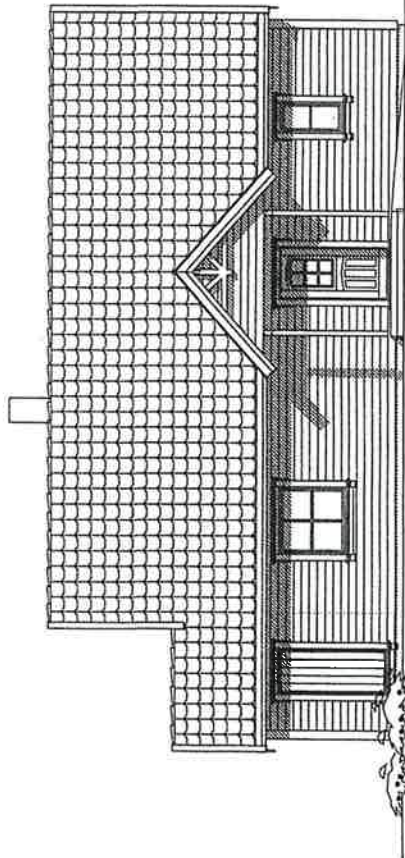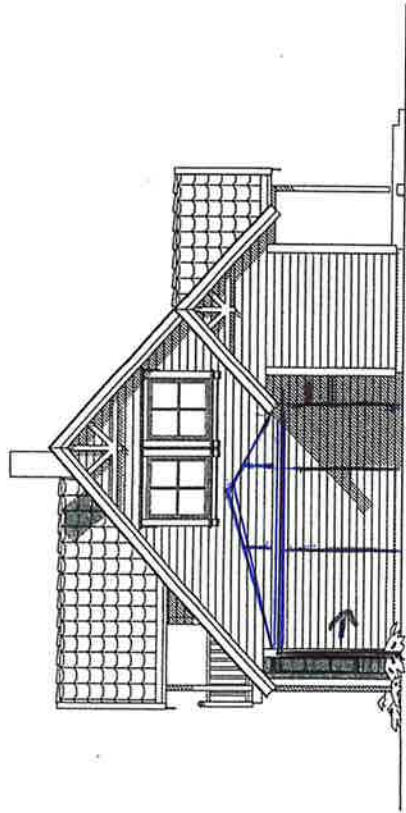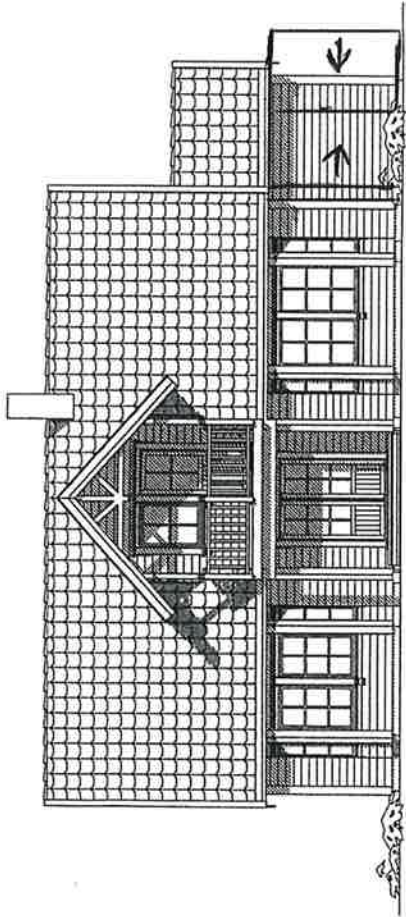

001 01.07.02 RGN Flyttet sportsbod

DATA DESIGN SYSTEM

Prosjekt BOLIG HIBA 129 rev.
Tegning vedr. FASADER

Tilbehøret
Byggestadi
Avt. tallet
Leverandør

CARL FREDRIK TONNING

Bygget av
Byggen
BYGGERN VEST HIBA AS - 5039 BERGEN
STEVNEBØ TRELAST AS - 5037 BØVÅGEN

Prosjekt Id: 02-049
Tegnning 502
Målestokk: 1:100
Dato: 20.03.02
Tegnet av: TOK

Bygget av
Byggen
BYGGERN VEST HIBA AS - 5039 BERGEN
STEVNEBØ TRELAST AS - 5037 BØVÅGEN




4

© Tegning av: bestilling: HIBA, for an: arbeidstett.

Prosjekt: BOLIG HIBA 129+ rev.
 Tegning vedr.: HOVEDPLAN
 Tiltaksnavn: CARL FREDRIK TONNING
 Byggesketch: Gnr.1 Bnr.1
 Artikkelt: BYGGERN VEST HIBA AS - 5039 BERGEN
 Leverantør: STEVNBØ TRELAST AS - 5037 BØVÅGEN
 Prosjekt nr. 02-049
 Tegnr.: 504
 Målestokk: 1:50
 Dato: 11.04.02
 Tegnet av: TOK



001 01.07.02 RGN Flyttel sportsbod og trapp
 DATA DESIGN SYSTEMS

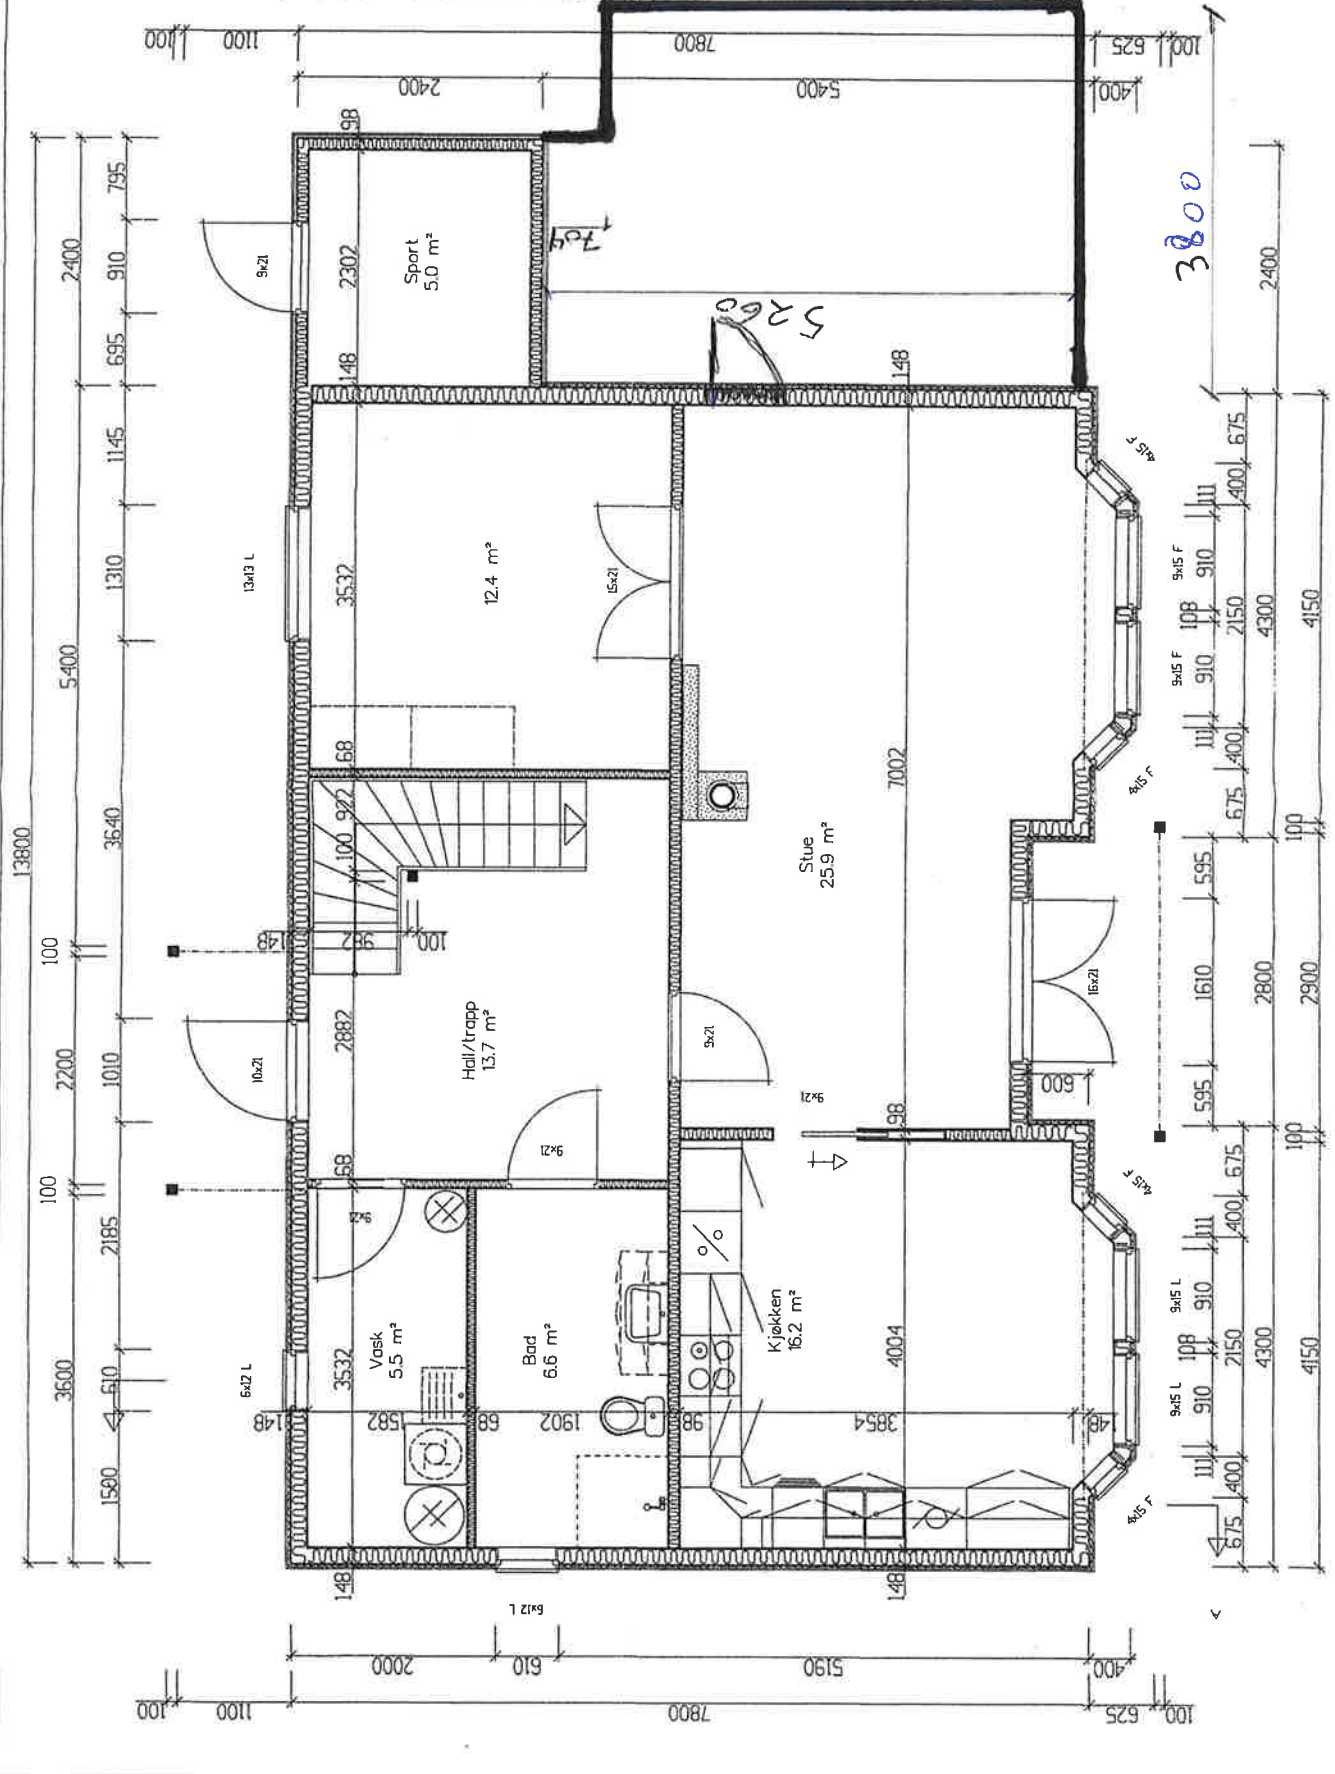

Vedlegg nr.

C - 6

Nullstill



Opplysninger gitt i nabovarsel sendes kommunen sammen med søknaden

(Gjenpart av nabovarsel)

Pbl § 21-3

Tiltak på eiendommen:							
Gnr.	Bnr.	Festnr.	Seksjonsnr.	Eiendommens adresse	Postnr.	Poststed	
321	28			Dalemarka 106	5918	Frekhaug	
Eier/fester				Kommune			
Agnes Sønstabø og Terje Gundersen				Alver			
Det varsles herved om							
<input type="checkbox"/> Nybygg	<input type="checkbox"/> Anlegg	<input type="checkbox"/> Endring av fasade	<input type="checkbox"/> Riving				
<input checked="" type="checkbox"/> Påbygg/tilbygg	<input type="checkbox"/> Skilt/reklame	<input type="checkbox"/> Innhegning mot veg	<input type="checkbox"/> Bruksendring				
<input type="checkbox"/> Midlertidig bygning, konstruksjon eller anlegg	<input type="checkbox"/> Antennesystem	<input type="checkbox"/> Oppretting/ending av matrikkelenhet (eiendomsdeling) eller bortfeste	<input type="checkbox"/> Annet				
Dispensasjon etter plan- og bygningsloven kapittel 19							
<input type="checkbox"/> Plan- og bygningsloven med forskrifter	<input type="checkbox"/> Kommunale vedtekter	<input type="checkbox"/> Arealplaner	<input type="checkbox"/> Vegloven	Vedlegg nr. B -			
Arealdisponering							
Sett kryss for gjeldende plan							
<input type="checkbox"/> Arealdel av kommuneplan	<input checked="" type="checkbox"/> Reguleringsplan	<input type="checkbox"/> Bebyggelsesplan					
Navn på plan							
Dalemarka							
Beskriv nærmere hva nabovarslet gjelder							
Oppføring av hagestue på 20m ²							
Vedlegg nr. Q -							
Spørsmål vedrørende nabovarsel rettes til							
Foretak/tiltakhaver							
Agnes Sønstabø							
Kontaktperson, navn		E-post	Telefon	Mobil			
Agnes Sønstabø		agnessonstabo@gmail.com		97127537			
Søknaden kan ses på hjemmeside: (ikke obligatorisk):							
Merknader sendes til							
Eventuelle merknader skal være mottatt innen 2 uker etter at dette varsel er sendt. Ansvarlig søker/tiltakhaver skal sammen med søknad sende innkomne merknader og redegjøre for ev. endringer.							
Navn		Postadresse					
Agnes Sønstabø		Dalemarka 106					
Postnr.	Poststed	E-post					
5918	Frekhaug	agnessonstabo@gmail.com					
Følgende vedlegg er sendt med nabovarselet							
Beskrivelse av vedlegg	Gruppe	Nr. fra - til		Ikke relevant			
Dispensasjonssøknad/vedtak	B	-		<input checked="" type="checkbox"/>			
Situasjonsplan	D	2 - 2		<input type="checkbox"/>			
Tegninger snitt, fasade	E	3 - 5		<input type="checkbox"/>			
Andre vedlegg	Q	-		<input type="checkbox"/>			
Underskrift							
Tilsvarende opplysninger med vedlegg er sendt i nabovarsel til berørte naboer og gjenboere. Mottagere av nabovarsel fremgår av kvittering for nabovarsel.							
Sted	Dato	Underskrift ansvarlig søker eller tiltakhaver					
Frekhaug	27/9-21	Agnes Sønstabø					
Gjentas med blokkbokstaver							
AGNES SØNSTABØ							

Kvittering for nabovarsel sendes kommunen sammen med søknaden

Nabovarsel kan enten sendes som rekommandert sending, overleveres personlig mot kvittering eller sendes på e-post mot kvittering. Med kvittering for mottatt e-post menes en e-post fra nabo/gjenboer som bekrefter å ha mottatt nabovarselet. Ved personlig overlevering vil signatur gjelde som bekreftelse på at varslet er mottatt. Det kan også signeres på at man gir samtykke til tiltaket.

Tiltaket gjelder							
Eiendom/ byggsted	Gnr.	Bnr.	Festenr.	Seksjonsnr.	Bygningsnr.	Bolignr.	Kommune
	321 28						
Adresse				Postnr.	Poststed		
Dalemarka 106				5918	Frekhaug		

Følgende naboer har mottatt eller fått rek. sending av vedlagte nabovarsel med tilhørende vedlegg:

Nabo-/gjenboereiendom				Eier/fester av nabo-/gjenboereiendom			
Gnr.	Bnr.	Festenr.	Seksjonsnr.	Eiers/festers navn		Dato sendt e-post	
321	22			Bjørn Olav Dale og Tone Gripsgård Dale			
Adresse				Adresse		Kvittering vedlegges	
Dalemarka 108				Dalemarka 108			
Postnr.	Poststed			Postnr.	Poststed		
5918	Frekhaug			5918	Frekhaug		
Personlig kvittering for	Dato	Sign.		Personlig kvittering for	Dato	Sign.	
<input checked="" type="checkbox"/> mottatt varsel	23/9-21	Bjørn Olav Dale		<input checked="" type="checkbox"/> samtykke til tiltaket	23/9-21	Bjørn Olav Dale	

Nabo-/gjenboereiendom				Eier/fester av nabo-/gjenboereiendom			
Gnr.	Bnr.	Festenr.	Seksjonsnr.	Eiers/festers navn		Dato sendt e-post	
321	43			Kenneth Kristiansen og Torhild Iren Vange			
Adresse				Adresse		Kvittering vedlegges	
Dalemarka 112				Dalemarka 112			
Postnr.	Poststed			Postnr.	Poststed		
5918	Frekhaug			5918	Frekhaug		
Personlig kvittering for	Dato	Sign.		Personlig kvittering for	Dato	Sign.	
<input checked="" type="checkbox"/> mottatt varsel	23/9-21	Torhild I. Vange		<input checked="" type="checkbox"/> samtykke til tiltaket	23/9-21	Torhild I. Vange	


Nabo-/gjenboereiendom				Eier/fester av nabo-/gjenboereiendom			
Gnr.	Bnr.	Festenr.	Seksjonsnr.	Eiers/festers navn		Dato sendt e-post	
321	29			Jan Erik Bolset og Marit Monsen Bolset			
Adresse				Adresse		Kvittering vedlegges	
Dalemarka 104				Dalemarka 104			
Postnr.	Poststed			Postnr.	Poststed		
5918	Frekhaug			5918	Frekhaug		
Personlig kvittering for	Dato	Sign.		Personlig kvittering for	Dato	Sign.	
<input checked="" type="checkbox"/> mottatt varsel	23/9-21	Marit Bolset		<input checked="" type="checkbox"/> samtykke til tiltaket	23/9-21	Marit Bolset	

Nabo-/gjenboereiendom				Eier/fester av nabo-/gjenboereiendom			
Gnr.	Bnr.	Festenr.	Seksjonsnr.	Eiers/festers navn		Dato sendt e-post	
321	51			Jan Stien		24/9-21	
Adresse				Adresse		Kvittering vedlegges	
Dalemarka 96				Dalemarka 96		Ja	
Postnr.	Poststed			Postnr.	Poststed		
5918	Frekhaug			5918	Frekhaug		
Personlig kvittering for	Dato	Sign.		Personlig kvittering for	Dato	Sign.	
<input type="checkbox"/> mottatt varsel				<input type="checkbox"/> samtykke til tiltaket			

Nabo-/gjenboereiendom				Eier/fester av nabo-/gjenboereiendom			
Gnr.	Bnr.	Festenr.	Seksjonsnr.	Eiers/festers navn		Dato sendt e-post	
Adresse				Adresse		Kvittering vedlegges	
Postnr.	Poststed			Postnr.	Poststed		
Personlig kvittering for	Dato	Sign.		Personlig kvittering for	Dato	Sign.	
<input type="checkbox"/> mottatt varsel				<input type="checkbox"/> samtykke til tiltaket			

Det er per dags dato innlevert rekommandert sending til ovennevnte adressater.

Samlet antall sendinger: _____ Sign.

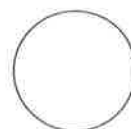

Jan Stien
Dalemarka 96
5918 Frekhaug

BEKREFTELSE

Undertegnede bekrefter herved å ha har mottatt nabovarsel på tiltak gjeldende for eiendom
Gnr 321 Bnr 28.

Mottatt varsel

Dato 27/9-21 Underskrift, *Jan Stien*

Samtykke til tiltaket

Dato 27/9-21 Underskrift *Jan Stien*

Med vennlig hilsen
Jan Stien

Verktøy: Blied: I-av:

Nullstill



Kvittering for nabovarsel sendes kommunen sammen med tiltaket

Nabovarsel kan enten sendes som rekommandert sending, overleveres personlig med kvittering eller sendes på e-post med kvittering. Med kvittering for mottatt e-post menes en e-post fra nabogjenbror som bekrefter å ha mottatt nabovarslet. Ved personlig overlevering vil signatur gjelde som bekreftelse på at varen er mottatt. Det kan også signeres på at man gir samtykke til tiltaket.

Tiltaket gjelder						
Gnr.	Bnr.	Festnr.	Seksjonsnr.	Byggenavn	Byggenr.	Plan nr.
	321	28				
Eiendom/byggested				Byggnr.	Plan nr.	
Dalemarka 106				5918	Frekhaug	

Følgende naboer har mottatt eller fått rek. sending av vedlagte nabovarsel med tilhørende vedlegg.

Nabo-/gjenboereiendom				Eier/fester av nabo-/gjenboereiendom			
Gnr.	Bnr.	Festnr.	Seksjonsnr.	Eier/festers navn	Dato sendt e-post		
321	22			Bjørn Olav Dale og Tone Gjespeid Dale			
Adresse				Adresse			
Dalemarka 108				Dalemarka 108			
Postnr. Poststed				Postnr. Poststed			
5918 Frekhaug				5918 Frekhaug			
Personlig kvittering for				Personlig kvittering for			
<input checked="" type="checkbox"/> mottatt varsel				<input checked="" type="checkbox"/> samtykke til tiltaket			
Dato		Sign.		Dato		Sign.	
23/9-21		Bjørn Olav Dale		23/9-21		Bjørn Olav Dale	

Nabo-/gjenboereiendom				Eier/fester av nabo-/gjenboereiendom			
Gnr.	Bnr.	Festnr.	Seksjonsnr.	Eier/festers navn	Dato sendt e-post		
321	43			Kenneth Kristiansen og Terheil Linn Vangre			
Adresse				Adresse			
Dalemarka 112				Dalemarka 112			
Postnr. Poststed				Postnr. Poststed			
5918 Frekhaug				5918 Frekhaug			
Personlig kvittering for				Personlig kvittering for			
<input checked="" type="checkbox"/> mottatt varsel				<input checked="" type="checkbox"/> samtykke til tiltaket			
Dato		Sign.		Dato		Sign.	
23/9-21		Terheil Linn Vangre		23/9-21		Terheil Linn Vangre	

Nabo-/gjenboereiendom				Eier/fester av nabo-/gjenboereiendom			
Gnr.	Bnr.	Festnr.	Seksjonsnr.	Eier/festers navn	Dato sendt e-post		
321	29			Jan Erik Bolsøt og Marit Mussen Bolsøt			
Adresse				Adresse			
Dalemarka 104				Dalemarka 104			
Postnr. Poststed				Postnr. Poststed			
5918 Frekhaug				5918 Frekhaug			
Personlig kvittering for				Personlig kvittering for			
<input checked="" type="checkbox"/> mottatt varsel				<input checked="" type="checkbox"/> samtykke til tiltaket			
Dato		Sign.		Dato		Sign.	
23/9-21		Marit Bolsøt		23/9-21		Marit Bolsøt	





Nabo-/gjenboereiendom				Eier/fester av nabo-/gjenboereiendom			
Gnr.	Bnr.	Festnr.	Seksjonsnr.	Eier/festers navn	Dato sendt e-post		
321	51			Jan Stien			
Adresse				Adresse			
Dalemarka 96				Dalemarka 96			
Postnr. Poststed				Postnr. Poststed			
5918 Frekhaug				5918 Frekhaug			
Personlig kvittering for				Personlig kvittering for			
<input checked="" type="checkbox"/> mottatt varsel				<input checked="" type="checkbox"/> samtykke til tiltaket			
Dato		Sign.		Dato		Sign.	
27/9-21		Jan Stien		27/9-21		Jan Stien	

Nabo-/gjenboereiendom				Eier/fester av nabo-/gjenboereiendom			
Gnr.	Bnr.	Festnr.	Seksjonsnr.	Eier/festers navn	Dato sendt e-post		
Adresse				Adresse			
Postnr. Poststed				Postnr. Poststed			
Personlig kvittering for				Personlig kvittering for			
<input type="checkbox"/> mottatt varsel				<input type="checkbox"/> samtykke til tiltaket			
Dato		Sign.		Dato		Sign.	

Det er per dags dato innlevert rekommandert sending til ovennevnte adressater.

Samlet antall sendinger: _____ Sign. _____



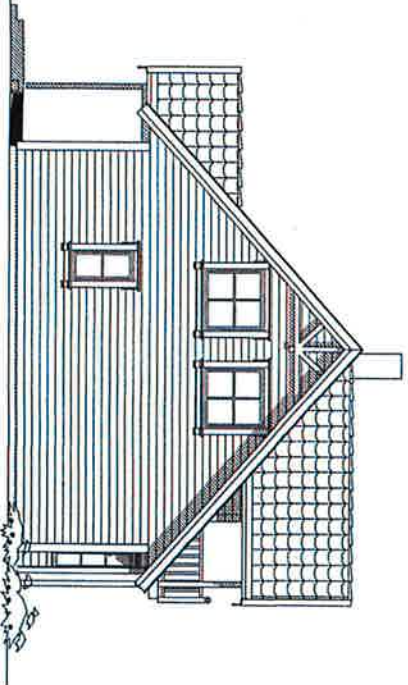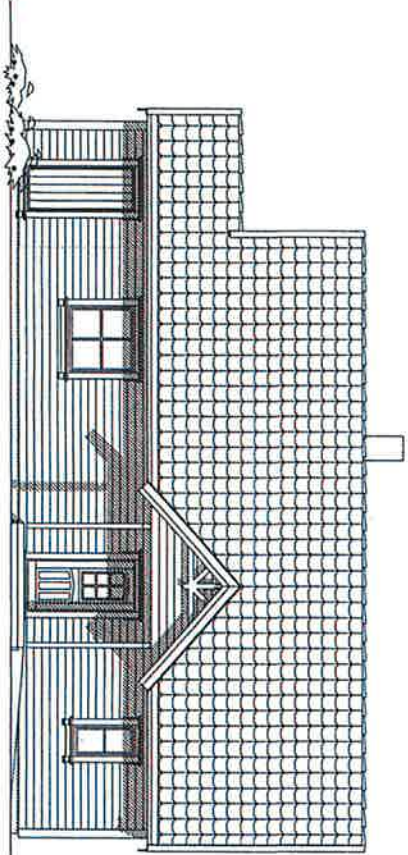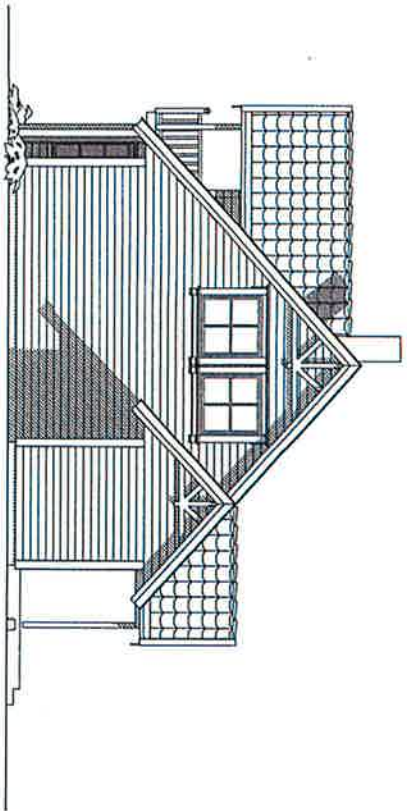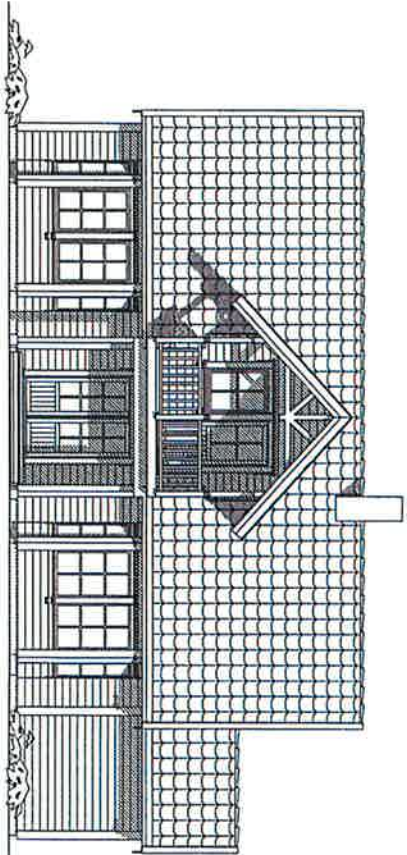

001 01.07.02 RCN Flyttet sportshod

HIBA-HUS

Prosjekt BOLIG HIBA 129+ rev.

Tegning vedr. FASADER

Tilleggsvert CARL FREDRIK TONNING

Byggeselsk

Car:

Bnr:

Tegnet av TOK


Arkitekt

BYGGERI VEST HIBA AS - 5039 BERGEN
STEVEBØ TRELAST AS - 5037 BØVÅGEN

Tlf 55151510 - Fax 55181811
Tlf 55349400 - Fax 55349401



Tegningen er beskyttet i henhold til lov om opphavsrett.

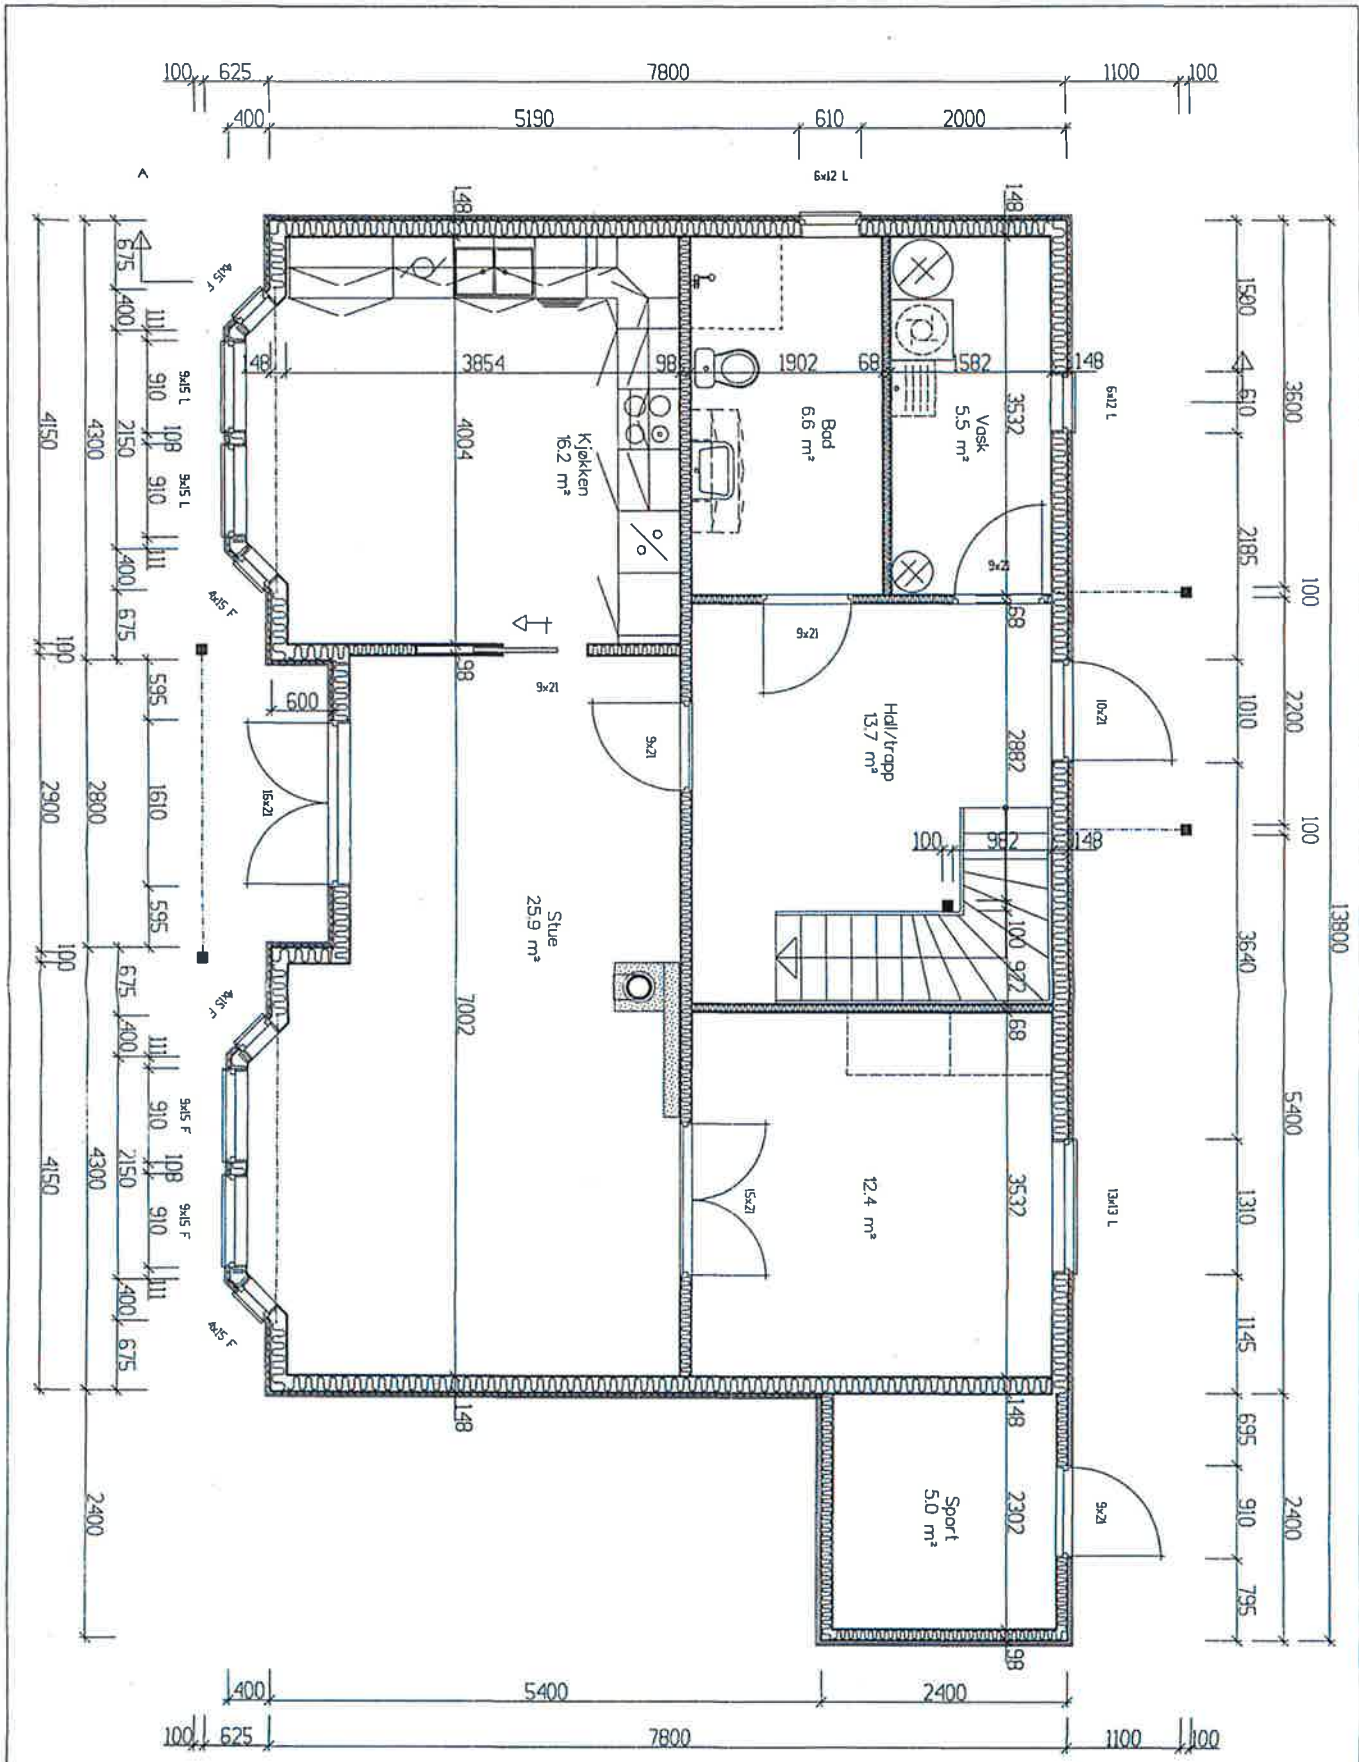

001 01.07.02 RGN Flyttet sportsbod og trapp

DATA DESIGN SYSTEM

Prosjekt:	BOLIG HIBA 129+ rev.	Prosjekt ID:	02-049
Tegning vedr.:	HOVEDPLAN	Tegnr.:	504
Tillegshaver:	CARL FREDRIK TONNING	Målestokk:	1:50
Byggested:	Gnr.: Bnr.:	Dato:	11.04.02
Arkitekt:	BYGGERN VEST HIBA AS - 5039 BERGEN	Tegnet av:	TKK
Leverandør:	STEVNEBØ TRELAST AS - 5037 BØVÅGEN		



© Tegning er beskyttet i henhold til lov om opphavsrett.