
Vår referanse 2021/46385-2
Dato 29.09.2021

Alver kommune
Postboks 4
5906 FREKHAUG**Uttale - Søknad om dispensasjon frå byggegrense - endra plassering av garasje - gnr 215 bnr 34 - Eidsnes ytre - Alver kommune**

Vestland fylkeskommune viser til førespurnad frå Alver kommune om uttale, datert 02.09.2021. Saka gjeld søknad om dispensasjon frå byggegrense mot fylkesveg for endra plassering av garasje.


Vestland fylkeskommune har rett til å uttale seg i saker som vedkjem vårt saksområde jf. Plan- og bygningslova. §19-1. Vi har og klagerett i slike saker.

Planstatus

Eigedomen er uregulert og ligg innanfor det som i kommuneplanen for tidlegare Lindås kommune er sett av til LNF-føremål.

Uttale

Statens vegvesen gav dispensasjon frå byggegrense til fylkesveg for å bygge garasje 10 meter frå vegmidte i 2013. Det kjem fram i brev frå kommunen at det vart gjort ei endring av godkjenning i 2014, dette har vi ikkje noko meir informasjon om.

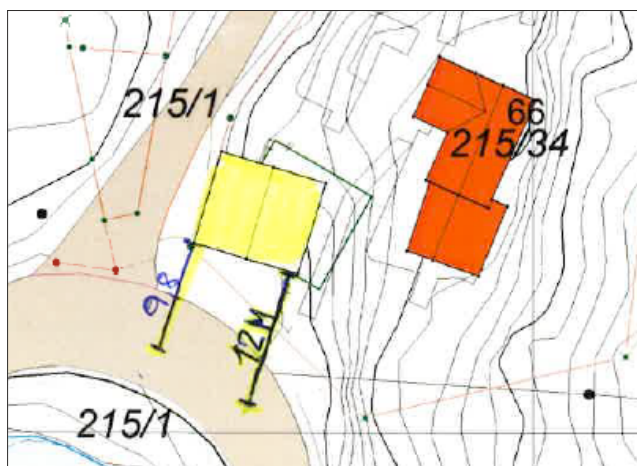

Utsnitt frå situasjonskart; grøn linje skal vise opphavleg godkjent garasje, og gul firkant syner omsøkt garasje med endra plassering.

Alver kommune ber om ei avklaring frå oss om det er naudsynt å søke dispensasjon frå byggegrense på nytt. Vi meiner det må søkast om ny dispensasjon frå byggegrense då tiltaket har fått ein anna plassering enn det som var gjeve løyve for, og er i tillegg bygga nærare vegmidte.

Vestland fylkeskommune ber om å få tilsendt ny søknad om dispensasjon frå fylkesveg for bygging av garasjen. Det må leggjast ved situasjonskart og grunngjeving for den nye plasseringa av garasje.

Med helsing

Kari Elster Moen
senioringeniør

Lillian Bakke Byrknes
rådgjevar

Brevet er elektronisk godkjent og har difor inga handskriven underskrift