


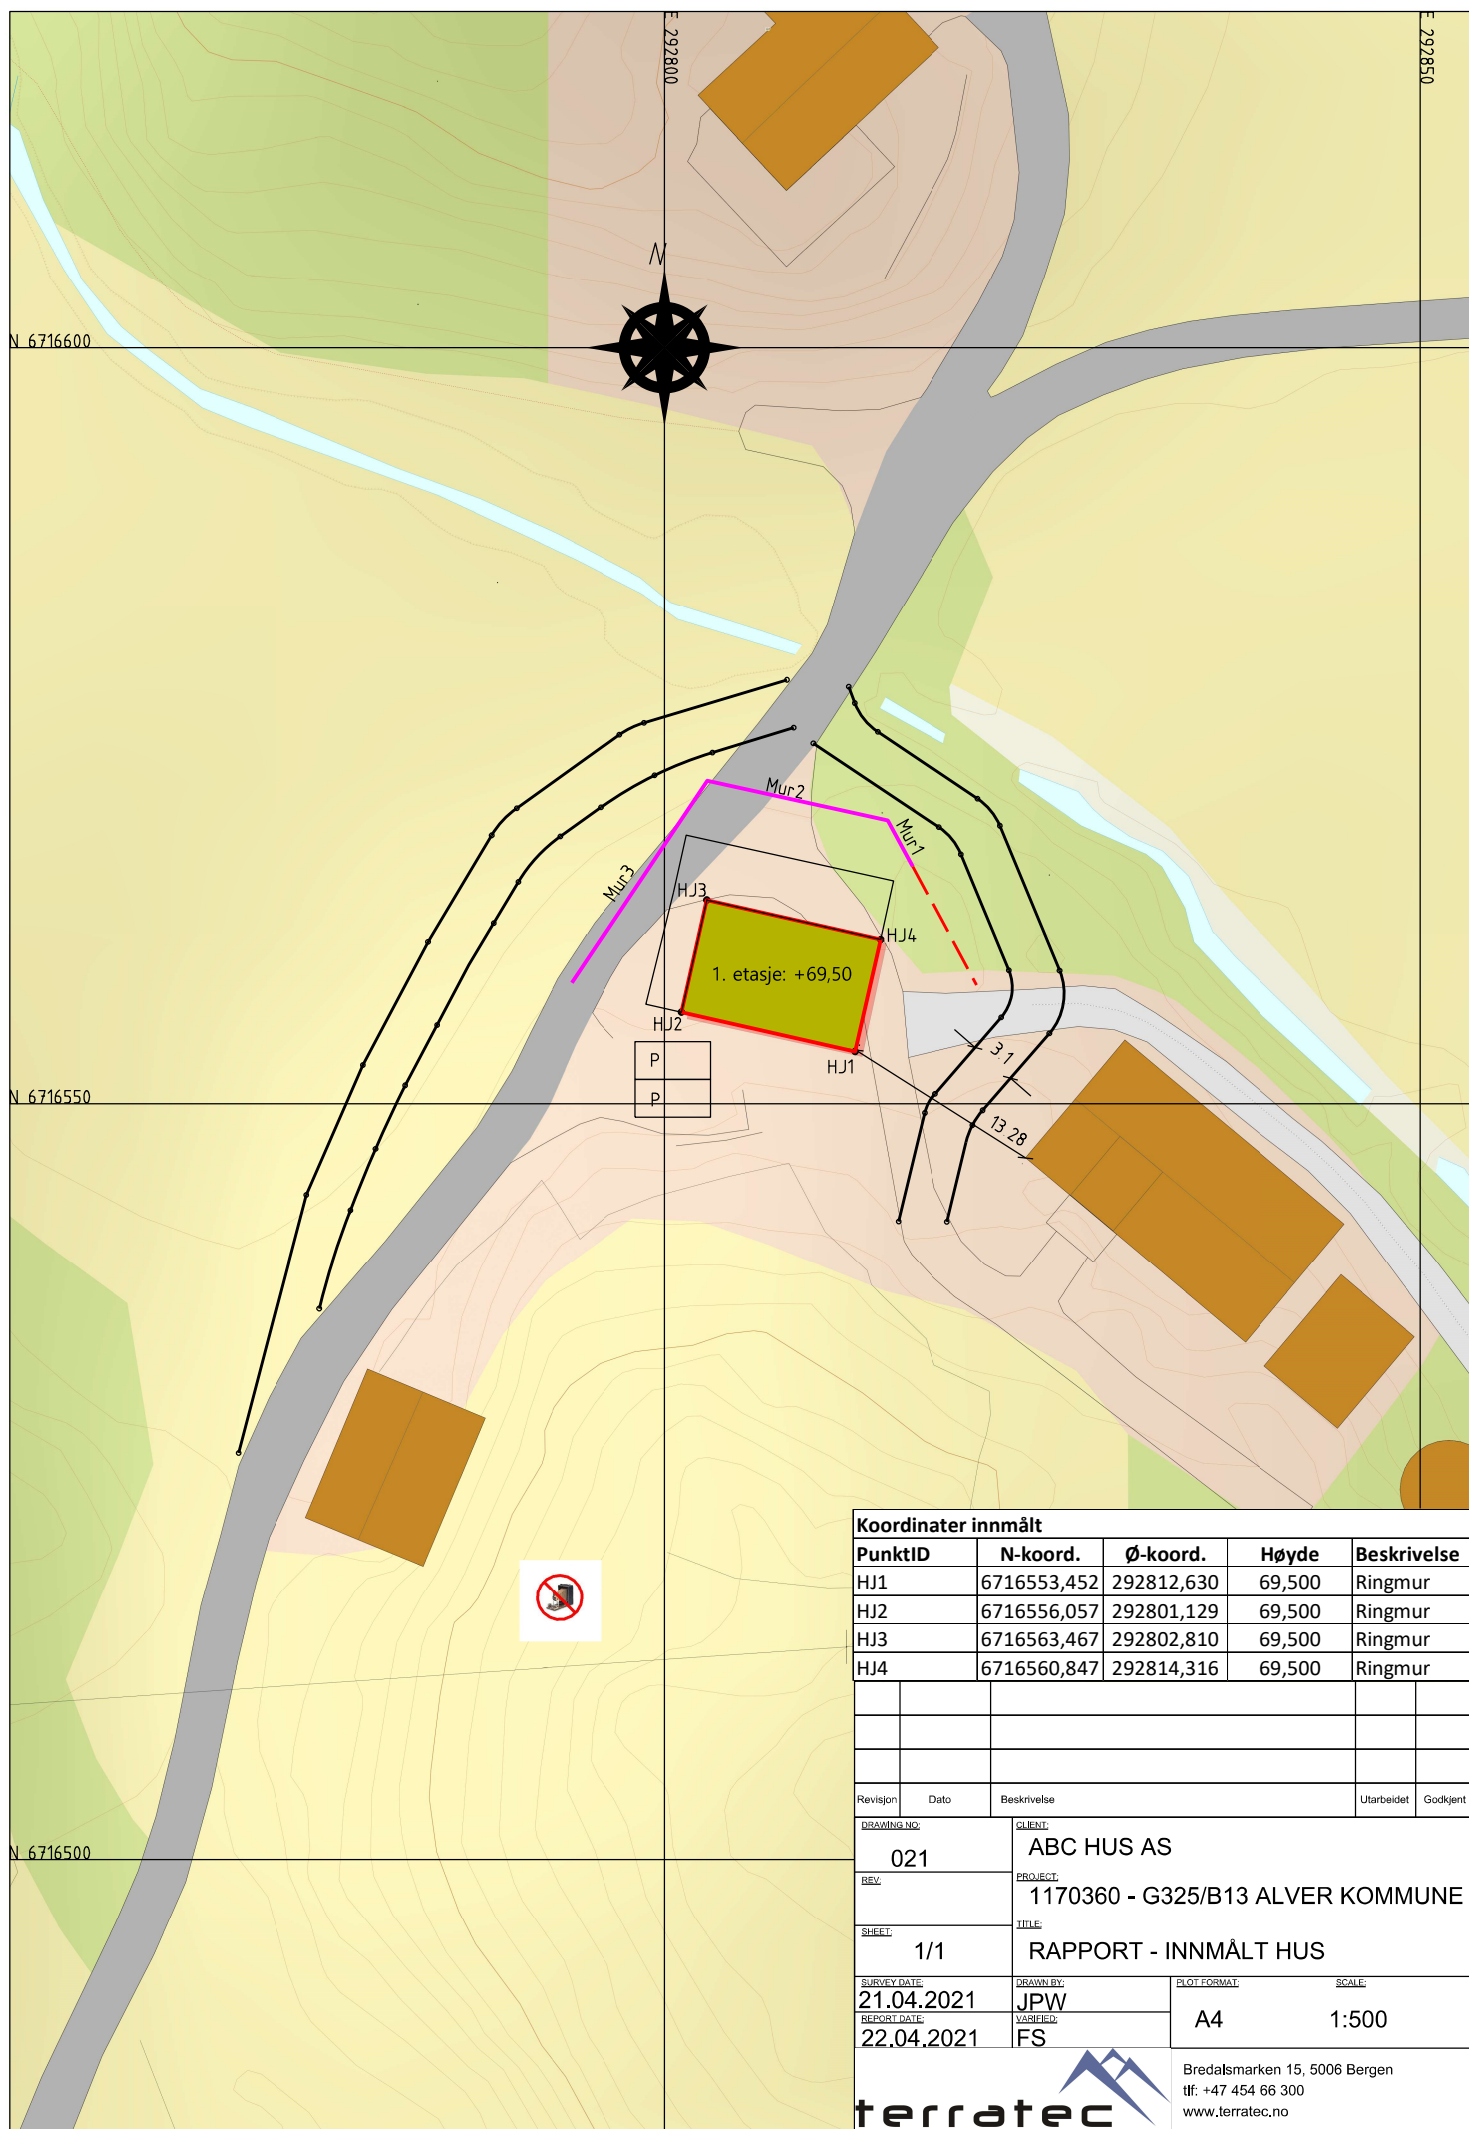

Koordinater innmålt					
PunktID	N-koord.	Ø-koord.	Høyde	Beskrivelse	
HJ1	6716553,452	292812,630	69,500	Ringmur	
HJ2	6716556,057	292801,129	69,500	Ringmur	
HJ3	6716563,467	292802,810	69,500	Ringmur	
HJ4	6716560,847	292814,316	69,500	Ringmur	
Revisjon	Dato	Beskrivelse		Utarbeidet	Godkjent
DRAWING NO:		CLIENT:			
021		ABC HUS AS			
REV:		PROJECT:			
		1170360 - G325/B13 ALVER KOMMUNE			
SHEET:		TITLE:			
1/1		RAPPORT - INNMÅLT HUS			
SURVEY DATE:		DRAWN BY:		PLOT FORMAT:	
21.04.2021		JPW		SCALE:	
REPORT DATE:		VARIFIED:		A4	
22.04.2021		FS		1:500	
				Bredalsmarken 15, 5006 Bergen tlf: +47 454 66 300 www.terratec.no	