



Fasade mot Vest

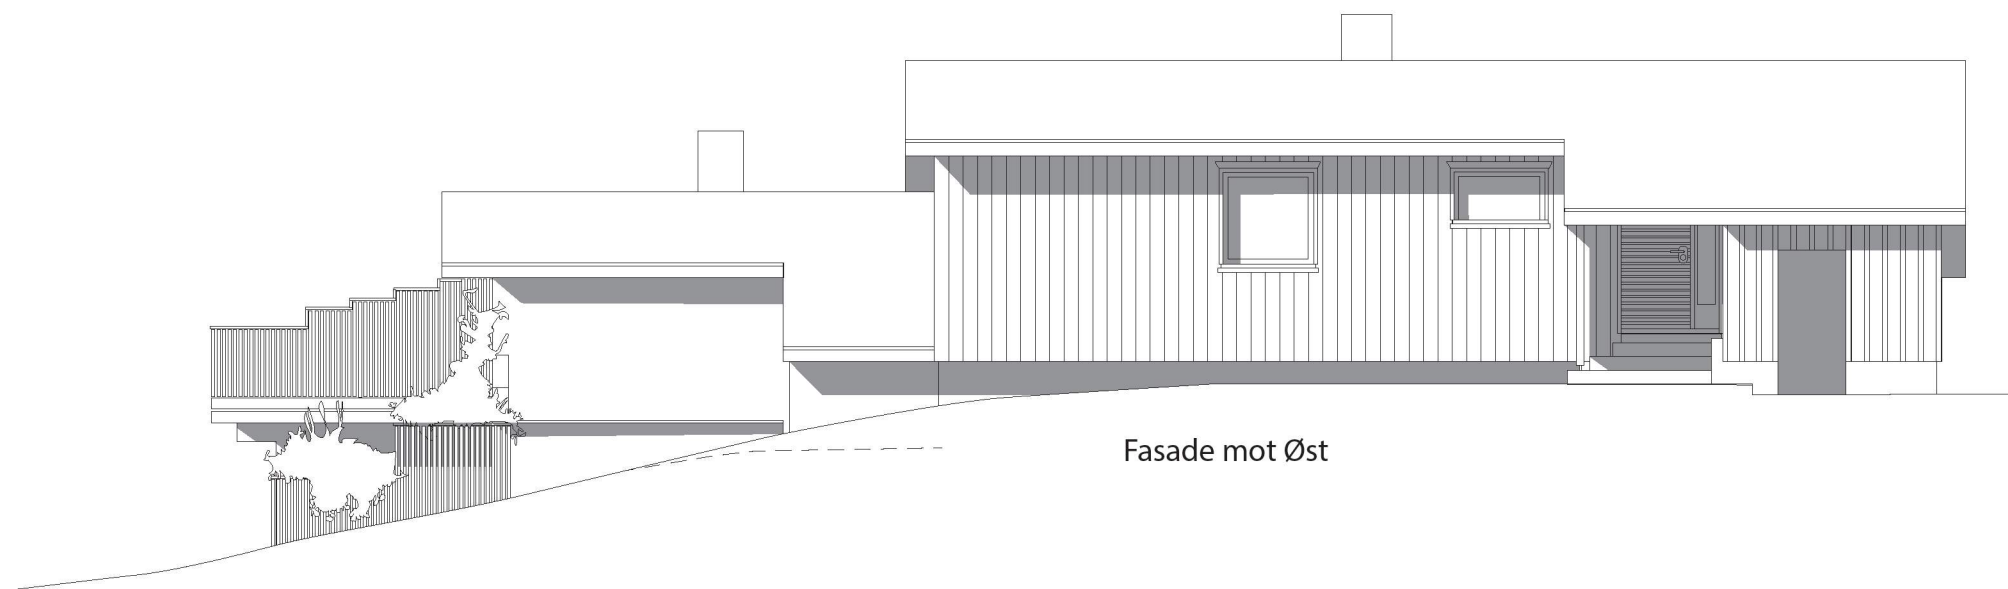

Fasade mot Øst

Tiltakets art:	Type tegning / Nr.:	Tiltakshaver / Ansvarlig søker:
Ettergodkjenning av tilbygg	Fasadetegning / 001a	Morten Bratshaug
Kommune:	Gård-/Bruksnr.:	Byggeadresse:
Alver	353/13	Skjelangervegen 799, 5917 Rosslund
Målestokk:	Sted, dato:	Oppmålt og tegnet av:
1:100	Bratshaug, 03.10.2021	Helge Brakstad

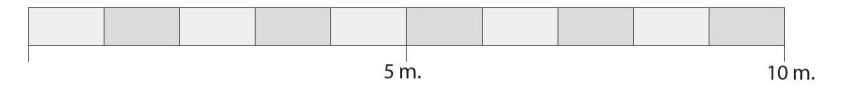

Fasade mot Nord



Fasade mot Sør

Tiltakets art:	Type tegning / Nr.:	Tiltakshaver / Ansvarlig søker:
Ettergodkjenning av tilbygg	Fasadetegning / 001b	Morten Bratshaug
Kommune:	Gård-/Bruksnr.:	Byggeadresse:
Alver	353/13	Skjelangervegen 799, 5917 Rosslund
Målestokk:	Sted, dato:	Oppmålt og tegnet av:
1:100	Bratshaug, 03.10.2021	Helge Brakstad