

## Søknad om ferdigattest

Pbl § 21-10, SAK10 §§ 8-1 og 8-2

Søknaden gjeld							
Eigedom/ byggjestad	Gnr.	Bnr.	Festenr.	Seksjonsnr.	Bygningsnr.	Bustadnr.	Kommune
	305	91					Alver
Adresse					Postnr.	Poststad	
Roslandsvegen 1091					5918	Frekhaug	

Ferdigattest	
Tilfredsstillert tiltaket krava til ferdigattest?	<input checked="" type="checkbox"/> Ja <input type="checkbox"/> Nei Dersom nei, fyll ut informasjonen nedanfor
Det står att følgjande arbeid av mindre vesentleg betydning som vil bli utført innan 14 dagar:	Dato
Type arbeid	
Stadfesting av at desse arbeida er utførte vil vere kommunen i hende innan:	Dato

Oppdatert dokumentasjon	
Er det utført ikkje søknadspliktige endringar/justeringar i forhold til løyvet?	
<input checked="" type="checkbox"/> Ja <input type="checkbox"/> Nei	Dersom ja, legg ved oppdatert situasjonsplan, teikningar eller dokumentasjon som viser kva som er utført.

Sluttrapport for avfall	
Sluttrapport av	Dato
skal leggjast ved søknaden	
Ansvarleg søker forpliktar seg til å sjå til at sluttrapporten vert ajourført og oppbevart	Vedlegg nr. K -

Varmesystem			
Energiforsyning		Varmefordeling	
<input type="checkbox"/> Elektrisitet	<input type="checkbox"/> Sol	<input type="checkbox"/> Vassboren golvvarme	<input checked="" type="checkbox"/> Ikkje relevant
<input type="checkbox"/> Biobrensel	<input type="checkbox"/> Gass	<input type="checkbox"/> Vassboren radioator	<input type="checkbox"/> Luftoppvarming
<input type="checkbox"/> Varmepumpe - luft	<input type="checkbox"/> Olje/parafin	<input type="checkbox"/> Elektriske varmekabler	<input type="checkbox"/> Kamin/omn/peis
<input type="checkbox"/> Varmepumpe - berg/sjø	<input type="checkbox"/> Anna	<input type="checkbox"/> Elektriske panelomnar	<input type="checkbox"/> Anna
<input type="checkbox"/> Fjernvarme/spillvarme			

Erklæring	
<input checked="" type="checkbox"/>	Ein stadfester at tilstrekkeleg dokumentasjon som grunnlag for driftsfasen er overlevert eigaren av byggverket

Vedlegg			
Beskrivelse av vedlegg	Gruppe	Nr. frå – til	Ikkje relevant
Situasjonsplan, avkøyringsplan	D	1 - 1	<input type="checkbox"/>
Teikningar, plan, snitt, fasade	E	-	<input checked="" type="checkbox"/>
Utgreiingar/kart	F	-	<input checked="" type="checkbox"/>
Gjennomføringsplan	G	1 - 1	<input type="checkbox"/>
Sluttrapport for avfallsplan og miljøsaneringsbeskrivelse	K	-	<input type="checkbox"/>
Bustadspesifikasjon i matrikkelen	H	-	<input checked="" type="checkbox"/>
Uttaler frå andre offentlege myndigheiter	I	-	<input checked="" type="checkbox"/>
Andre vedlegg	Q	-	<input checked="" type="checkbox"/>

Underskrifter	
<b>Ansvarleg søker for tiltaket</b> (for tiltak etter pbl § 20-1)	<b>Tiltakshavar</b> (berre for tiltak utan ansvarleg søker pbl § 20-4)
Føretak Vest VVS AS	Namn
Organisasjonsnummer 822810772	Organisasjonsnummer
Kontaktperson Einar Stusdal	Kontaktperson
Telefon 56363600	Telefon
Mobiltelefon 99167795	Mobiltelefon
E-post einar@vestvvs.no	E-post
Dato 13/10-2021	Dato
Underskrift <i>Einar Stusdal</i>	Underskrift
Gjenta med blokkbokstavar EINAR STUSDAL	Gjenta med blokkbokstavar




Kommunen sitt saksnr.	Prosjektnr.
-----------------------	-------------

**Nullstill**

## Samsvarserklæring

etter plan- og bygningslova (pbl) § 23-1, SAK10 kapittel 12  
Samsvarserklæringa skal sendast til *ansvarleg søker*.

<b>Erklæringa gjeld</b>								
<b>Eigedom/ byggjestad</b>	Gnr.	Bnr.	Festenr.	Seksjonsnr.	Bygningsnr.	Bustadnr.	Kommune	
	305	91					Alver	
	Adresse			Postnr.	Poststad			
	Rosslandsvegen 1091			5918	Frekhaug			
<b>Føretak</b>								
Namn på føretaket						Organisasjonsnr.		
Vest VVS AS						822810772		
<b>Ansvarsrett gitt dato</b>	26/8-2020			<b>Arbeidet innan ansvars- området er avslutta</b>				
				<input checked="" type="checkbox"/> Ja <input type="checkbox"/> Nei				
<b>Ansvarsområde</b>								
<b>Henta frå erklæring om ansvarsrett</b>	Funksjon (PRO, UTF)							
	UTF							
	Beskriving av ansvarsområde							
	Renseanlegg, utvendige avløpsledninger							
<b>Ansvarleg for prosjektering:</b>								
Det er ikkje avdekt arbeid som står att innanfor ansvarsområdet som er til hinder for å gi:								
<input type="checkbox"/> Rammeløyve	<input checked="" type="checkbox"/> Igangsetjingsløyve/ eittstegsløyve			<input type="checkbox"/> Mellombels bruksløyve		<input type="checkbox"/> Ferdigattest		
<b>Ansvarleg for utføring:</b>								
<input type="checkbox"/> Mellombels bruksløyve – Arbeid som står att for denne delen av tiltaket fram mot ferdigattest								
Angi arbeid som står att av mindre vesentleg betydning, innanfor ansvarsområdet og den delen av tiltaket det blir søkt mellombels bruksløyve for								
Angi resterande delar av tiltaket der det her ikkje blir søkt om mellombels bruksløyve								
<b>Tryggleiksnivå og arbeid som vil bli utført innan 14 dagar</b> (Gjeld mellombels bruksløyve)								
Står det att arbeid innanfor ansvarsområdet, for at tiltaket skal vere trygt å ta i bruk?						<input type="checkbox"/> Ja	<input type="checkbox"/> Nei	Dersom ja, fyll ut informasjonen nedanfor
For å oppnå tilstrekkeleg tryggleiksnivå, vil følgjande arbeid bli utført innan:						Dato		
Type arbeid								
<b>Ferdigattest</b>								
<input type="checkbox"/> Ferdigattest – Det er ikkje avdekt feil eller manglar som hindrar ferdigattest								
<b>Stadfestingar</b>								
Vi stadfestar at kvalitetssikring er utført og dokumentert i medhald av erklæring om ansvarsrett og føretaket si kvalitetssikring.								
<input type="checkbox"/> Vi stadfestar at prosjektering er i samsvar med ytingar i TEK17 og preaksepterte ytingar (VTEK) eller ved analyse som syner at forskrifta (TEK17) sine funksjonkrav er oppfylte								
<input checked="" type="checkbox"/> Vi stadfestar at utføring er i samsvar med produksjonsunderlag.								
<b>Erklæring og underskrift</b>								
Føretaket er kjent med reglane om straff og sanksjonar i plan- og bygningslova kap 32, og at det kan medføre reaksjonar dersom det er gitt urette opplysningar.								
Dato	Føretaket si underskrift			Gjenta med blokkbokstavar				
13/10-2021				VEST VVS AS V/EINAR STUSDAL				

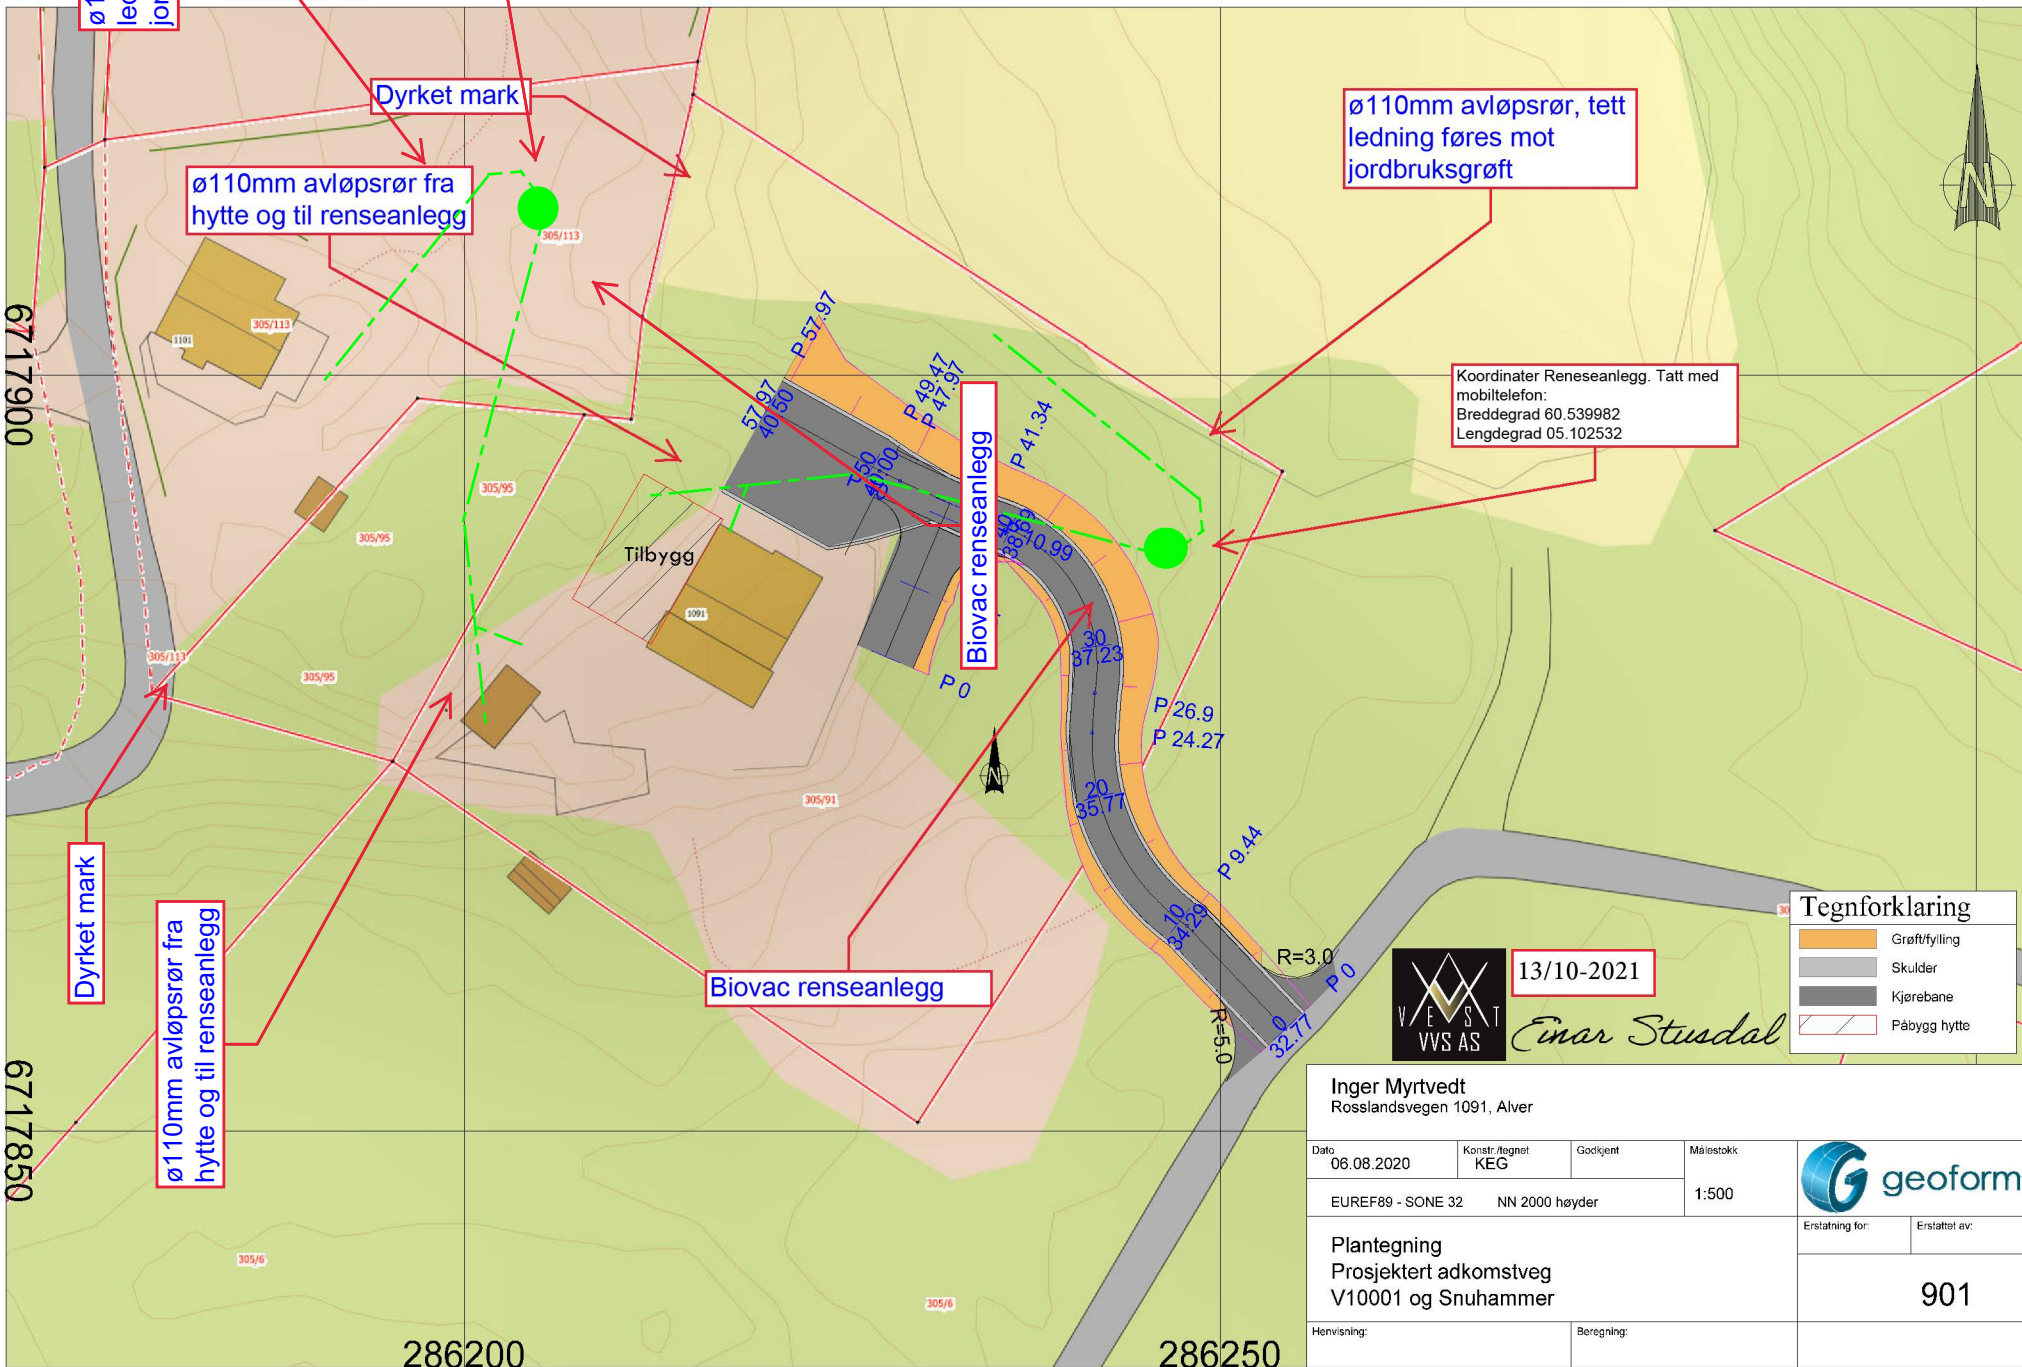

Koordinater Renseanlegg. Tatt med mobiltelefon:  
 Breddegrad 60.539982  
 Lengdegrad 05.102532

**Tegnforklaring**

	Grøftfylling
	Skulder
	Kjørebane
	Påbygg hytte



13/10-2021

*Einar Stusdal*

Inger Myrtvedt  
 Rosslandsvegen 1091, Alver

Dato 06.08.2020	Konstr./tegnet KEG	Godkjent	Målestokk 1:500
EUREF89 - SONE 32		NN 2000 høyder	



Plantegning  
 Prosjektet adkomstveg  
 V10001 og Snuhammer

Erstatning for: Erstattet av:  
**901**

Henvising:

Beregning:

286200

286250

6717900

6717850