


4

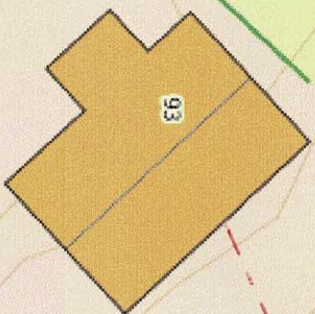

Skjelvik

utsløpp av Renna  
← vatn til eks. kisteveit

← Nytt Minirenselagg (Björva)



Senterposisjon: -41740,46, 6770298,2  
Koordinatsystem: EPSG:25833  
Utskriftsdato: 01.10.2021