




FASADE MOT LØRD VEST

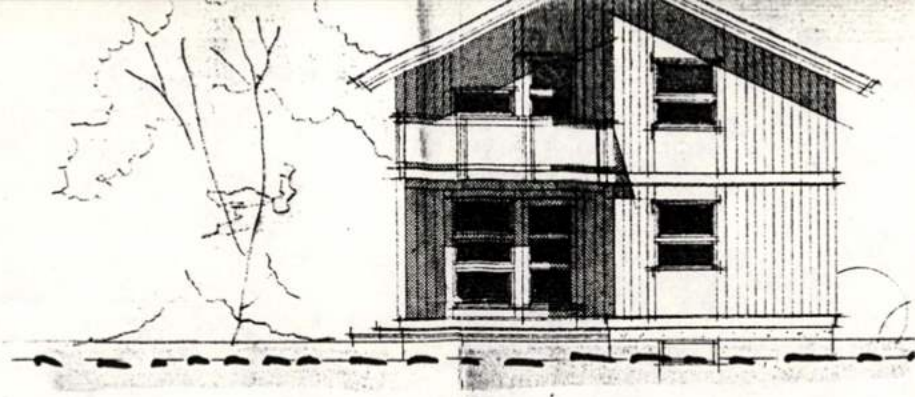

FASADE MOT SØR VEST

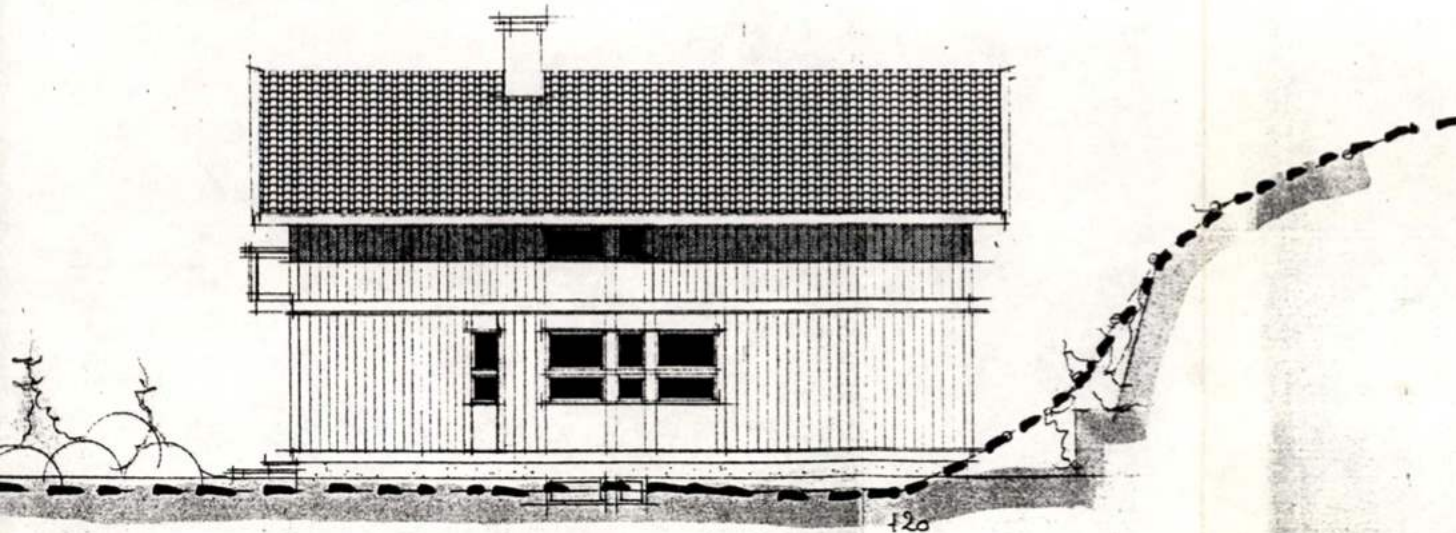

FASADE MOT SØR ØST

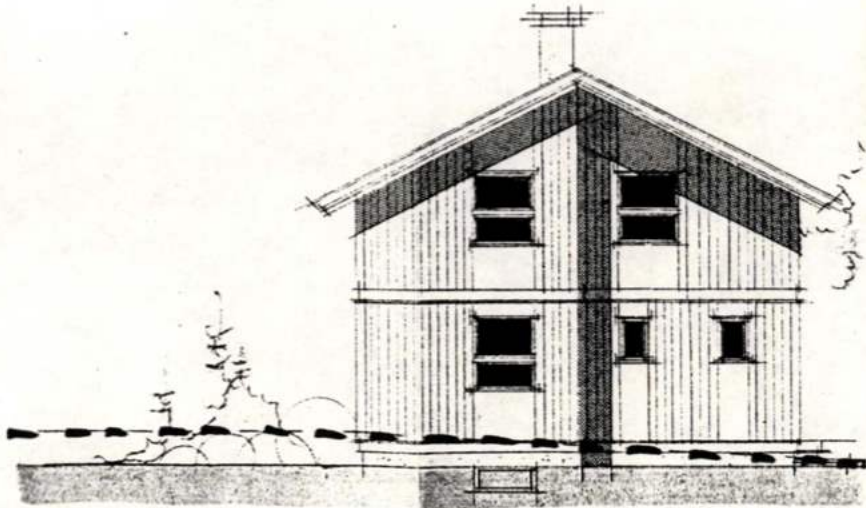

FASADE MOT NØR ØST

Gen. 23. B. nr. 308

| REV. | ANT. | REV. GJELDER |
|------|------|--------------|
| A    |      |              |

TRYCK