

ARKIV

Gjenn Kvalvågnes

LINDAS KOMMUNE

INGENIØR P. H. H. H. H.


00915 121.4.76

Arkiv 010

Hordaland  
14 JUN 1976  
landbrukselskap

HANDSAMADEN  
11 JAN. 1977  
LINDAS BYGNINGSRÅD

LINDAS JORDSTYR  
13. MAR 1976  
Jnr. 358 84/6

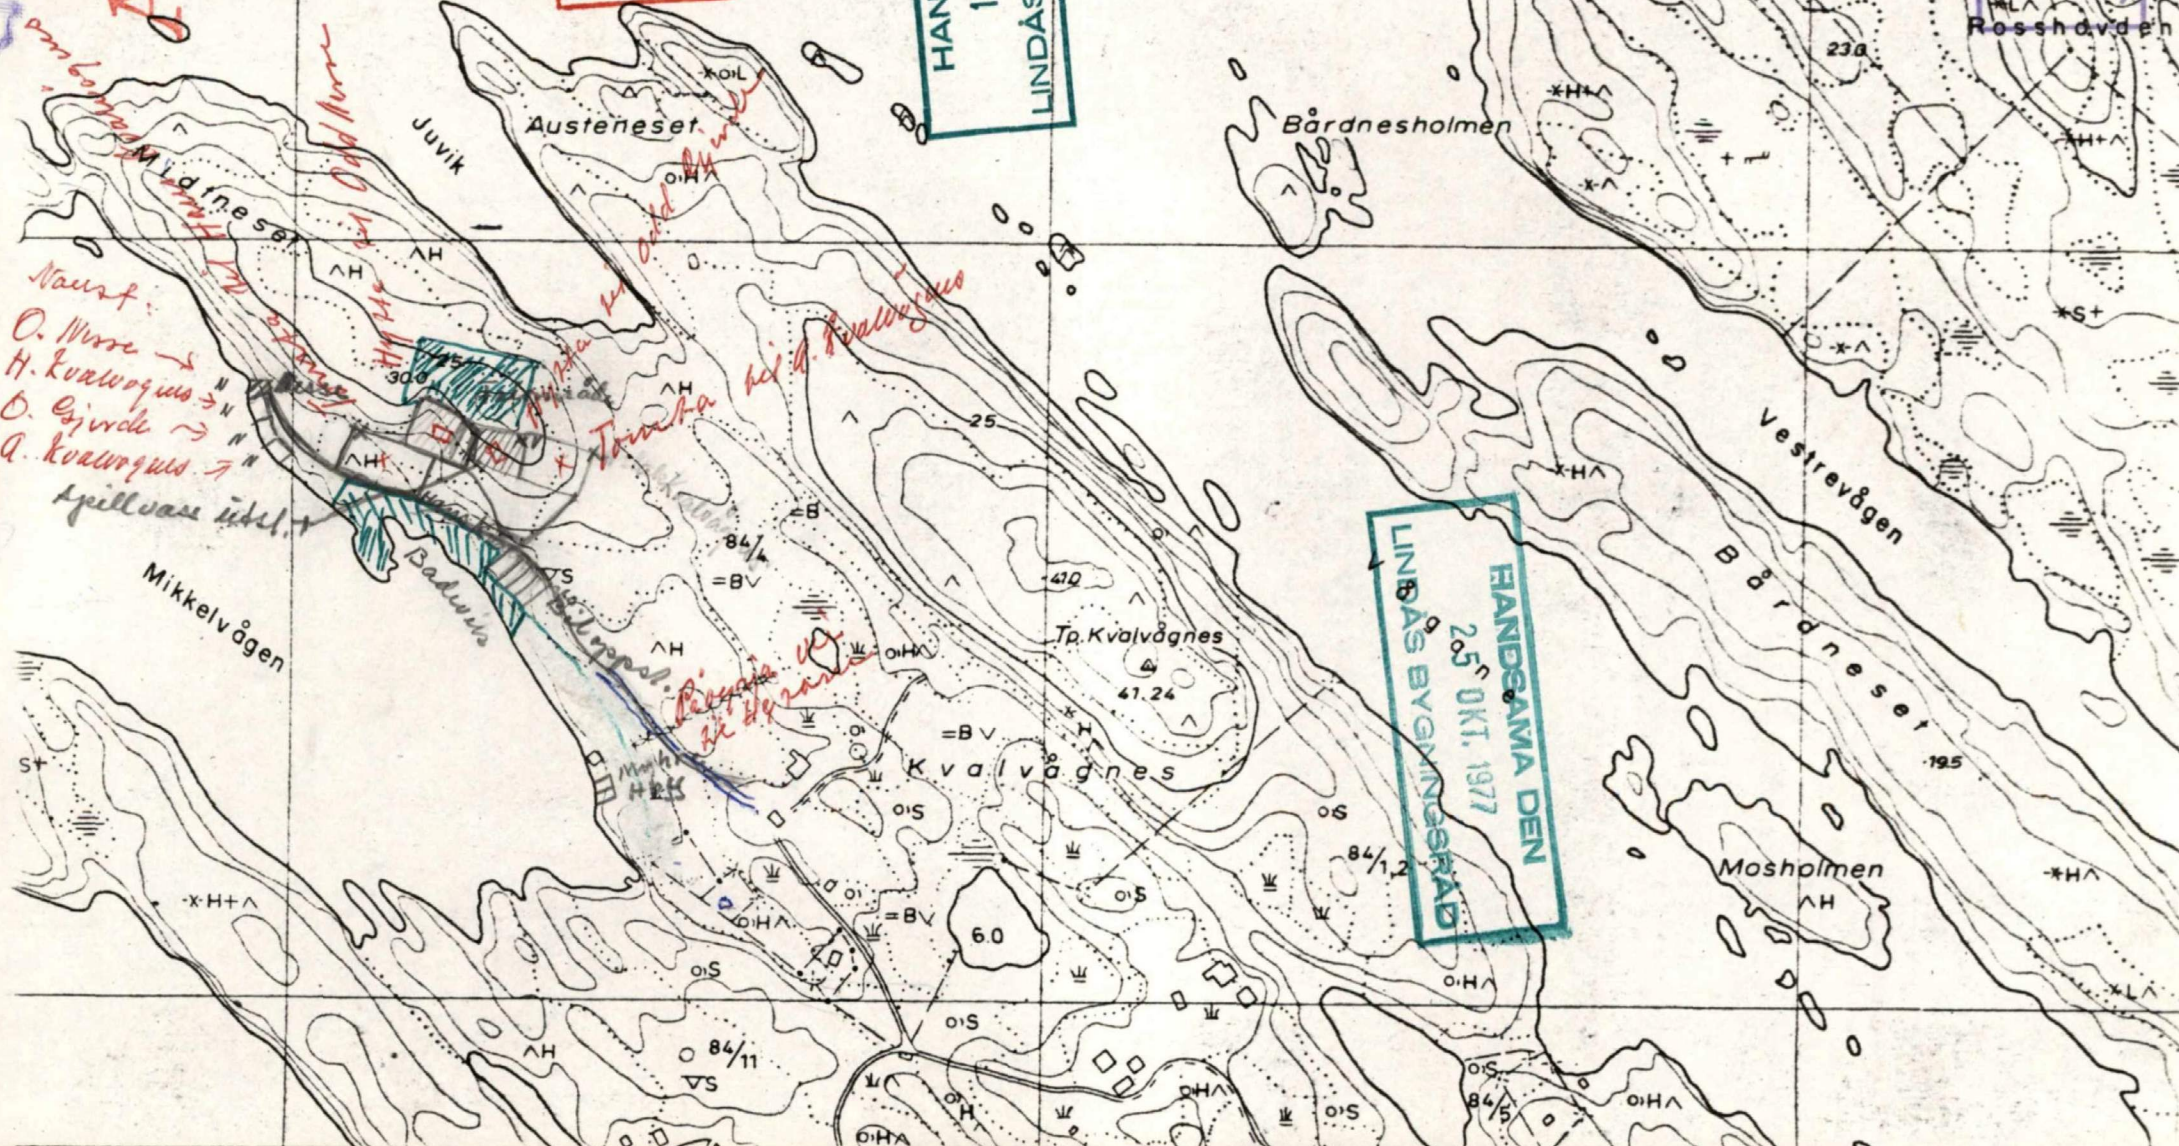

Nautst:  
O. Murre →  
H. Kvalvågnes →  
O. Eijvold →  
Q. Kvalvågnes →

Spillvass utel.  
Mikkelvågen

Om bølger  
Vd the set

Juvik  
Austneset  
Tombola  
Påvågs  
Sik Hysan

Kvalvågnes

Tp. Kvalvågnes  
Kvalvågnes

Bårdnesholmen

Vestrevågen

Mosholmen

Rosshøyden