

Fra: Torstein Hille <torsteinhille@icloud.com>
Sendt: torsdag 7. oktober 2021 15:01
Til: Ingrid Bjørge Pedersen
Emne: Fwd: gbnr/357/23

Hei!


Viser til telefonsamtale i dag og ettersender kart og tegninger.



Mvh


Torstein Hille

Videresendt melding:

Fra: Torstein Hille <torsteinhille@icloud.com>
Dato: 7. oktober 2021 kl. 14:57:14 CEST
Til: torsteinhille@icloud.com

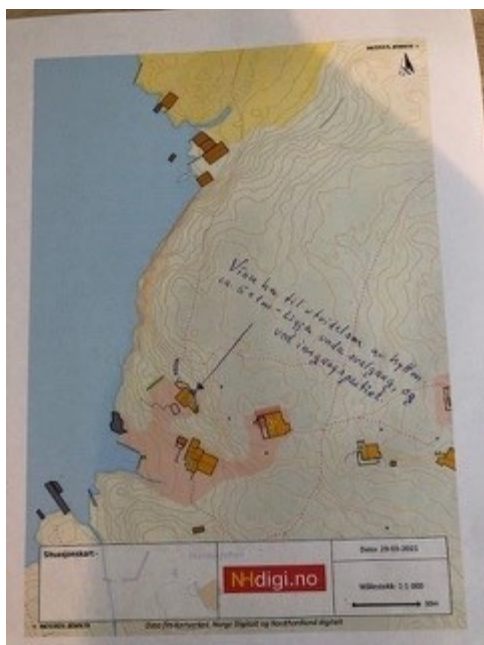

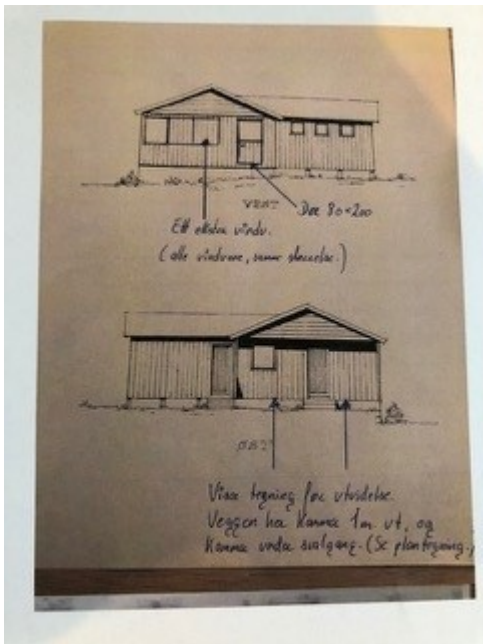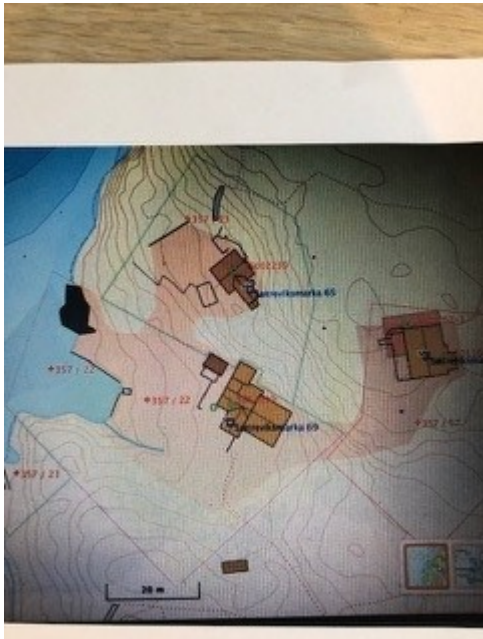

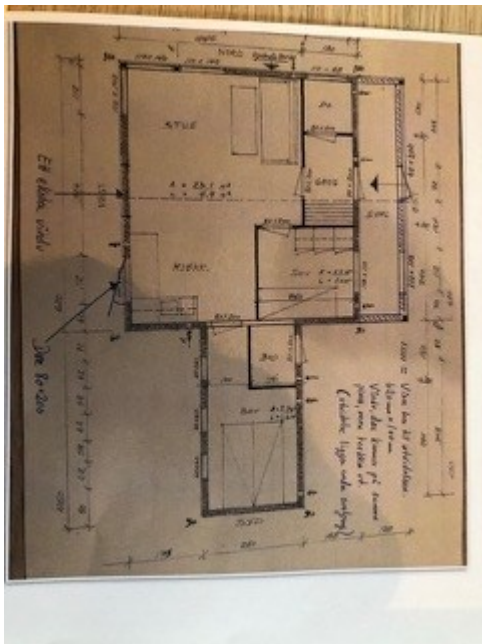

Mvh Torstein Hille