


Fasade Nord Øst

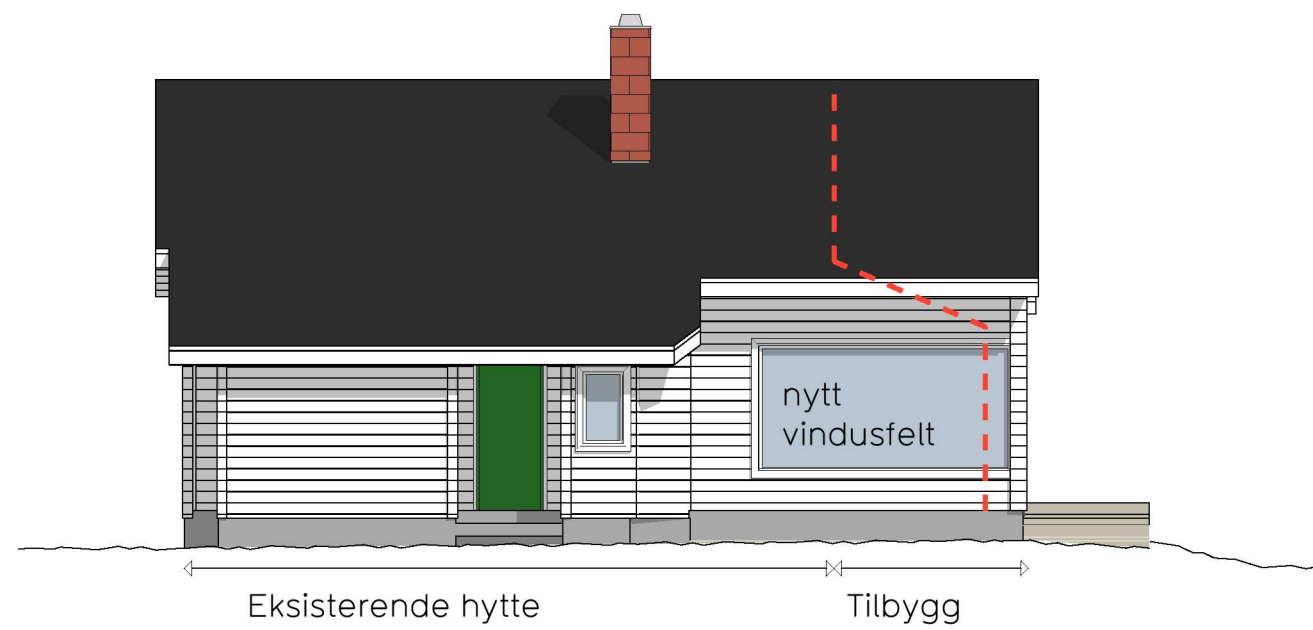

Fasade Nord Vest

Prosjekt	Tiltakshaver:	Gnr/Bnr:		
Hytte Rossnes	Hermund Linde	gnr 17/bnr 59		
Fase	Dato:	Prosjekt nr:	Tegner:	Kontr:
Rammesøknad	18.10.2021	1809	S.L	A.B
Tegning	Tegningsnr:	Mål	Rev. ID	
Fasade Nord Vest og Nord Øst	E-03	A3/1:100		