


Rapport kontroll plassering av tiltak Gnr 353 Bnr 1 Bratshaug

Dert er utført kontroll av plassering av tiltak på Bratshaug I Alver kommune Gnr 353 Bnr 1

Det er oppført driftsbygning på stedet og plassering er kontrollert 19/09-2021

Måling er utført med GNSS Trimble R4 og C-pos korreksjonstjeneste, hjørner er innmålt 3m forlengelse ut fra vegg og posisjon er beregnet i ettertid

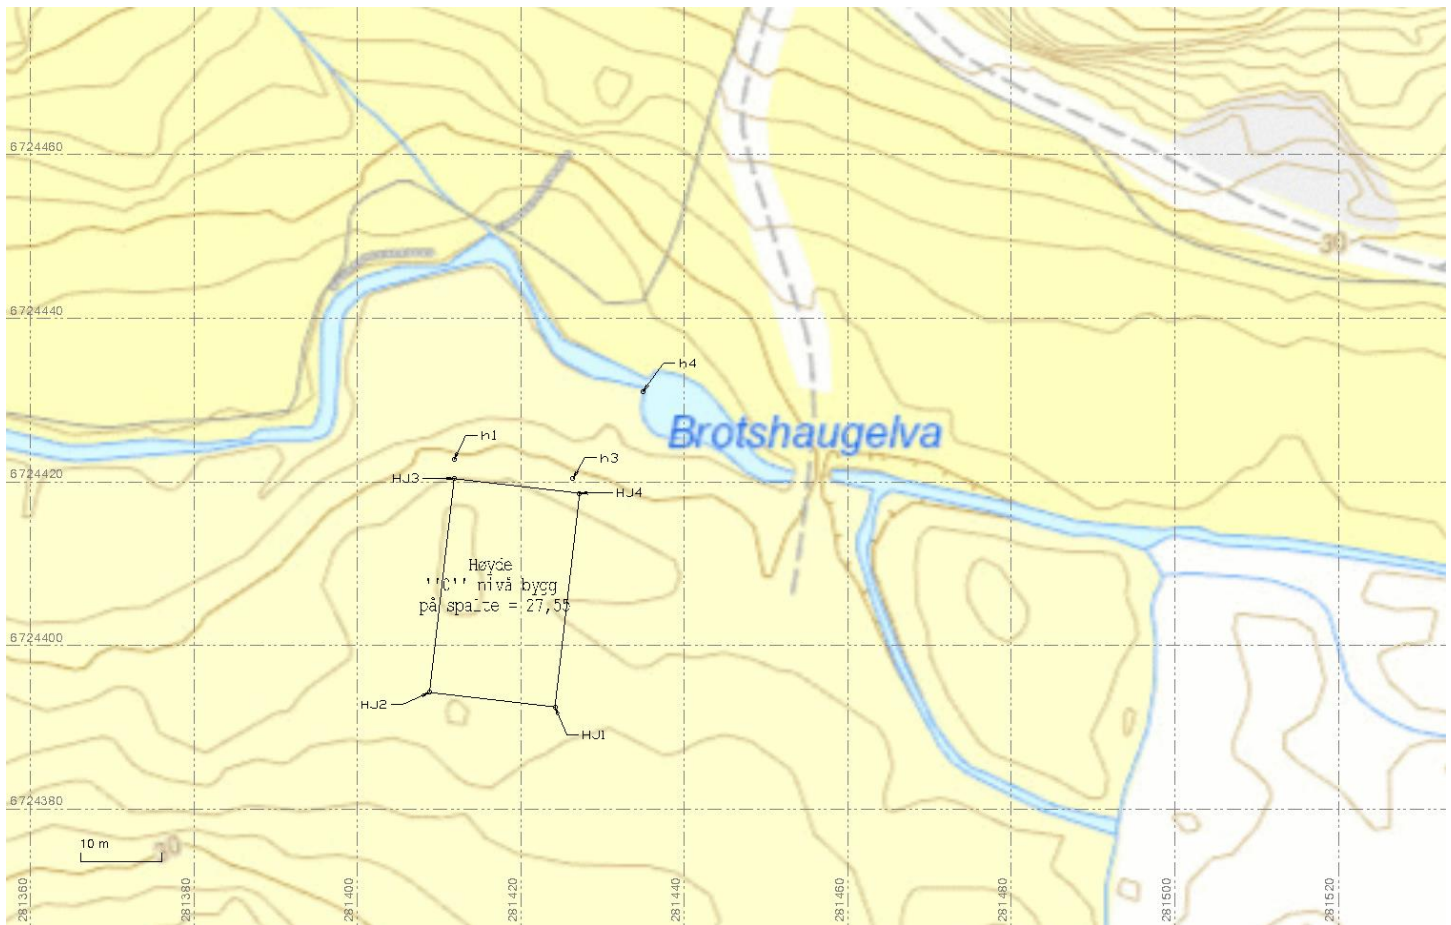

Project file data		Coordinate System	
Name:	D:\Bratshaug_hoylandsfelinnm_Bratshaug.vce	Name:	Norway/UTM
Size:	58 KB	Datum:	ETRF89
Modified:	2021-10-22	Zone:	UTM32
		Geoid:	NN2000 (Norway18A)

Punktliste hushjørner

ID	Northing (Meter)	Easting (Meter)	Elevation (Meter)	Feature Code
HJ1	6724392,49	281424,17	27,75	Beregnet
HJ2	6724394,26	281408,82	27,75	Beregnet
HJ3	6724420,39	281411,85	27,75	Beregnet
HJ4	6724418,61	281427,19	27,75	Beregnet

Punktliste høyder

ID	Northing (Meter)	Easting (Meter)	Elevation (Meter)	Feature Code
h1	6724422,70	281411,81	27,27	Terreng øvre nivå
h3	6724420,40	281426,38	23,65	Terreng nedre nivå
h4	6724431,02	281434,89	22,89	Normal vannstand
Spaltegulv			27,55	Beregnet topp gulv 0 nivå

Vedlegg:

- Plott oversiktskart med plassering
- Kof fil hushjørner

Kontroll utført av:

Jan Amund Walde
22/10-2021