



Snitt mot Sør

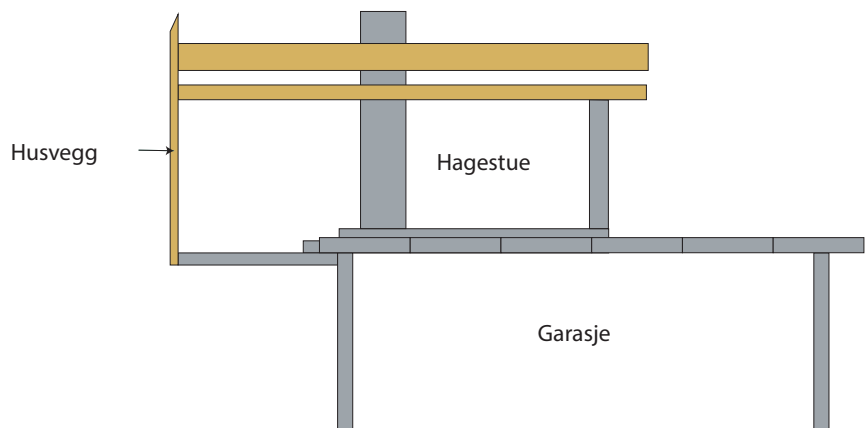

Snitt mot Vest

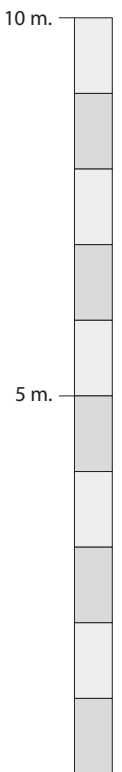

<b>Tiltakets art:</b>	<b>Type tegning / Nr.:</b>	<b>Tiltakshaver / Ansvarlig søker:</b>
Ettergodkjenning av tilbygg	Snittegning/ 001 rev. 001	Morten Bratshaug
<b>Kommune:</b>	<b>Gård-/Bruksnr.:</b>	<b>Byggeadresse:</b>
Alver	353/13	Skjelangervegen 799, 5917 Rosslund
<b>Målestokk:</b>	<b>Sted, dato:</b>	<b>Oppmålt og tegnet av:</b>
1:100	Bratshaug, 26.10.2021	Helge Brakstad