


Godkjent kartutsnitt for tillatelse til utlegging av
avløpsledning - gnr-bnr 129-16, Alver kommune

04.11.2021 Hanne Gunnarskog

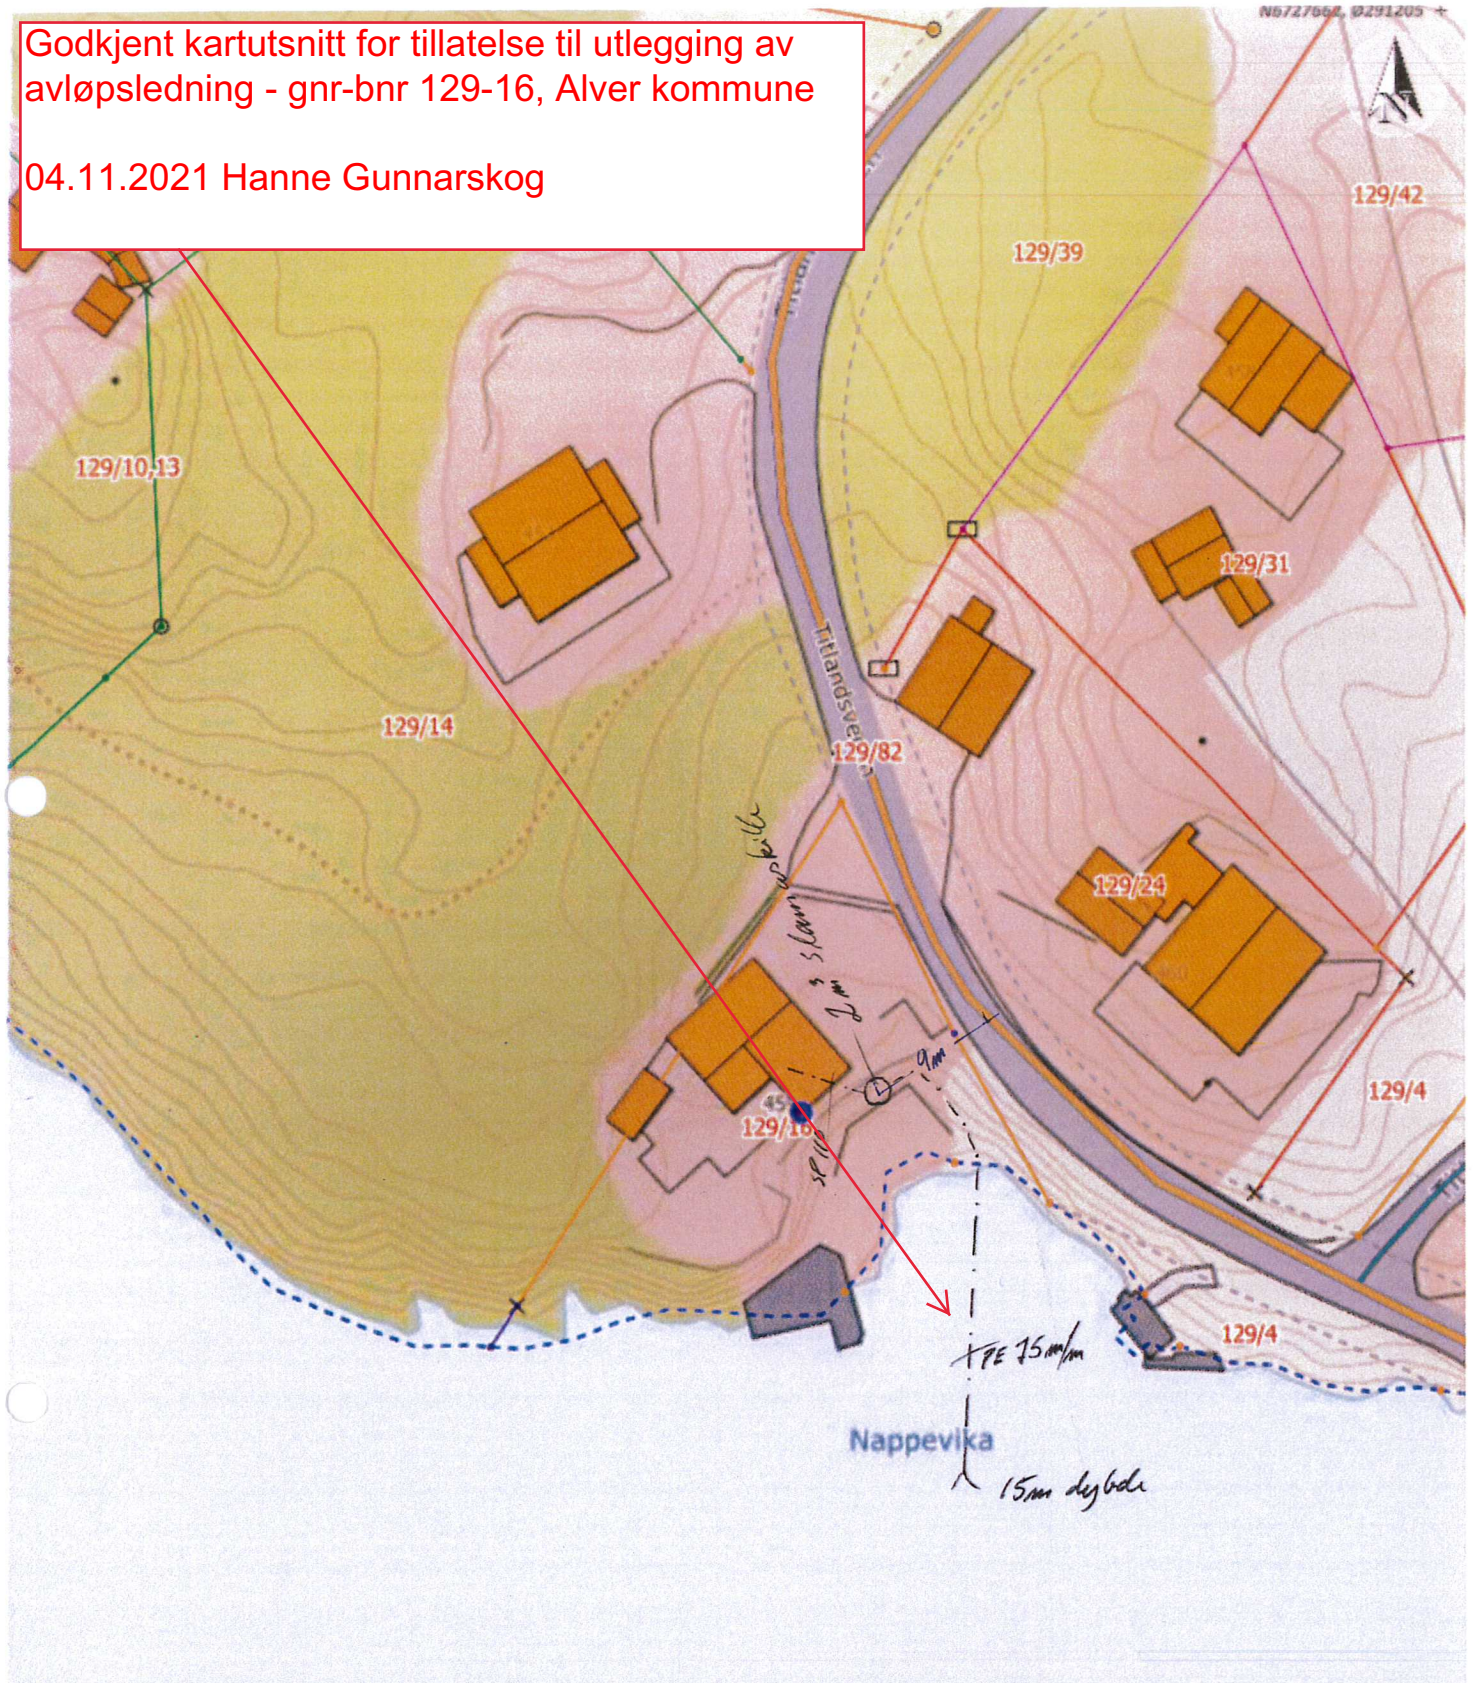

Situasjonskart -
Atle Trædal 129/16

Dato: 09-03-2021

Ndigi.no

Målestokk: 1:500

15m

2