




Stendal VVS AS
Blombakken 1
5911 ALVERSUND
post@stendalvvs.no

Telefon: 56354455
Mobil: 90622713
www.stendalvvs.no

Prosjektnr: 302
Prosjektnavn:
Seim Bygg AS Tomt1 2 mannsbolig 172/213 Fugleviksveien 12
Gnr/Bnr: 172/213

Bilder

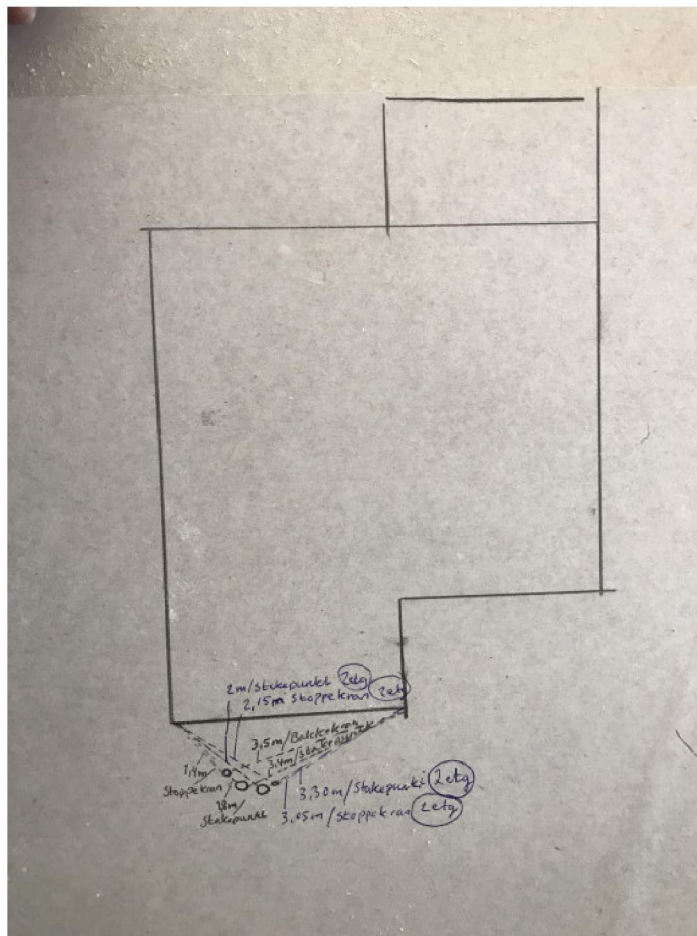

Filnavn: image.jpg

Sjekkliste: Opplegg vann og avløp

Listepunkt: Innmåling målt?

Lastet opp av: Atle Hellestvedt
07.09.2021 15:16