




**Stendal VVS AS**  
Blombakken 1  
5911 ALVERSUND  
post@stendalvvs.no

**Telefon:** 56354455  
**Mobil:** 90622713  
www.stendalvvs.no

**Prosjektnr:** 302  
**Prosjektnavn:**  
Seim Bygg AS Tomt1 2 mannsbolig 172/213 Fugleviksveien 12  
**Gnr/Bnr:** 172/213

## Bilder

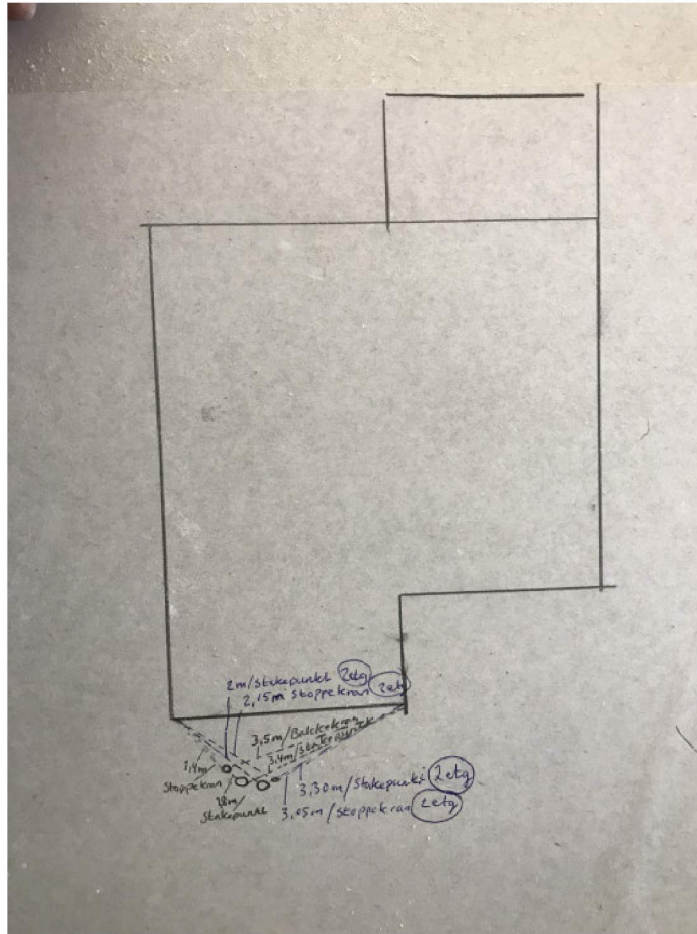

**Filnavn:** image.jpg

**Sjekkliste:** Opplegg vann og avløp

**Listepunkt:** Innmåling målt?

**Lastet opp av:** Atle Hellestvedt  
07.09.2021 15:16