
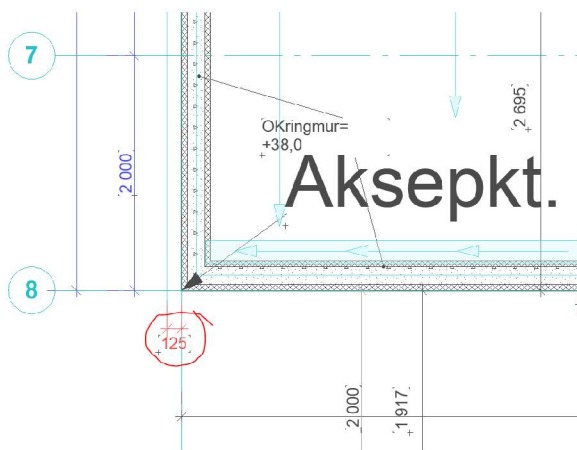


Mjåtveitmarka B24

Plassering av Hus 04

Iht. Situasjonsplan Rev03 utgitt 14.10.202 ble Hus04 flyttet 0,5m mot Hus05. I utsnittet under vises avtrykket av opprinnelig plassering med tynn rød stipling. Målsatt mot Hus05. Opprinnelig avstand var 7,8m, ny avstand 7,3 m. Koordinatene er satt med utgangspunkt i aksesystem, i ytterkant ringmur.

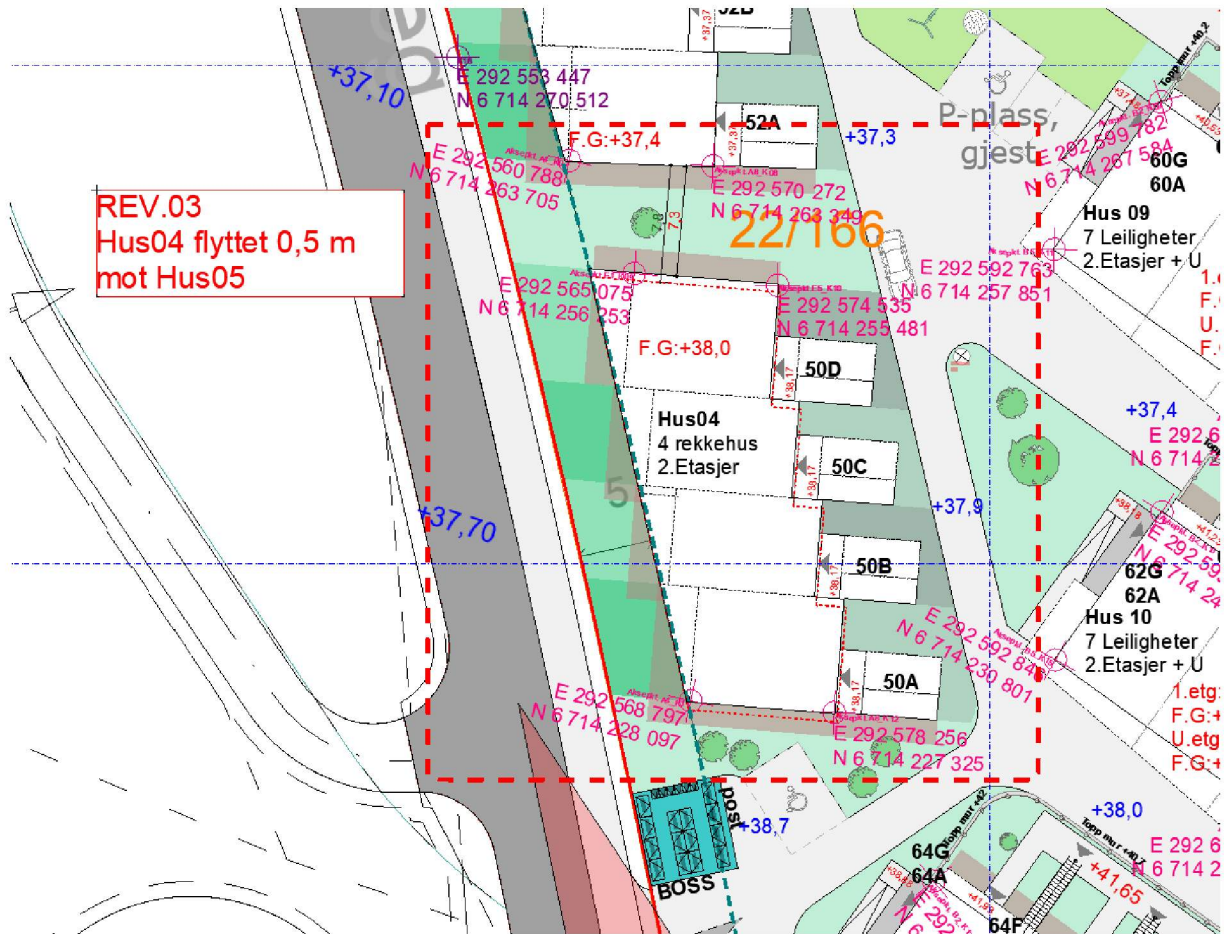

Ifølge våre tegninger er det 125 mm fra ytterkant ringmur til ytterkant beslag.