


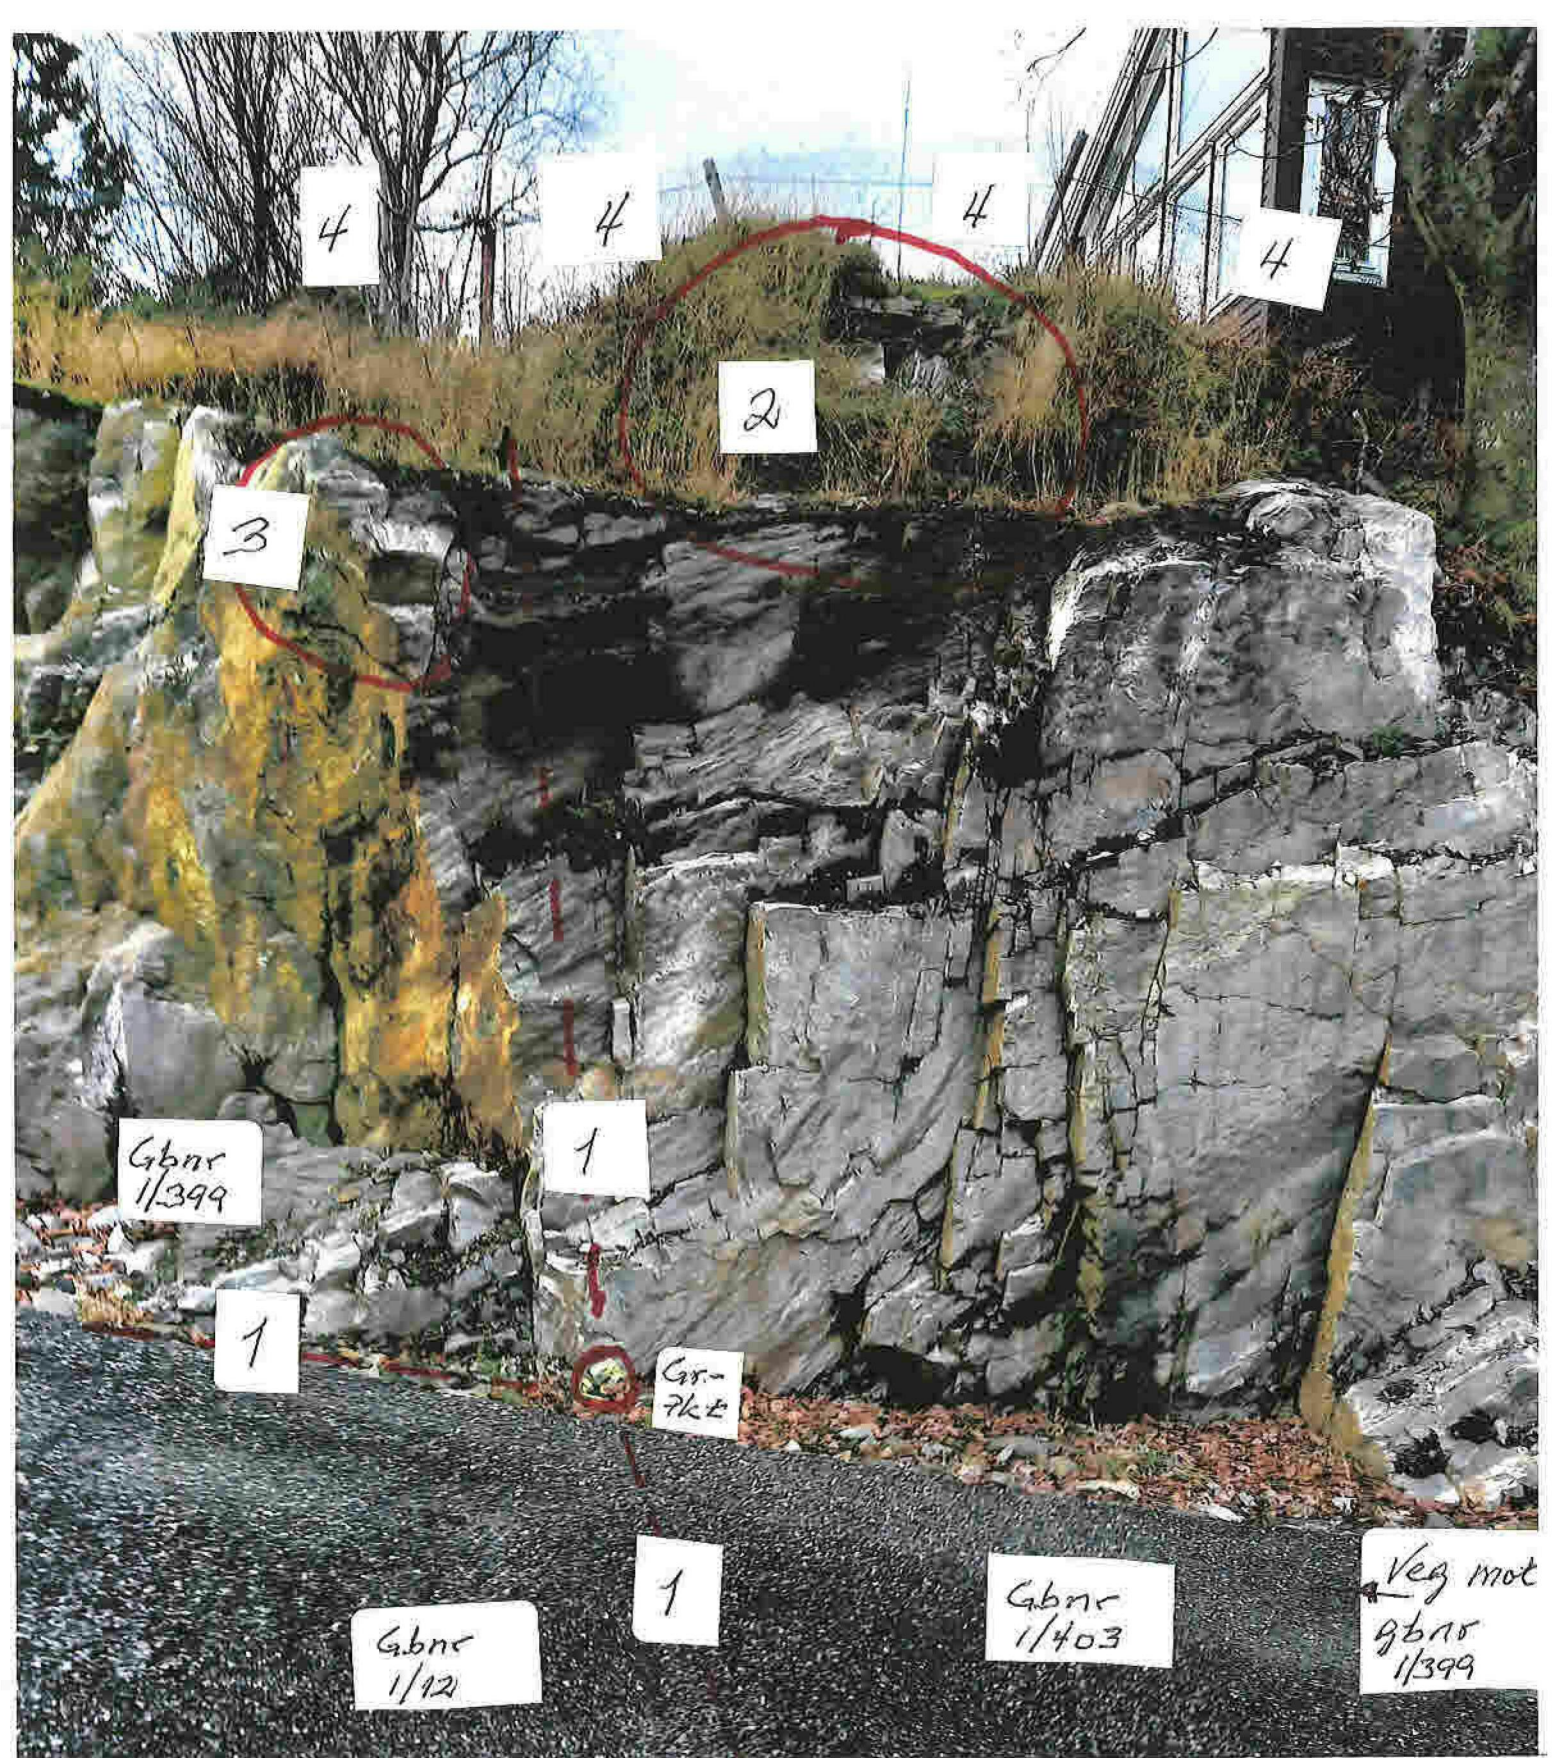

Sikringsarbeid/grenser

Bilde ovanfor viser ein del pkt/område som me, eigarane av gbnr 1/403 meiner må utbetrast/rettast på når sikringsarbeidet på tilkomstvegen mot gbnr 1/399 skal gjennomførast.

Punkta/områda er merka slik på bildet:

1 Grenselinjer 2 Område med laus stein som må fjernast (på gbnr 1/403)

3 Stein som kan falla ut 4 Gjerde – not, midlertidig sikring, skal flyttast fram til kant

