



Fasade mot

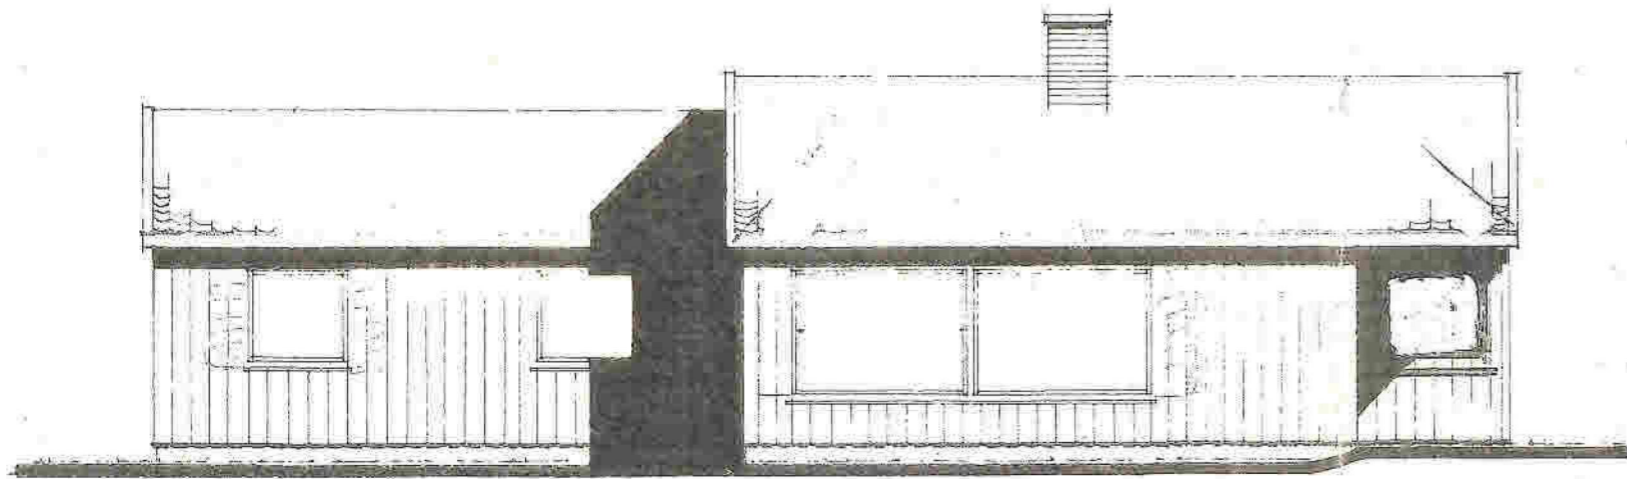

Fasade mot



Fasade mot

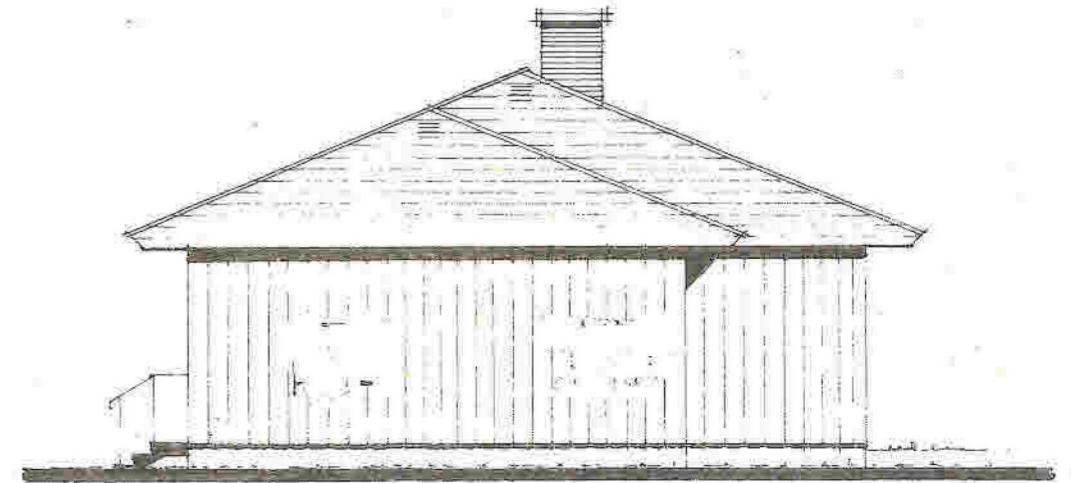


Fasade mot


--- OPPRINNELIG TERRENG  
- - - PLANERT TERRENG

BYGGHERRE:	TYPE "CORNER TO-F" +	MAL:	1/100	BLAD
BYGGSTED:	Enebolig 67-1276m <sup>2</sup> Leieareal 243m <sup>2</sup>	DATO:	14.10	4
BYGGEKOM:	SOLHEIMHUS ARKITEKTKONTOR	KORR:	2	11.10.21

WORK 8711

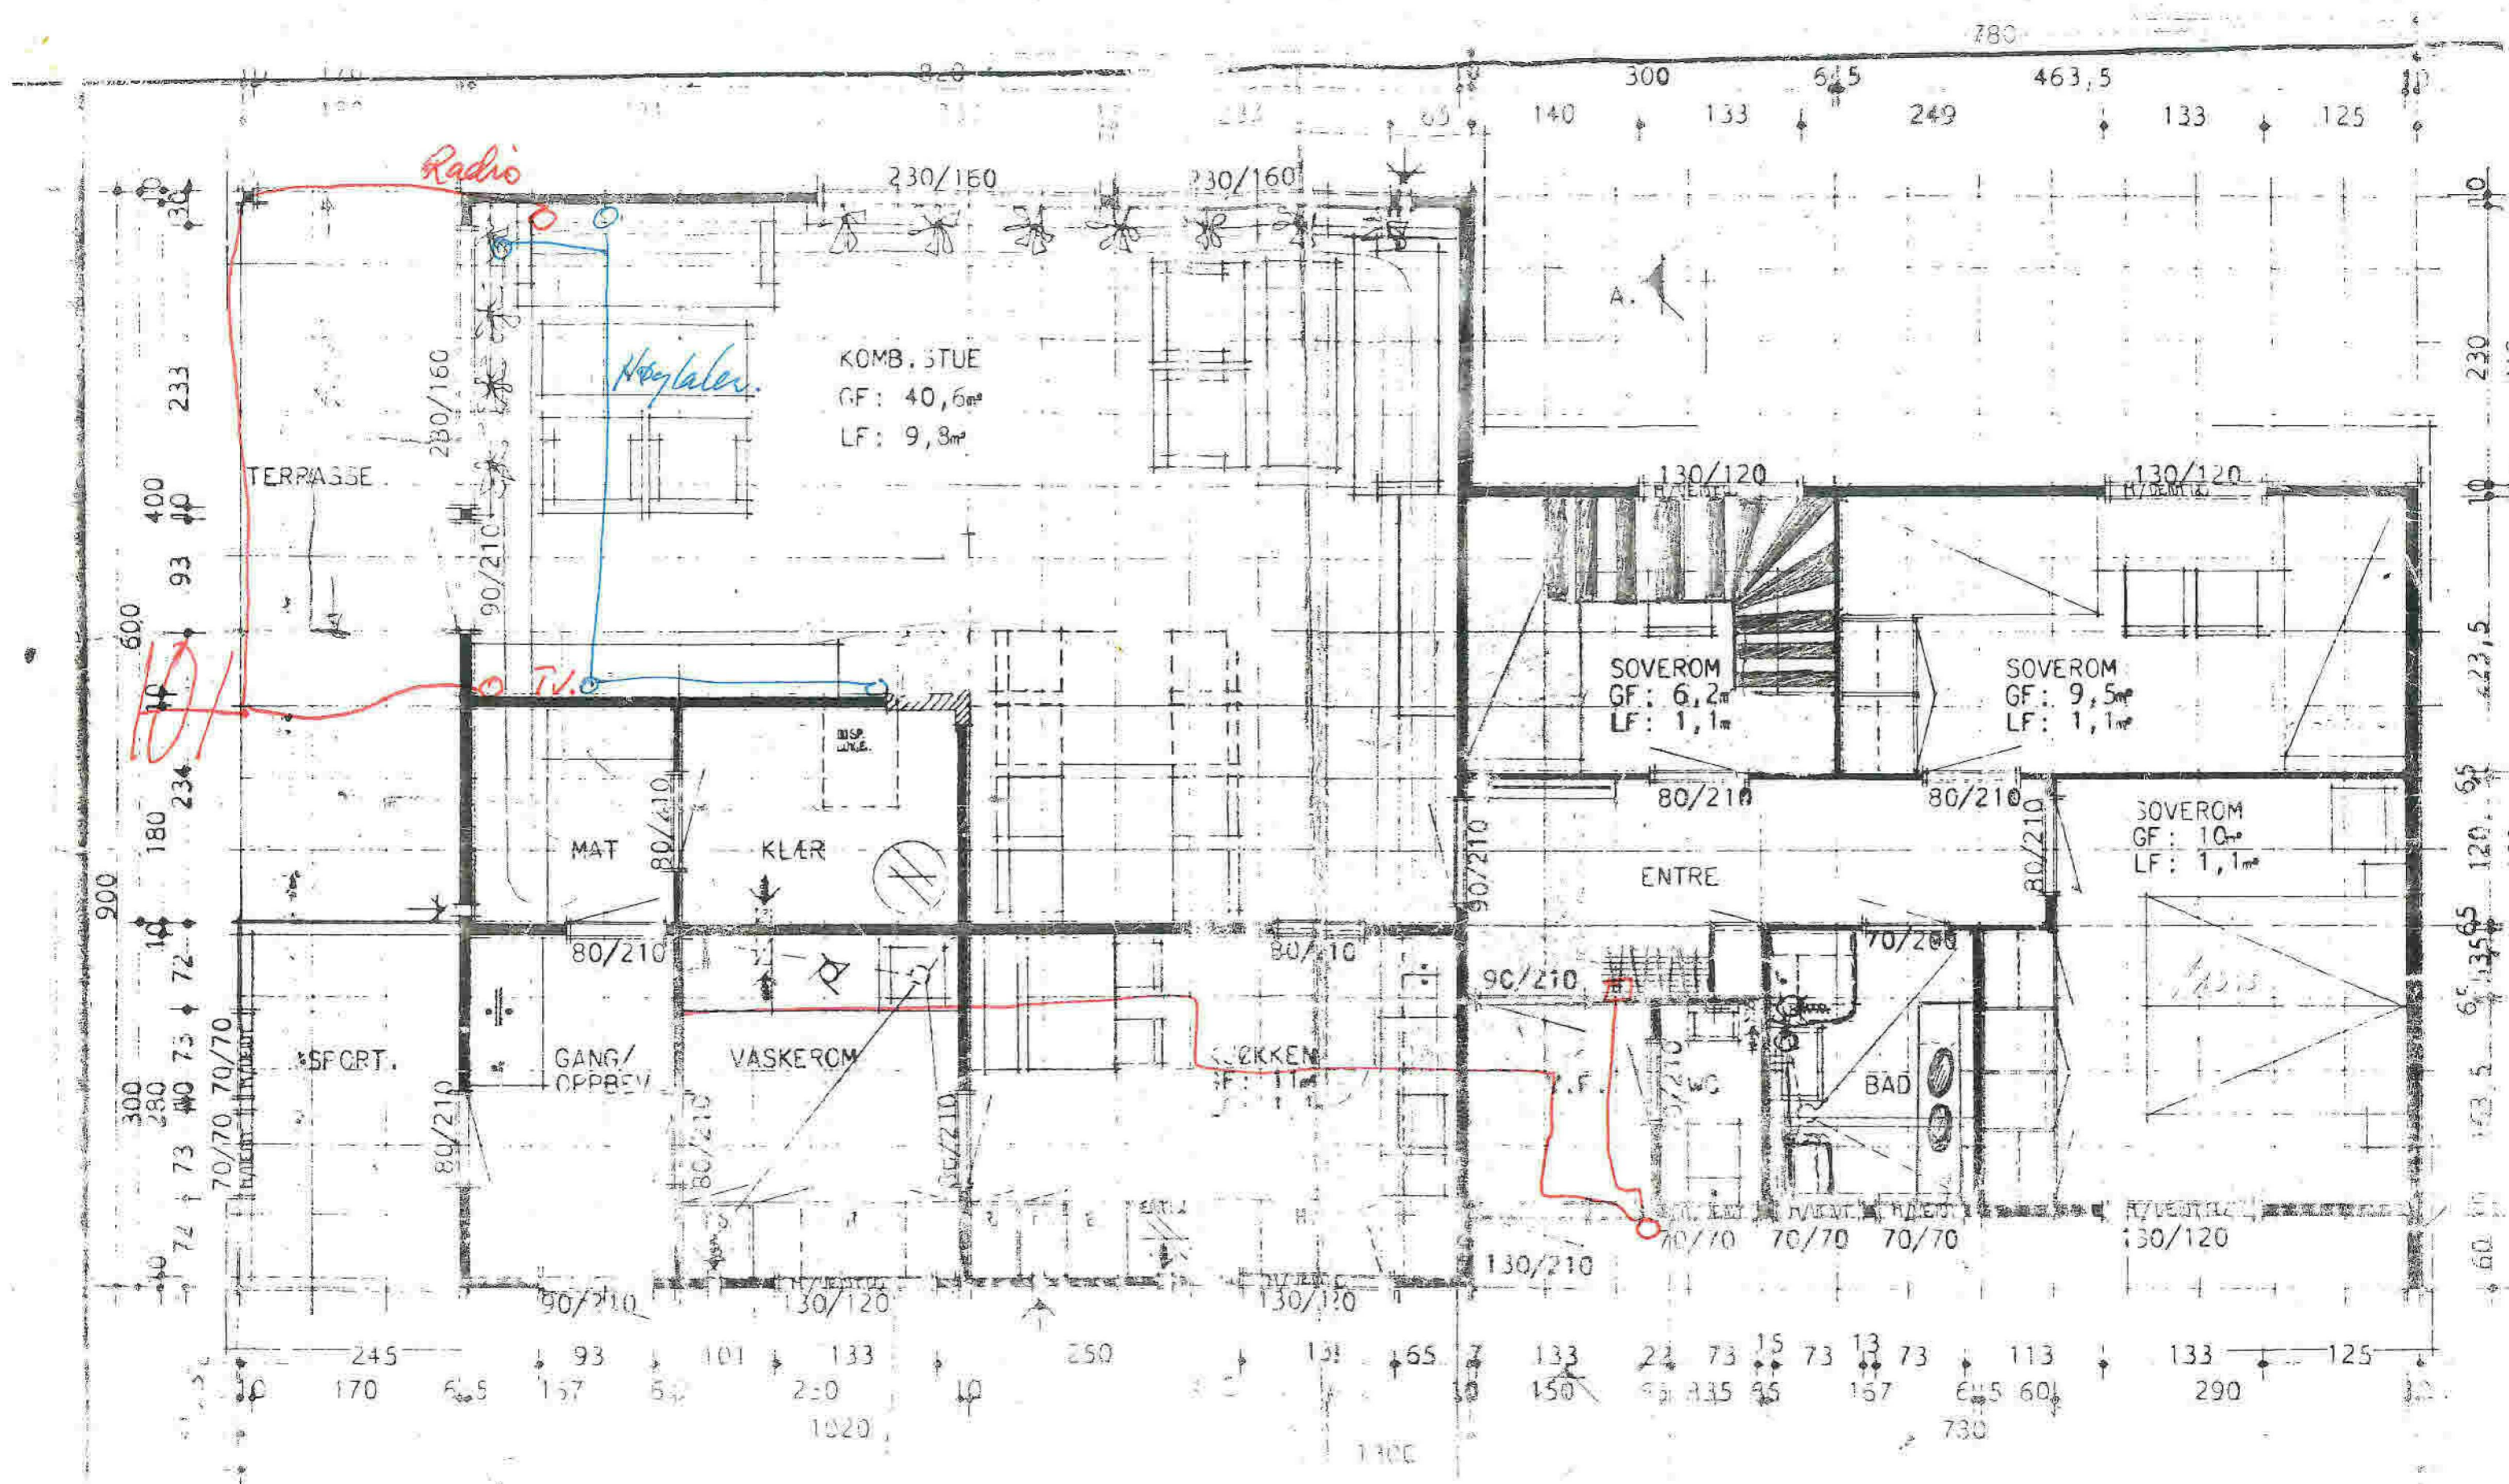


*Pinglapp*  
 CORNER 70

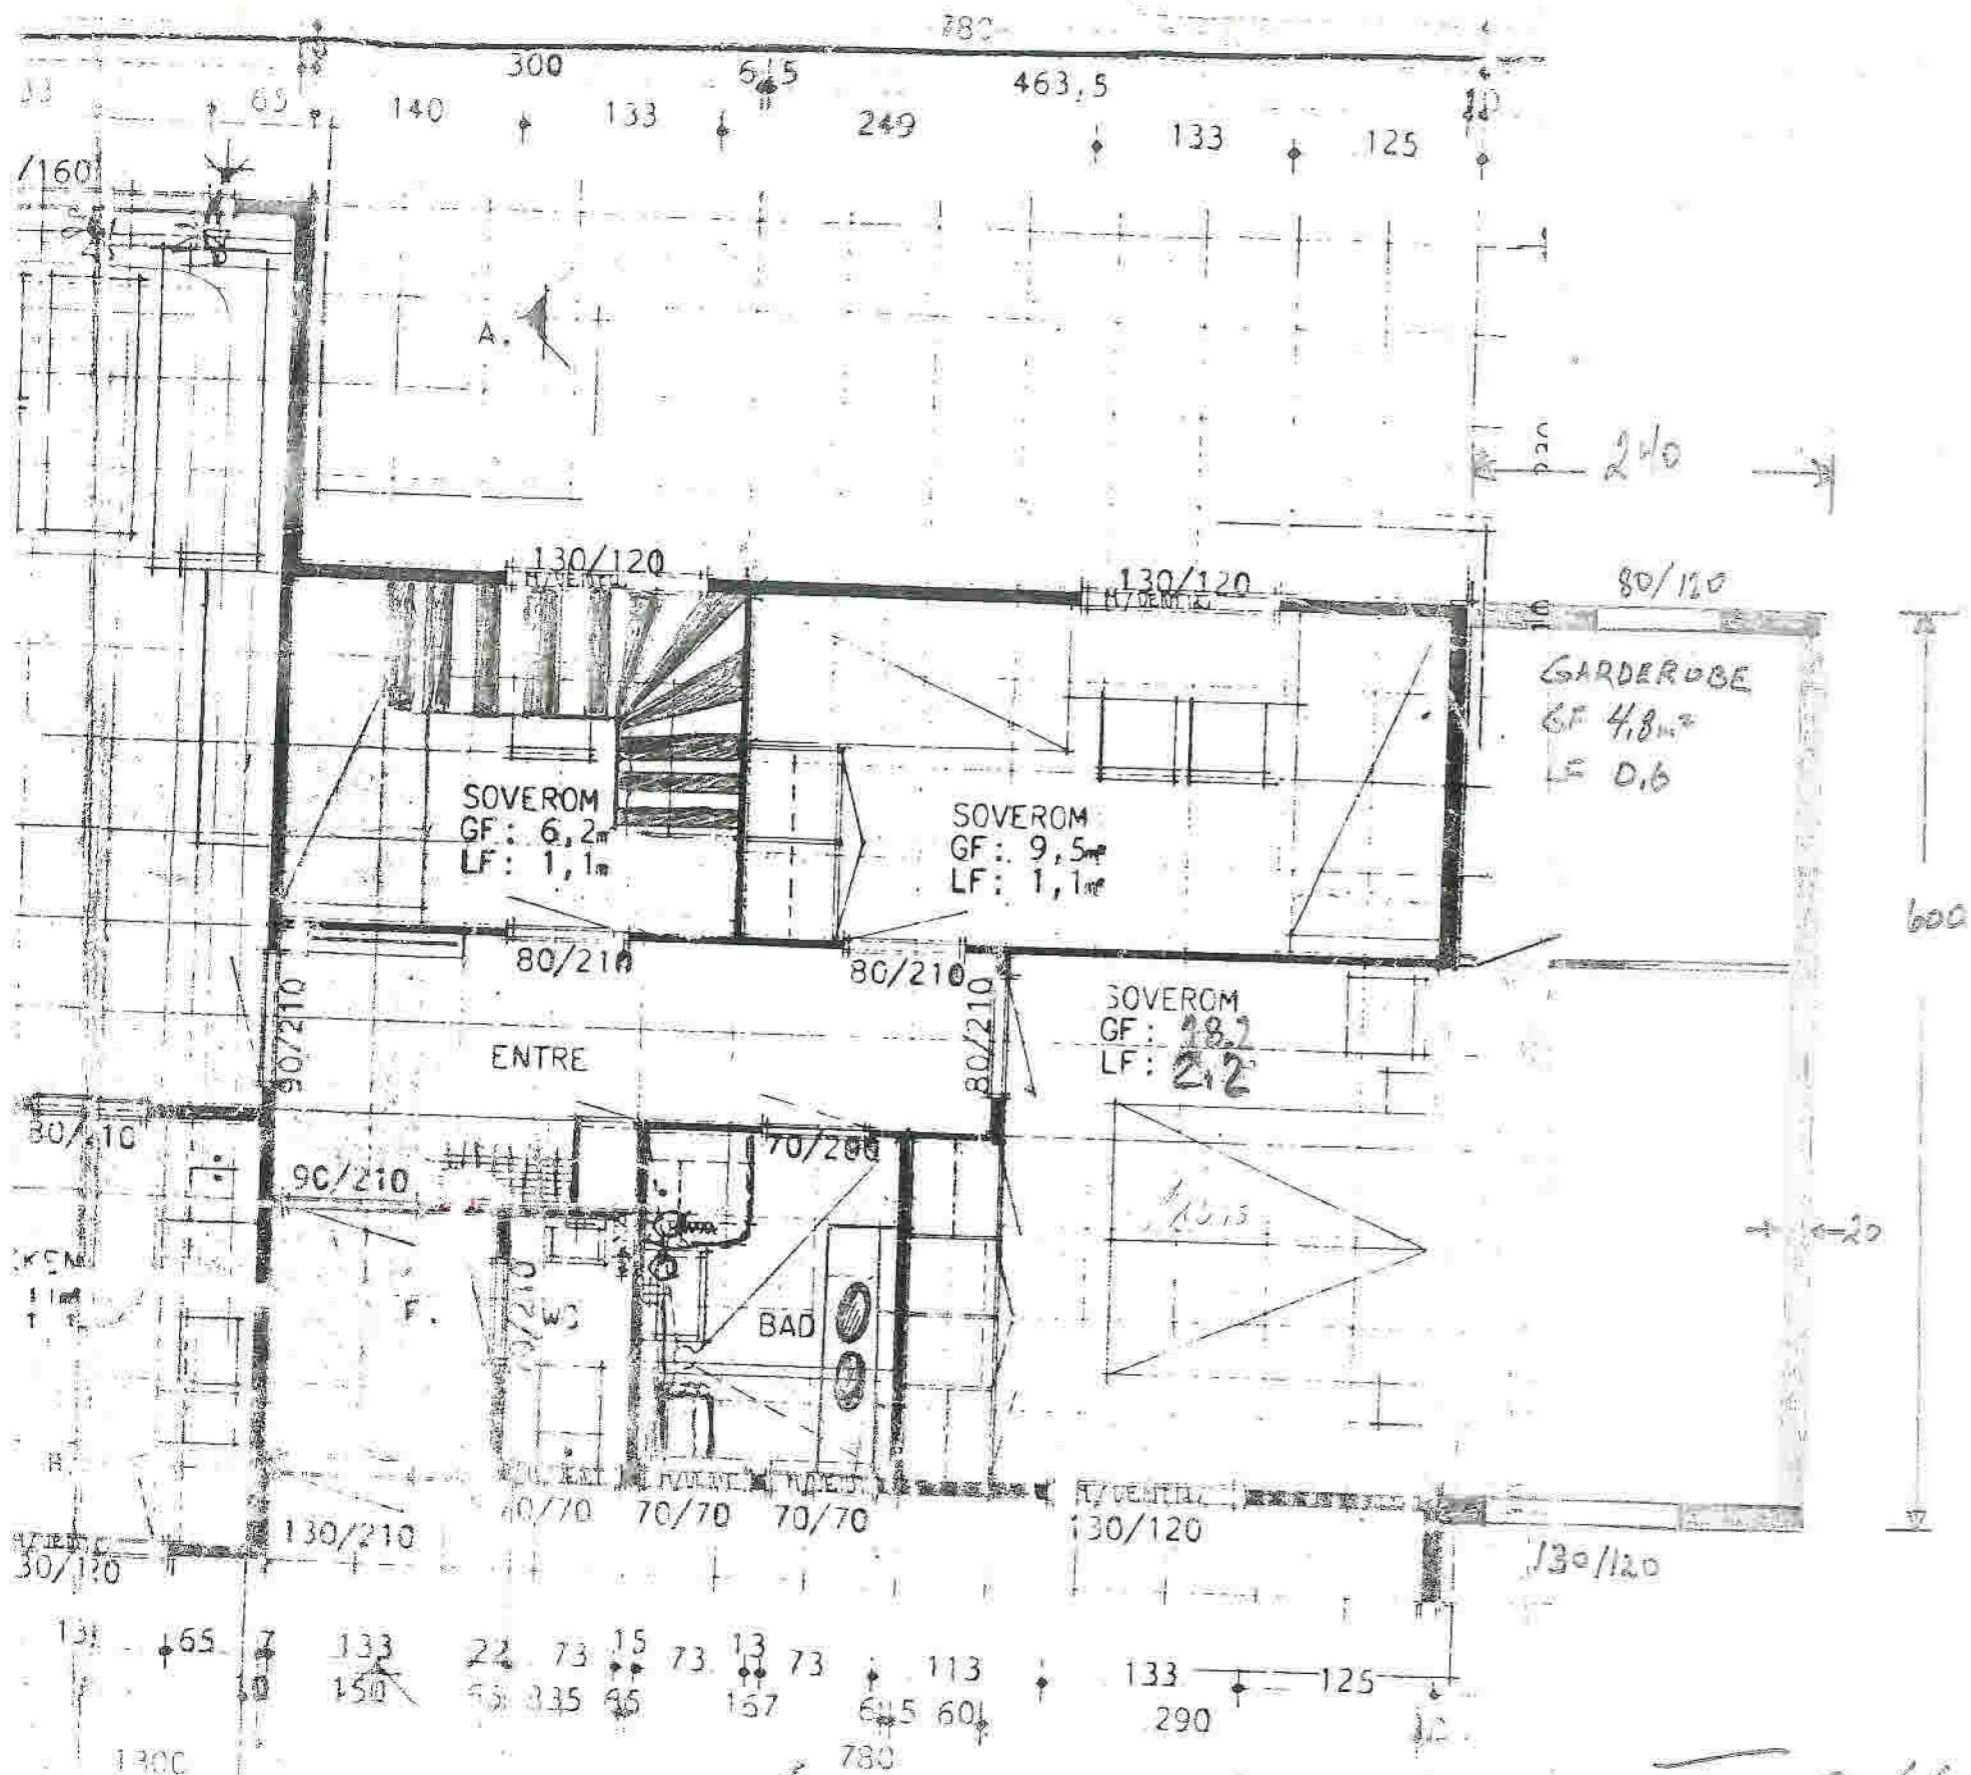

TILBYGG 133/86 - 2021

CORNER 70

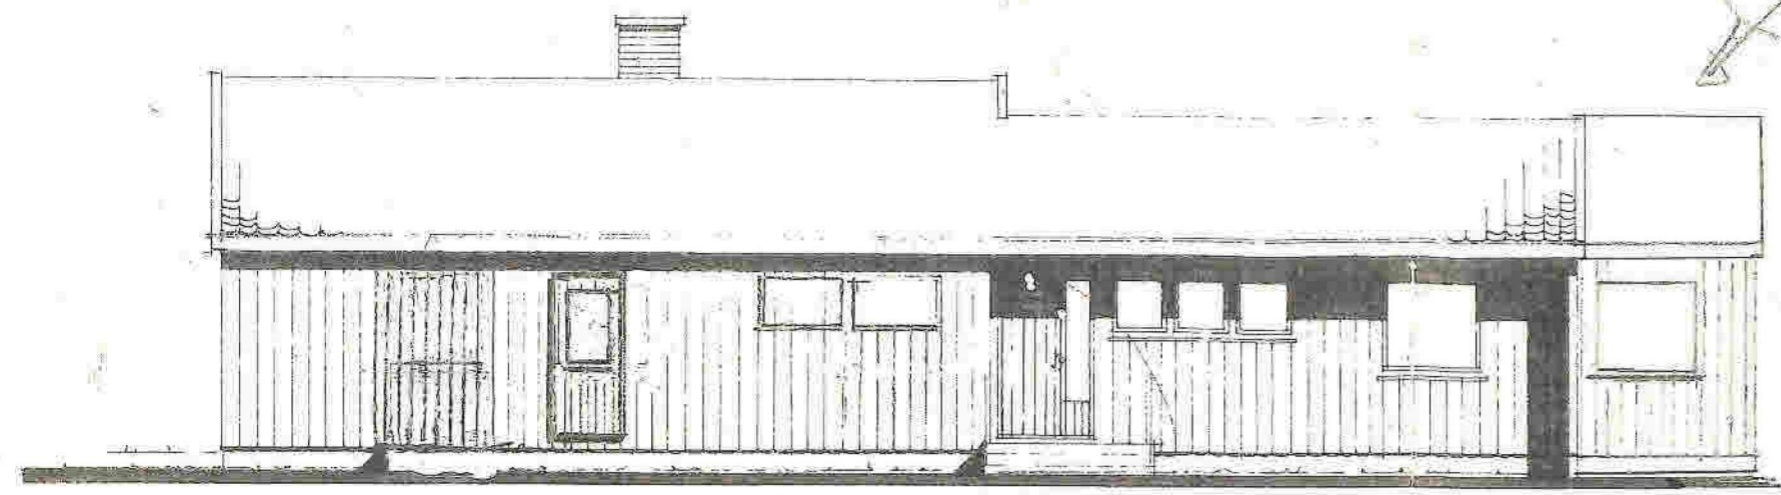


Fasade mot ØST




Fasade mot SØR - UENDRET

TILBYGG

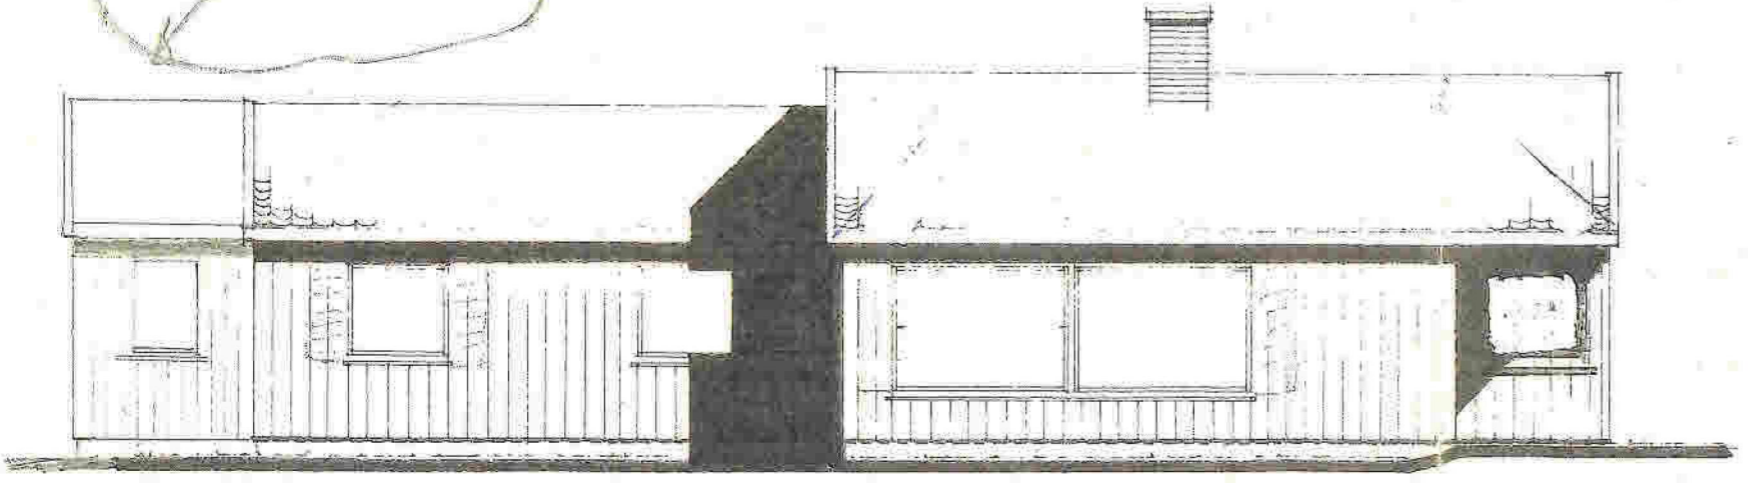

Fasade mot VEST

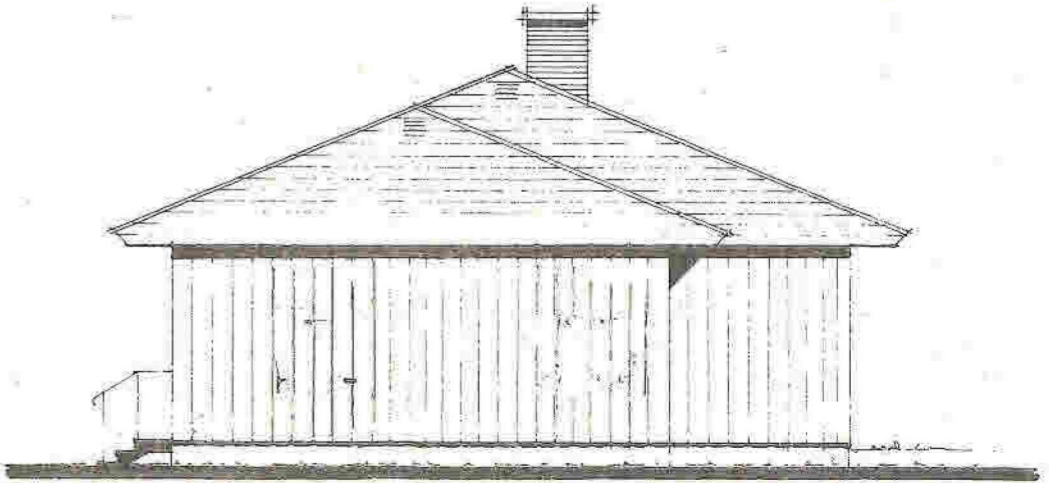

Fasade mot NORD UENDRET

133/86 TILBYGG. 2021

--- OPPRINNELIG TERRÈN  
 - - - PLANERT TERRÈN

BYGGHERRE:	TYPE "CORNER 70-F" +	MAL: 1/100	BLAD
BYGGSTED:	Enebolig 6f. 127,8m <sup>2</sup> leieareal 94,3m <sup>2</sup>	DATO: 1/10	4
BYGGEKOM:	SOLHEIMHUS ARKITEKTKONTOR	KORR: 2021	