


PROFIL NR	0	10	20	30	40	50	60	70	80	90	100	110	120	130	140	
GRUNNEIER																
MARKSLAG																
GRUNNFORHOLD																
TERRENG HJ/TOPP VEGDEKKE	17,22	17,25	17,27	17,28	17,29	17,31	17,31	17,35	17,33	17,31	17,29	17,26	17,23			
Hor. vinkelpunktavstand i m	23,9															
Overvannsledning	Kumavstand i m	23,9														
	Fall i ‰	19,0														
	Kote innv. bunn	15,58														16,03
	Type og dim	200 DVO SN8														

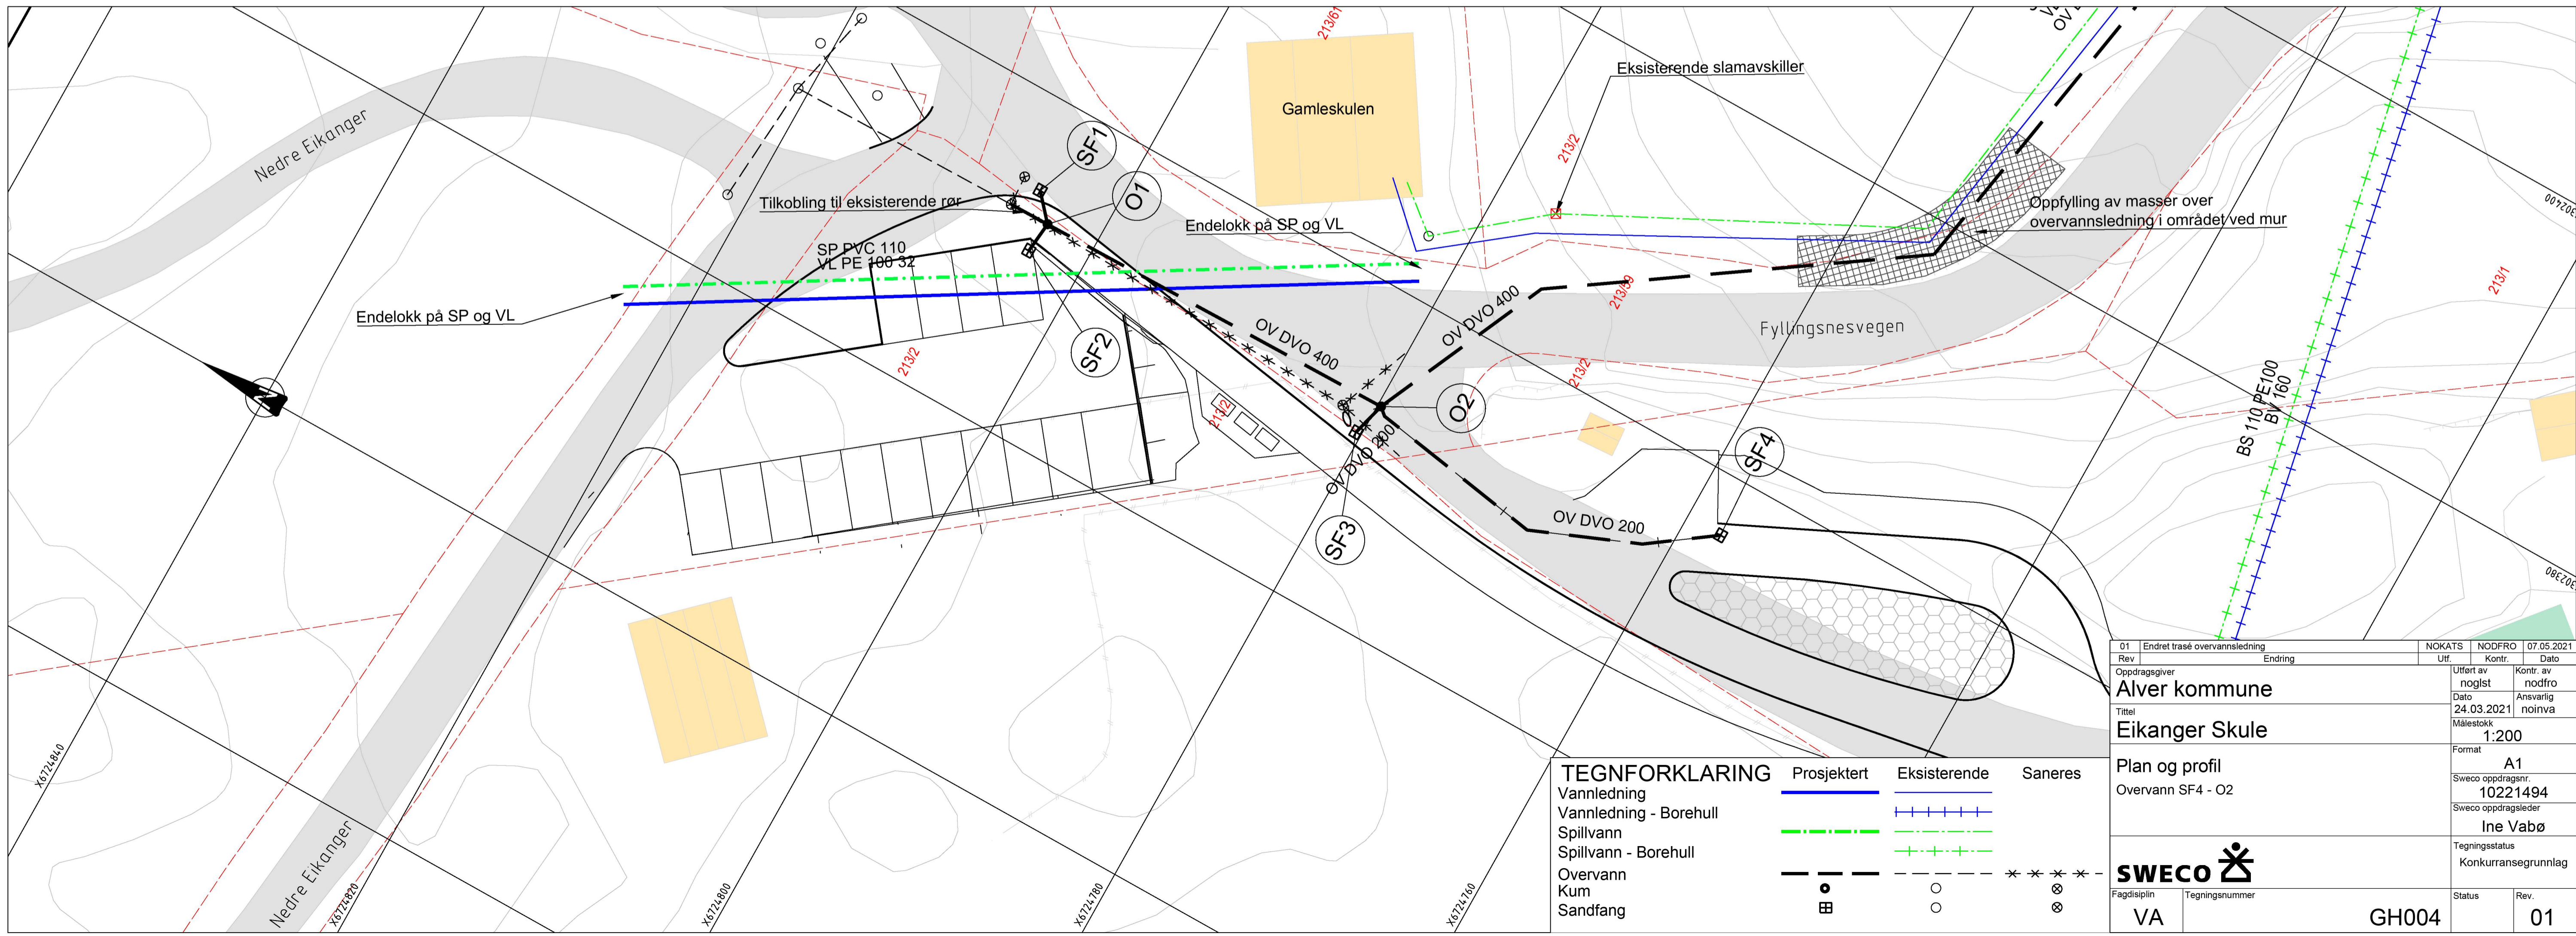

TEGNFORKLARING	Prosjektert	Eksisterende	Saneres
Vannledning			
Vannledning - Borehull			
Spillvann			
Spillvann - Borehull			
Overvann			
Kum			
Sandfang			

D1	Endret trasé overvannsledning	Rev	Ut	Kont	Dato
Oppdragsgiver					
Alver kommune			Uført av	Kont	Dato
Eikanger Skule			noglst	av	nodfro
Plan og profil			Dato	Ansvarlig	noinva
Overvann SF4 - O2			24.03.2021	Ine Vabø	
Målestokk			1:200		
Format			A1		
Sweco oppdragsnr.			10221494		
Sweco oppdragsleder			Ine Vabø		
Tegningsstatus			Konkurransegrunnlag		
SWECO			Fagdisiplin		
VA			Tegningsnummer		
GH004			Status		
01			Rev.		