


PROFIL NR.	0																									
Grunneier																										
Markslag																										
Grunnforhold																										
TERRENG H/TOPP VEGDEKKE	20.08	19.90	20.08	20.00	19.88	19.74	19.77	19.68	19.17	19.08	18.99	18.90	18.81	18.75	18.36	18.24	18.00	17.87	17.73	17.60	17.27	17.42	17.26	17.11	16.79	16.62
Hor. vinkelpunktavstand i m																										
Vannledning	Kumavstand i m	31,5																								
	Fall i ‰	55,4																								
	Type og dim	32 PE 100 SDR 11																								
Spillvannledning	Kumavstand i m	31,5																								
	Fall i ‰	55,4																								
	Type og dim	110 PVC SN8																								

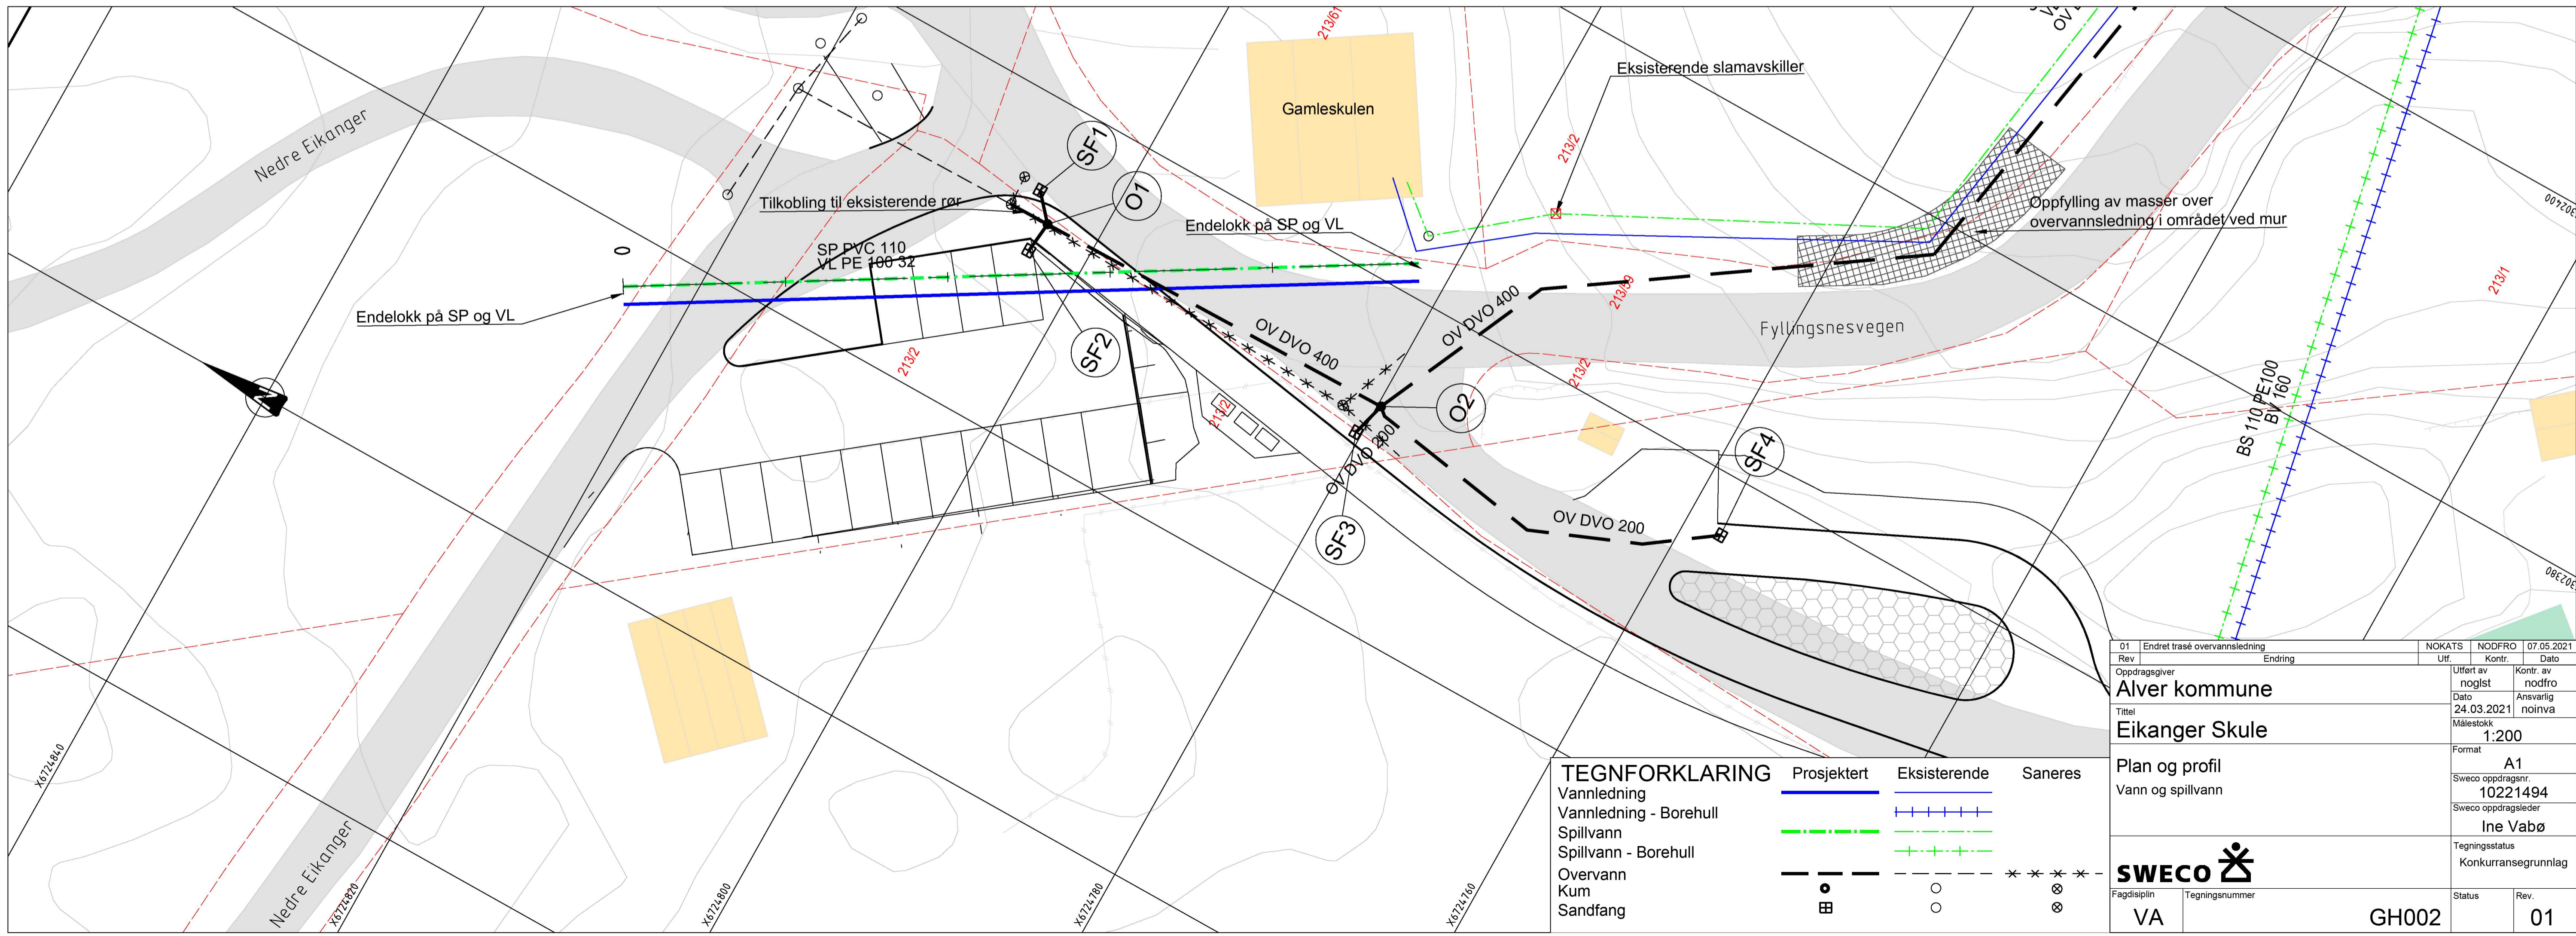

D1	Endret trasé overvannledning	Rev.	Endring	NOKATS	NODFRO	07.05.2021
Oppdragsgiver	Alver kommune		Ut	Kontr.	Dato	
Tittel	Eikanger Skule		Utført av	Kontr. av	Dato	
Format	A1		noglst	nodfro	24.03.2021	Ansvarlig
Form	1:200		Dato	noivna		
Plan og profil	Vann og spillvann		Målestokk			
TEGNFORKLARING			Prosjektert	Eksisterende	Saneres	
Vannledning			—	—	—	
Vannledning - Borehull			—	—	—	
Spillvann			—	—	—	
Spillvann - Borehull			—	—	—	
Overvann			—	—	—	
Kum			○	○	○	
Sandfang			⊗	⊗	⊗	
SWECO			Fagdisiplin	Tegningsnummer	Status	Rev.
			VA	GH002		01