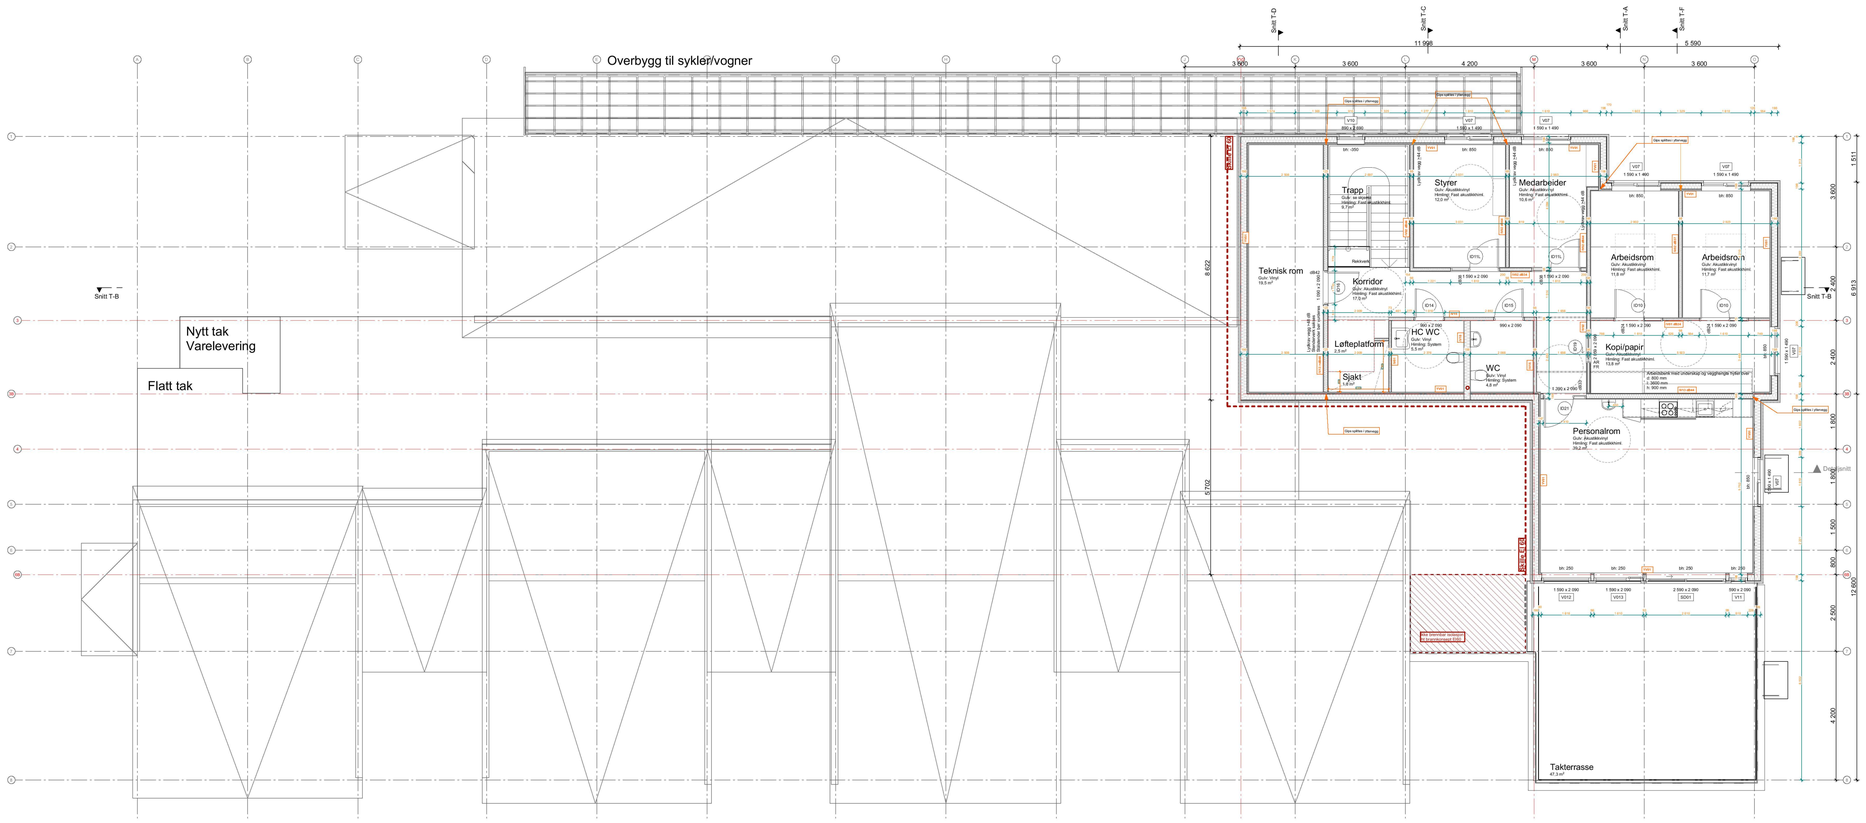

2. Etasje 1:100

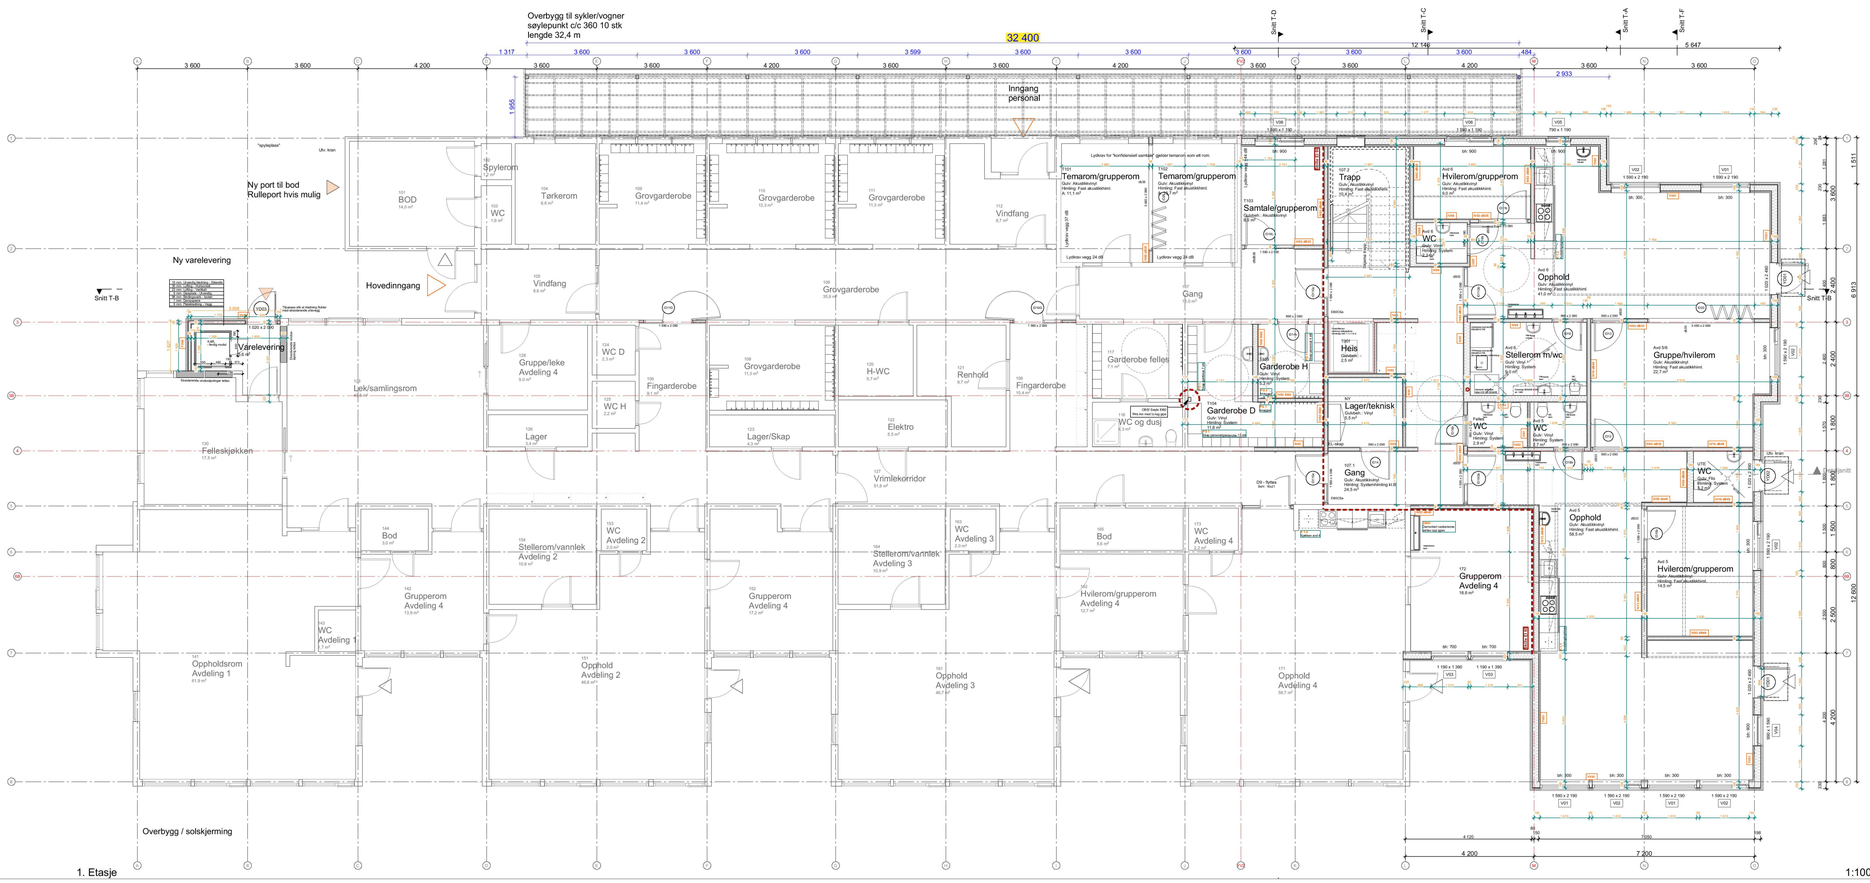

1. Etasje 1:100

RevID	Dato	Beskrivelse	Sign.	Kont.
01	22.11.2021	Som bygget	RRG	TT

NB! Tegninger/konseptet er Tysseland Arkitektur AS sin eiendom og tilhørende rettigheter ihht til åndsverkloven inntil noe annet er avtalt/kontraktsfestet.

Fase:
Som bygget

Tilbygg Leiketun barnehage

Hollermandsvegen 2A, 5918 Frekhaug
tilsluttshaver: Leiketun barnehage as

Gnr/Bnr: 323 /505

REV/Dato: **22.11.2021**

Rev.nr: 01

Kontroll prosjekt

Sign.: **RRG** Kontroll: **TT**

Filnavn: Z:\1803 Leiketun BHG\0 Archicad\1803 Leiketun BHG_Detaljprosjekt.pln

Dato opprettet: **27.08.2019**

Prosjektnr.: 1803

Tegningsnr.: A22-100

Målestokk: **1:100** /A1

Type tegning:
Planer

Tyark as
Strandgaten 19
5013 Bergen
ragnhild@tyark.no
tlf: +10 48 428

tyark