


Alle mål oppgitt i meter

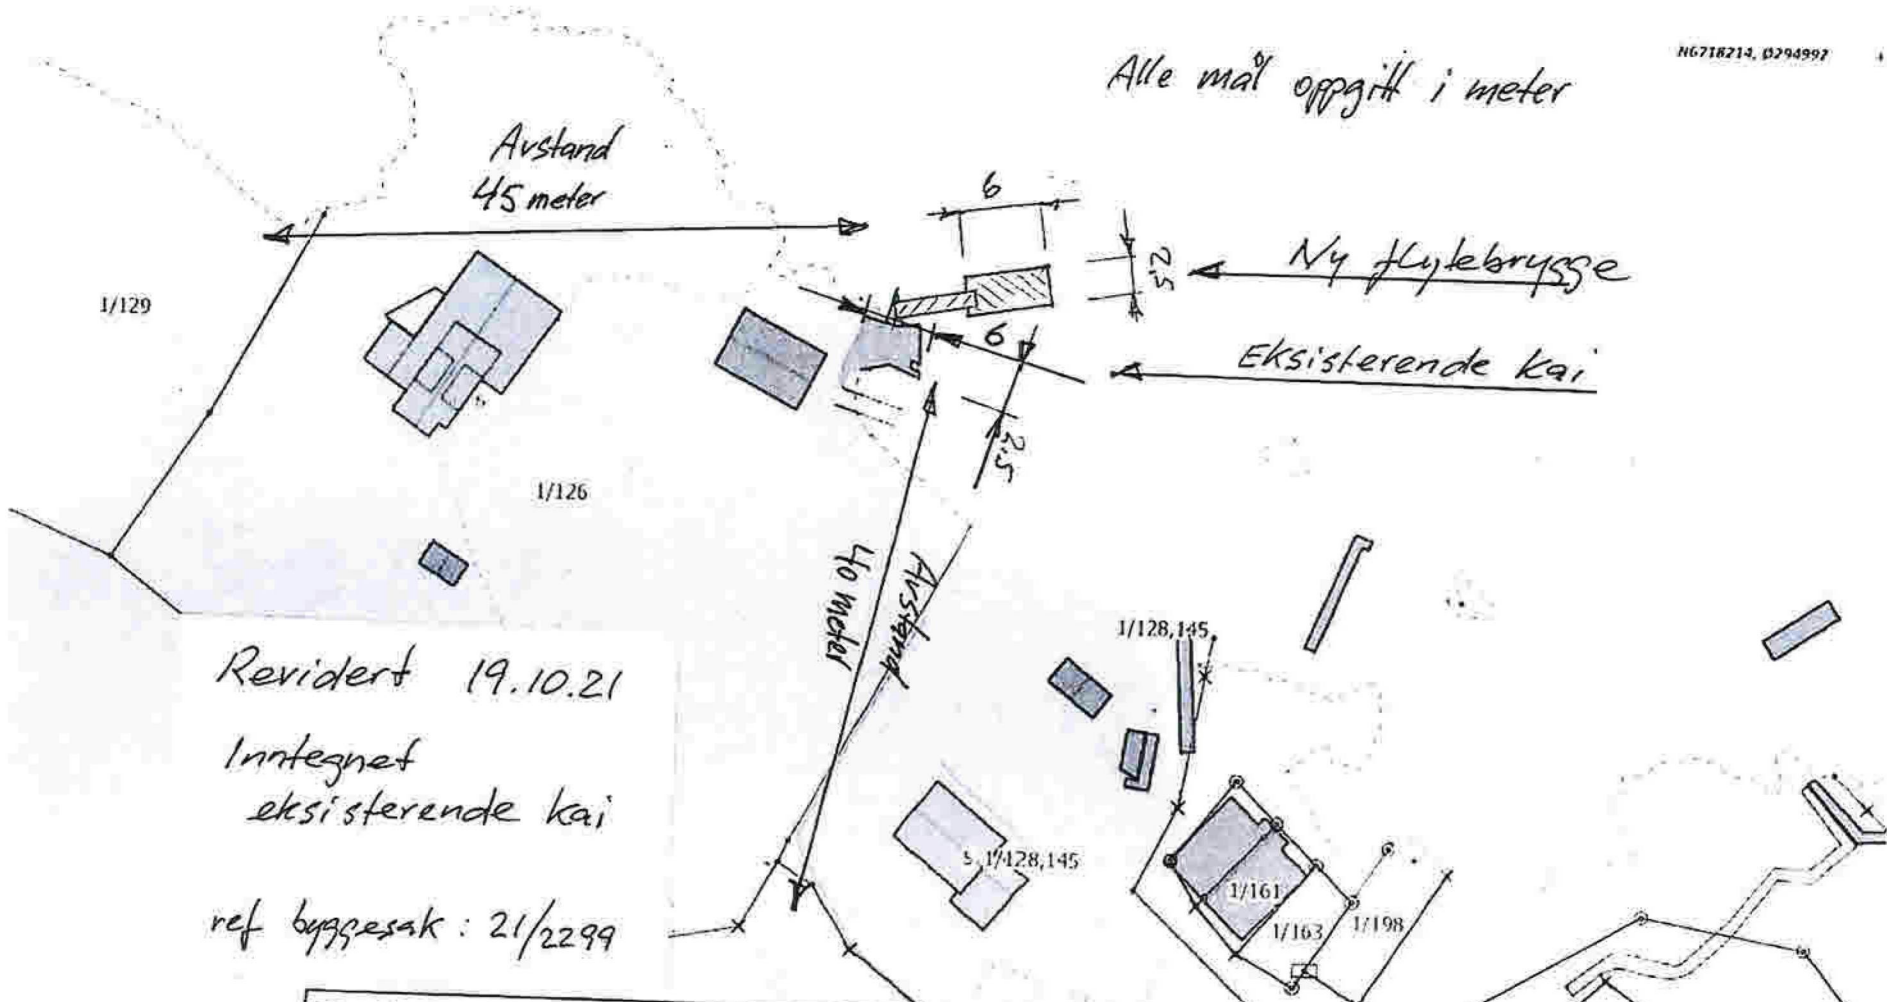

Revidert 19.10.21
 Inntegnet eksisterende kai
 ref byggesak : 21/2299

Situasjonskart - GBNR 1/126 Flatøy		Dato. 23.03.2021
Flytebrygge inntegnet mål angitt i meter Avstand til nabo angitt i meter 24.03.21 Lage <i>LD</i>		Målestokk: 1:500