


# Vedlegg A

Søk etter innhold i valgte kilder

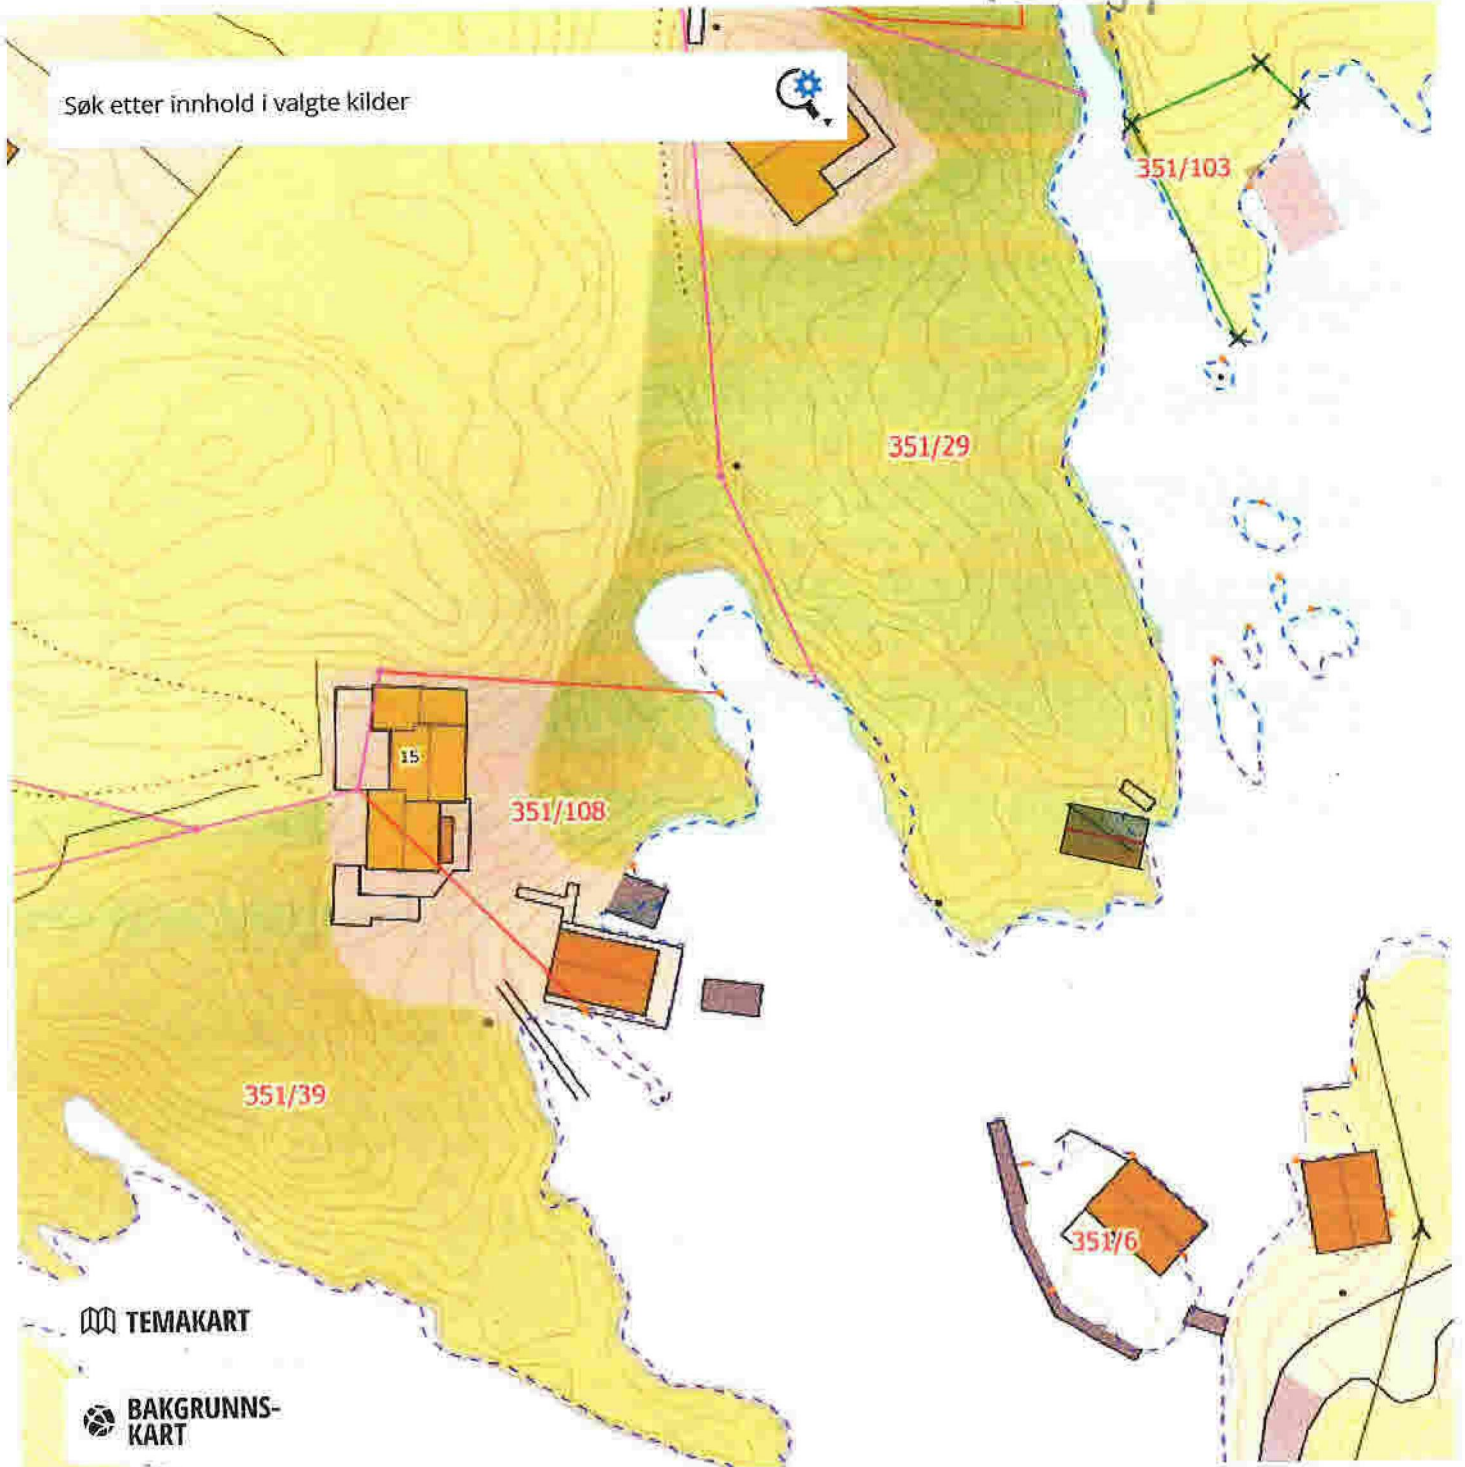


TEMAKART

BAKGRUNNSKART

EPSG:32632 N: 6724761 Ø: 284741

Målestokk 1 : 625

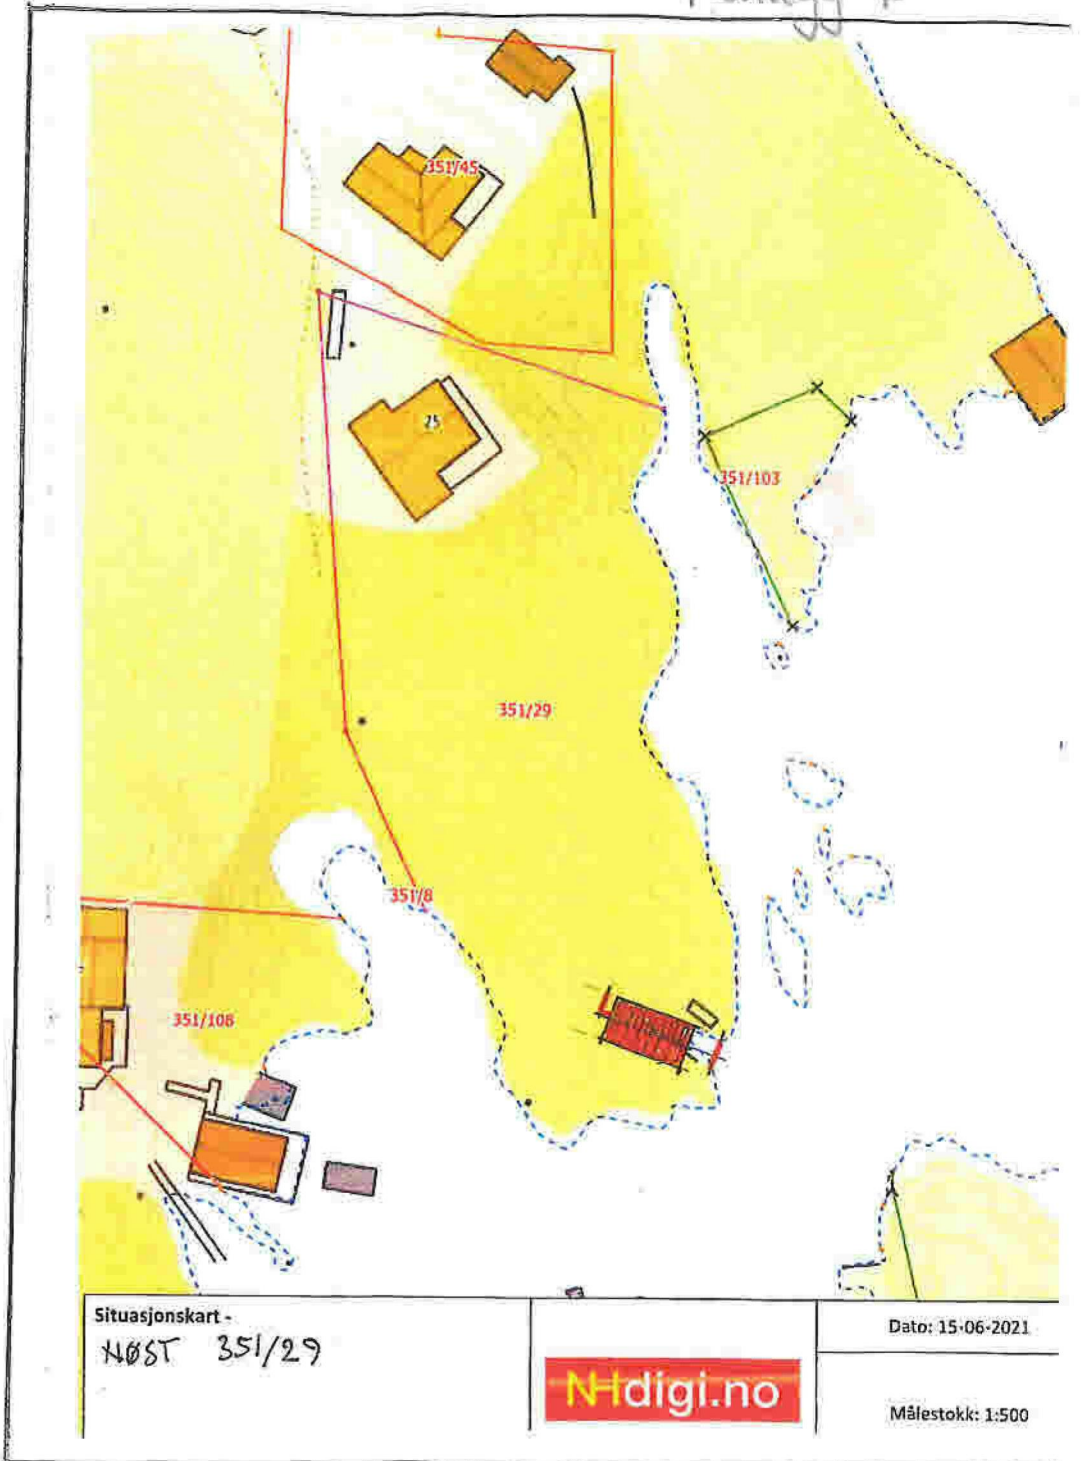

Situasjonskart -  
NØST 351/29



Dato: 15-06-2021

Målestokk: 1:500