Godkjent kartutsnitt for tillatelse til utlegging av vann- og avløpsledning - gnr-bnr 215-68, Alver kommune

09.12.2021 Hanne Gunnarskog

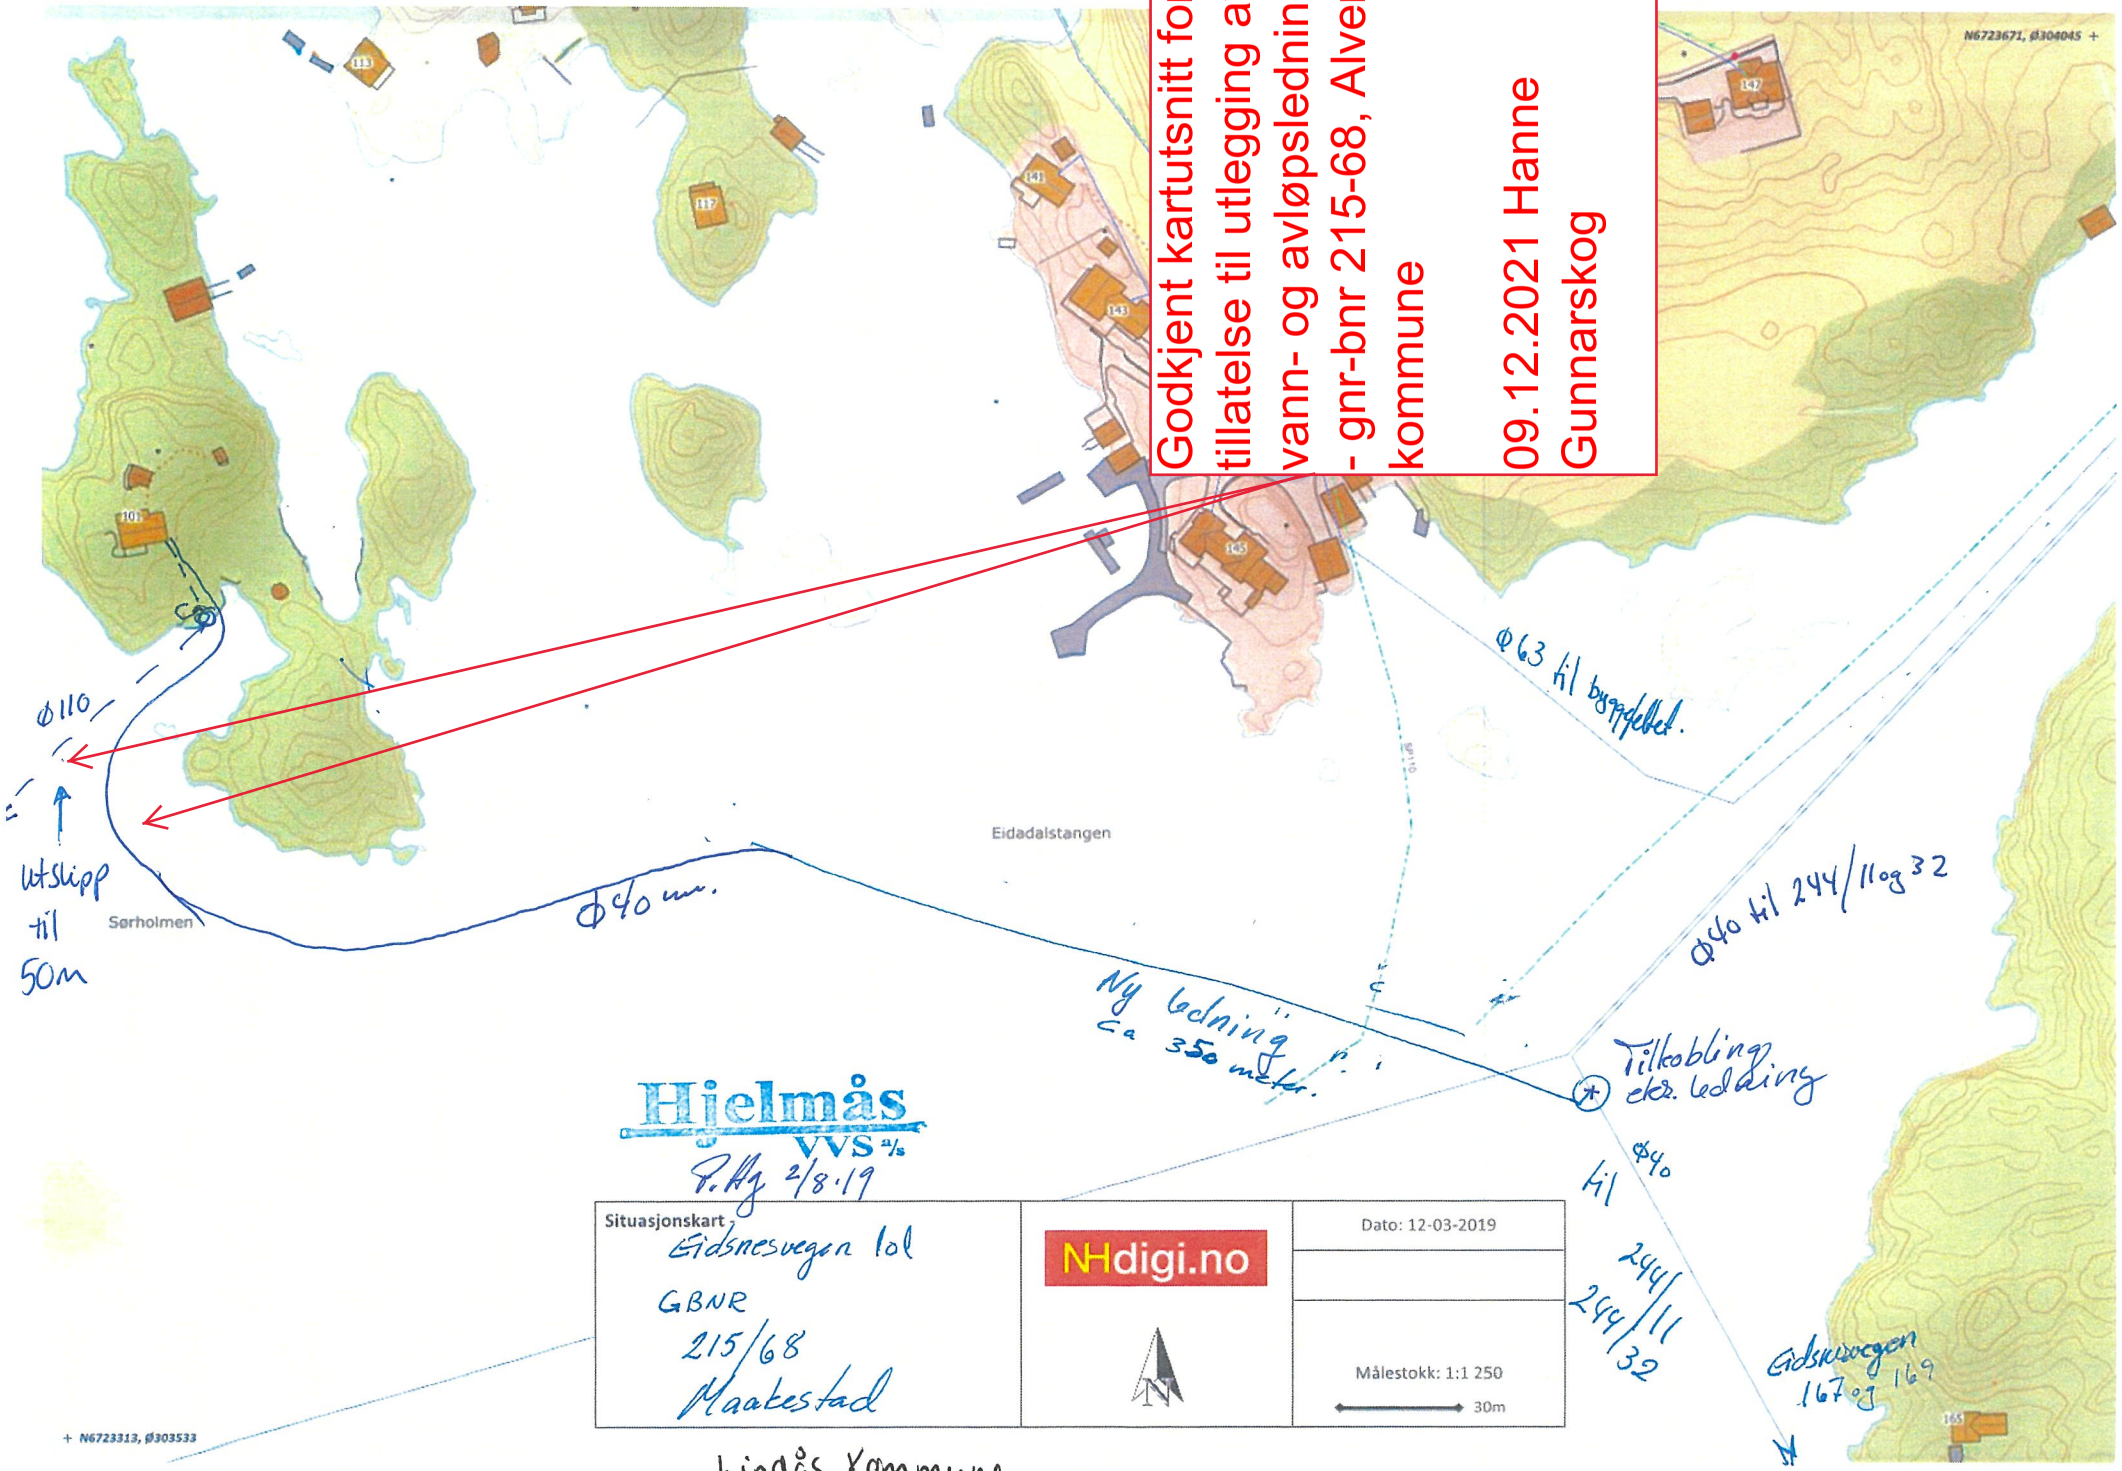

Hjelmås VVS A/S
P. Hg 2/8.19

Situasjonskart
Gidsnesvegen 1ol
GBNR
215/68
Maakestad

NHdigi.no

Dato: 12-03-2019

Målestokk: 1:1 250
30m

Lindås Kommune