


I vårt arkiv viser godkjente teikninger for ein landbruksveg, i landbrukssak 20/7651. Denne saka omhandlar derimot ikkje masseuttaket som er utført lengre sør på eigedomen. Saka omhandlar heller ikkje diverse terrengingrap som er utført på eigedomen.

I byggesøknaden du sendte inn for rammeløyve på huset, oppgir du at det tidligere er godkjent en massehåndtering sør på eigedomen (markert i lilla).

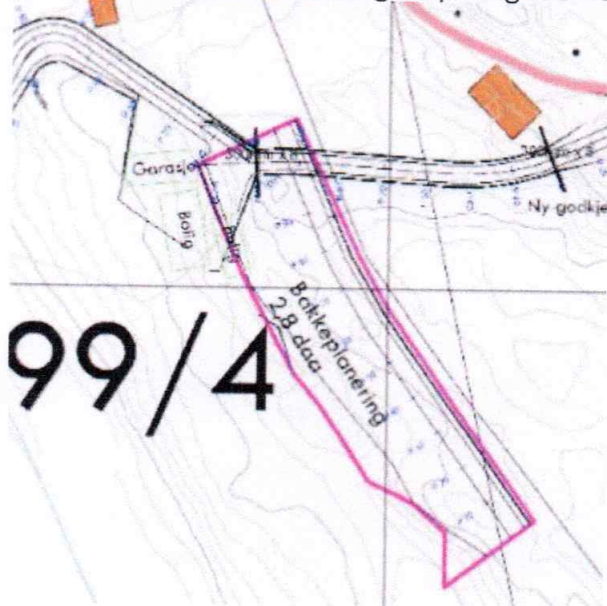

Dette området er derimot aldri omsøkt eller godkjent. Terrengarbeidet her er søknadspliktig i samband med plan- og bygningslova. Tilfellet er derfor ulovleg.

I tillegg er det utført arbeider andre steder på eigedomen, arbeid som etter vår vurdering er i større utstrekning enn kva som er godkjent i landbrukssaken. Arbeider er etter vår vurdering heller ikkje fritatt for søknadsplikt, da det samlet sett har blitt for stort.



På bakgrunn av dette pålegger vi deg altså å stoppe alt arbeid på eigedomen.

#### **Førehandsvarsel om retting og ilegging av tvangsmulkt**

Dette er et førehandsvarsel om at vi vurderer å pålegge deg å rette opp det ulovlege tilfellet.