


D-1

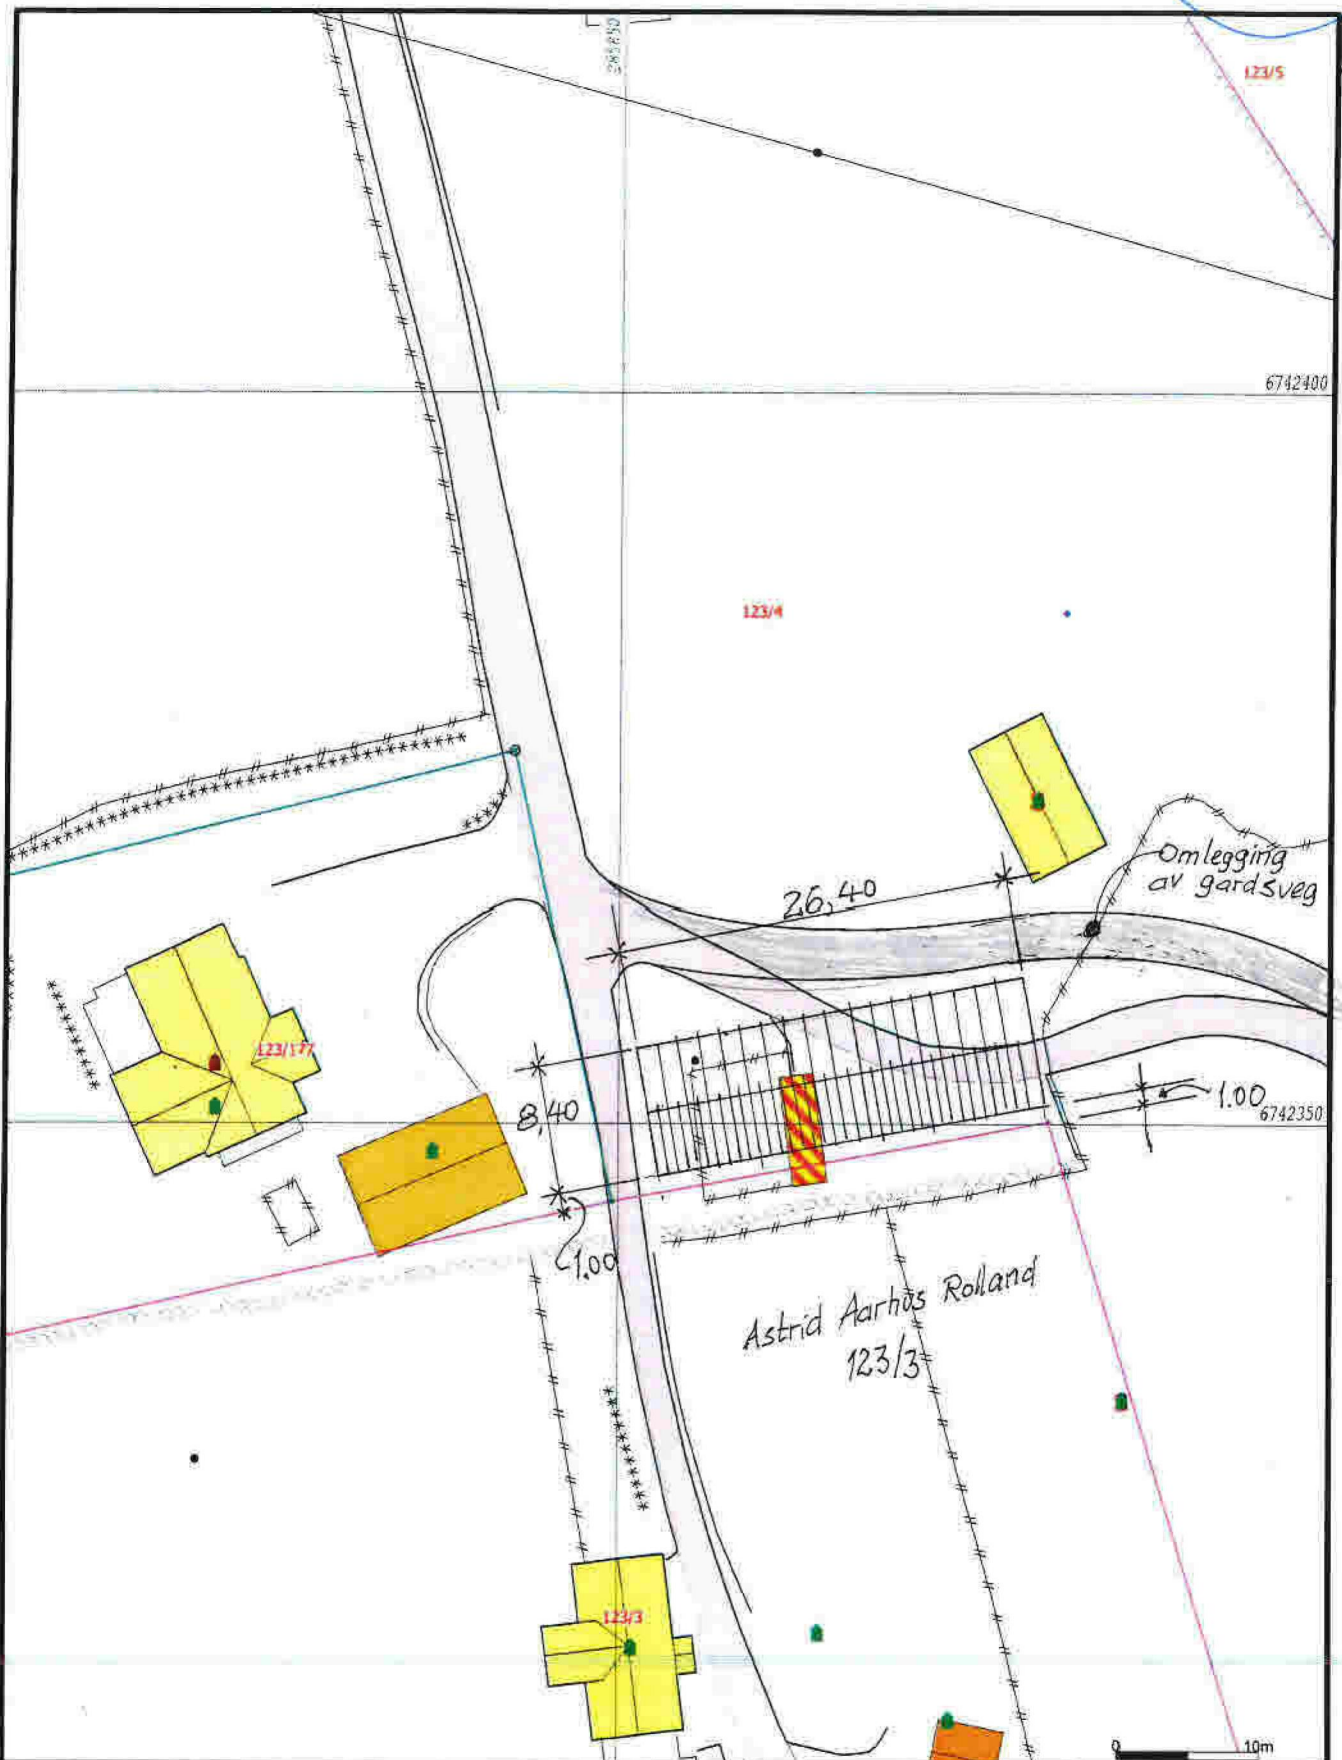

	Målte Grenser		Våringshus
	Registrerte Grenser		Større bustader
	Udefinert grense		Hytte/feriehus
	Terrengmålte grense		Garasje/uthus
	Konstruert grensepunkt		Industri/fager
	Bolig		Andre bygg
	Bustad m/teillighet		

Beliggenhet og høyder må oppfattes som orienterende.  
 Koordinatsystem: UTM(EUREF89) - SONE 32 (EPSG:32632)  
 Høydesystem: (EPSG:)



Alver kommune  
 Kart og Oppmåling  
 Grunnkart.



Dato: 2021.11.22  
 Skala: 1:500

Del av g.nr. 123, b.nr. 4 m.fl.

Målestokk  
 1:500