

ARKIV

*Gjenn Kvalvågnes*

LINDAS KOMMUNE

INGENIØR P. H. H. H. H.


00915 121.4.76

Arkiv 010 *84/11*

Hordaland  
14 JUN 1976  
landbrukselskap

HANDSAMADEN  
11 JAN. 1977  
LINDAS BYGNINGSRÅD

LINDAS JORDSTYR  
13. MAR 1976  
Jnr. 358 84/11

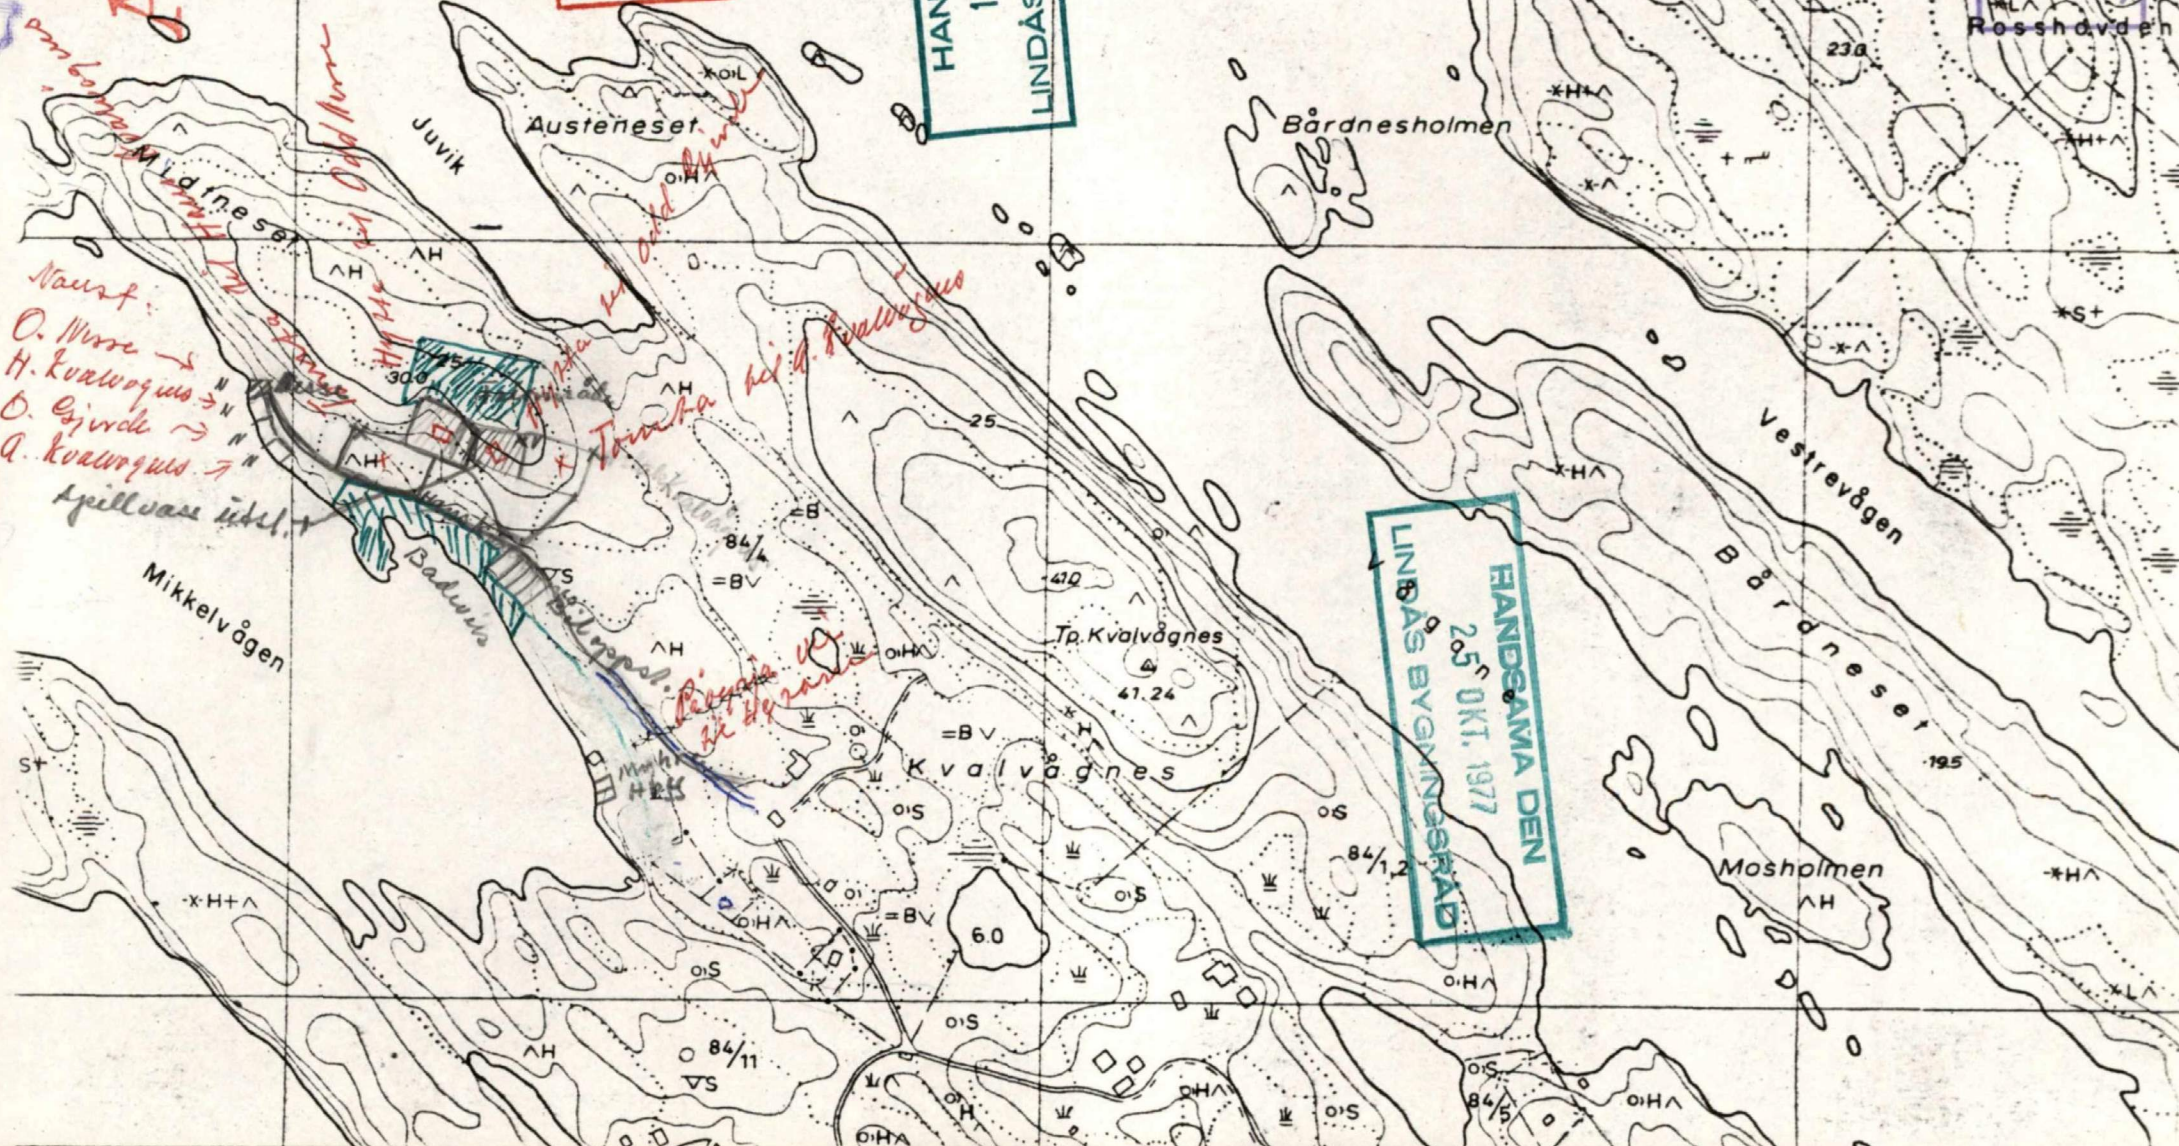

*Nautst:*  
O. Murre →  
H. Kvalvågnes →  
O. Eijvold →  
Q. Kvalvågnes →

*Spillvass utel.*  
*Mikkelvågen*

*Om bølger i Austneset*

*Tomte på Kvalvågnes*

*Påvåk i Høyra*

HANDSAMADEN  
25 OKT. 1977  
LINDAS BYGNINGSRÅD

LINDAS JORDSTYR  
13. MAR 1976  
Jnr. 358 84/11