


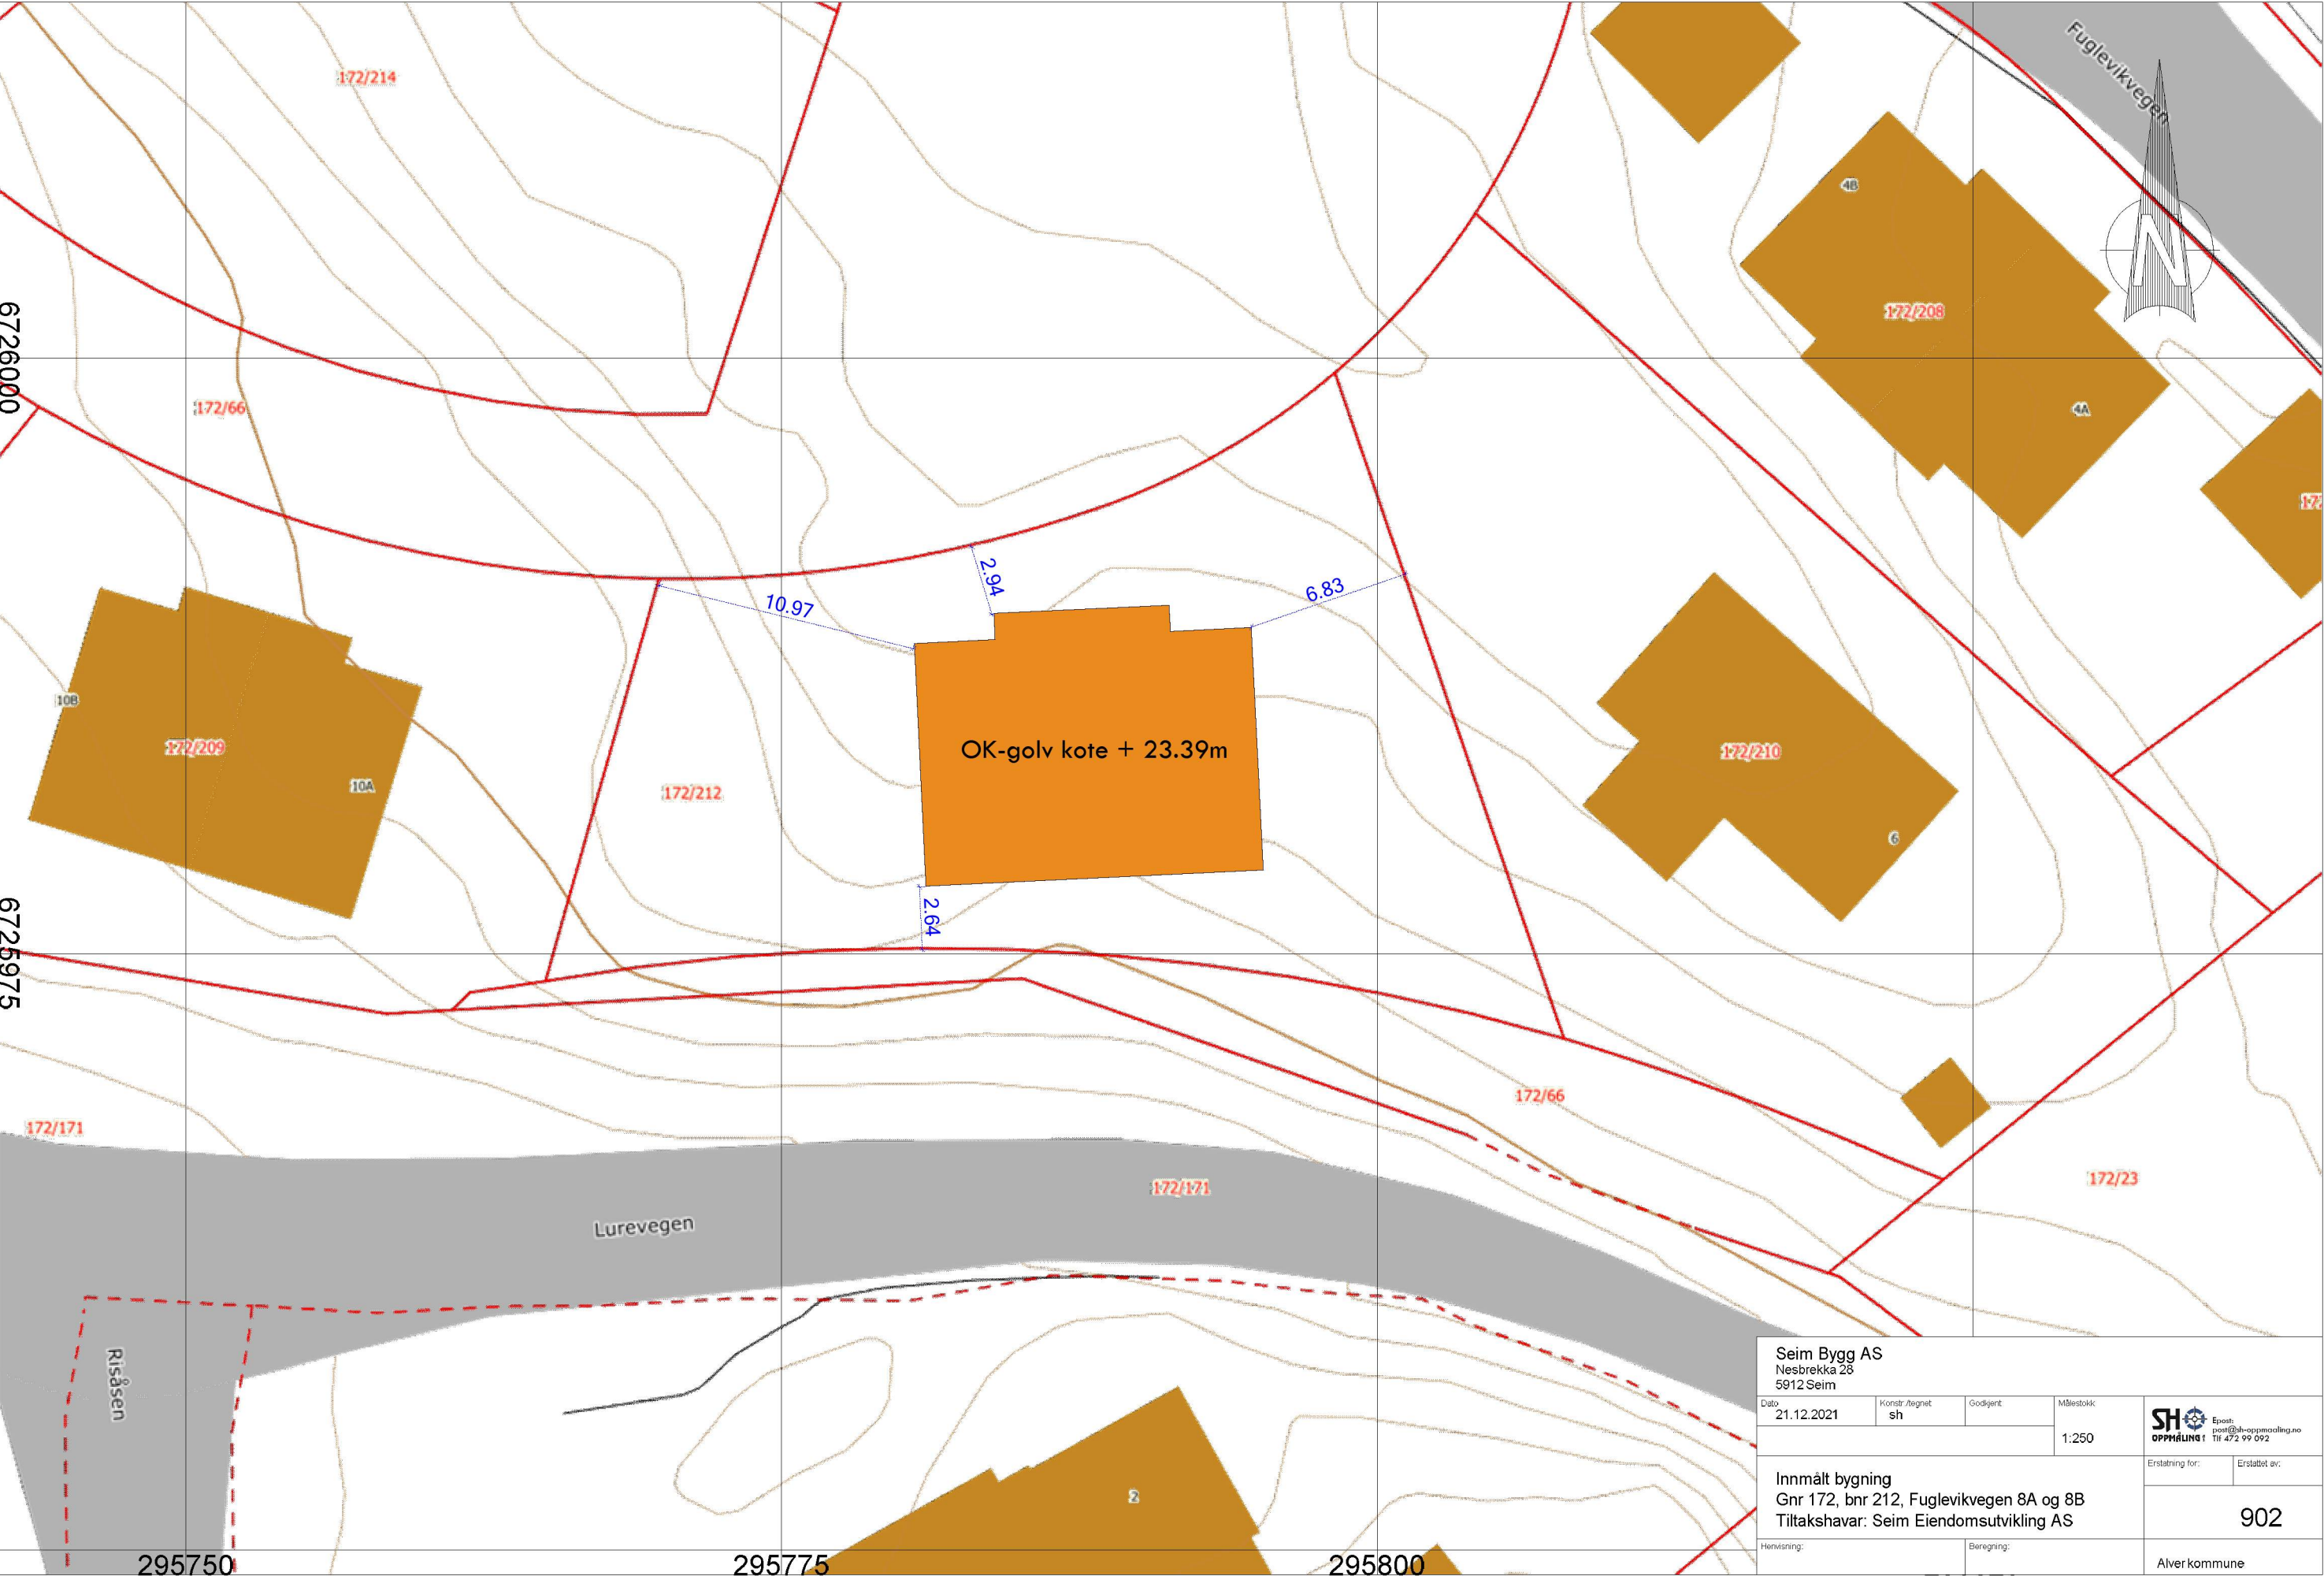

Seim Bygg AS Nesbrekka 28 5912 Seim					
Dato 21.12.2021	Konstr./Regnet sh	Godkjent:	Målestokk 1:250	 Epost: post@sh-oppmaling.no Tlf 472 99 092	
Innmålt bygning Gnr 172, bnr 212, Fuglevikvegen 8A og 8B Tiltakshavar: Seim Eiendomsutvikling AS				Erstatning for:	Erstattet av:
				902	
Henvisning:		Beregning:		Alver kommune	