

**For matrikkeleining:**

Kommune: 4631 - ALVER

Gardsnummer: 214

Bruksnummer: 107

Utskriftsdato/klokkeslett: 26.11.2021 kl. 13:04

Produsert av: Sverre Solberg

Attestert av: Alver kommune

Matrikkelført

26 NOV 2021

ALVER
Lindås kommune

Løpenr.:

Signatur:

SSO

ALVER
KOMMUNE | KART OG
OPPMÅLING**Orientering om matrikelbrev**

Matrikelbrevet er heimla i «Lov om eigedomsregistrering» (matrikellova) av 17. juni 2005. Etter definisjonen i matrikellova § 3 d) er matrikelbrevet ei attestert utskrift av matrikkelen som viser alle registrerte opplysningar om ei matrikkeleining ved oppgjeven dato.

Om heilskap og nøyaktigheit i matrikelbrevet

Matrikkelen vart etablert ved konvertering av data frå tidlegare register. Det kan variere kor gode slike data er med omsyn til heilskap og nøyaktigheit. I enkelte tilfelle kan grensepunkt og grenselinjer mangle heilt eller delvis, eller vere feil registrerte. Det kan også vere feil og manglar ved registrert bygnings- og adresseinformasjon. Heilskap og kartfestingsnøyaktigheit er oftest betre innanfor enn utanfor tettbygde strøk. Ver merksam på at oppgjeve areal for mange matrikkeleiningar og bygg er usikre.

For utfyllande informasjon: www.kartverket.no/matrikelbrev

Matrikkeleining

Matrikkeleiningstype: Grunneigedom
Bruksnamn: Solberg I
Etableringsdato: 28.10.1965
Skyld: 0,01
Er tinglyst: Ja
Har festegrunnar: Nei
Er seksjonert: Nei

Det er ikkje registrert bygg på matrikkeleininga.

Arealrapport

Tekst Areal Kommentar
Utrekna areal for 214 / 107 744,3 m2

Eigarforhold

Tinglyste eigarforhold

Rolle	Status	Føds.d./org.nr	Namn	Brukseinin	Adresse	Andel
Heimelshavar		040864	ROCCA ERIK	H0105	NORDRE SKOGVEIEN 11 5057 BERGEN	1 / 1

Oversikt over teigar

Løpenr	Type	Hovudteig	Nord	Aust	Høgde	Areal	Merknader
1	Teig	Ja	6722381	302915		744,3 m2	(EUREF89 UTM Sone 32)

Forretningar der matrikkeleininga er involvert

Forretning Forretningsdokumentdato
Forretningstype Kommunal saksreferanse
Årsak til feilretting Nettadresse (URL)
Annar referanse

Forretning	Forretningsdokumentdato	Status	Tinglysing	Endra dato	Matrikkelføring
Grensejustering	08.11.2021				solbsver 26.11.2021
Oppmålingsforretning/grensejustering	2020/421				Arealendring -13,2
	2019/1428				13,2
					0
					0
					0

Forretning Forretningstype Årsak til feilretting	Forretningsdokumentdato Kommunal saksreferanse Nettadresse (URL) Annan referanse	Status	Tinglysing	Endra dato	Matrikkelføring Signatur Dato
Grensejustering	08.11.2021				solbsver 26.11.2021
Oppmålingsforretning/grensejustering	2020/421		Matrikkeleining 4631 - 214/2		Arealending -22,4
	2019/1428		Mottakar 4631 - 214/107		22,2
			Berørt 4631 - 214/50		0
			Berørt 4631 - 214/56		0
Omnummerering v/kommuneendring	01.01.2020			01.01.2020	smatmynd 01.01.2020
Omnummerering			Omnummerert til: Omnummerert frå:	4631 - 214/107 1263 - 214/107	
Endre eigenskap	01.01.1980				jorchr 01.10.2018
Feilretting	18/2060		Matrikkeleining		Arealending
Feilføring	18/33228		Avgjevar 1263 - 214/107		0
Skylddeling	28.10.1965				
Skylddeling			Matrikkeleining		Arealending
			Avgjevar 1263 - 214/2		0
			Mottakar 1263 - 214/107		0

Forretningar der matrikkeleininga er berørt

Forretning Forretningstype Årsak til feilretting	Forretningsdokumentdato Kommunal saksreferanse Nettadresse (URL) Annan referanse	Status	Tinglysing	Endra dato	Matrikkelføring Signatur Dato
--	---	--------	------------	------------	-------------------------------------

Forretning
Forretningstype
Årsak til feilretting

Forretningsdokumentdato
Kommunal saksreferanse
Nettadresse (URL)
Annann referanse

Status

Tinglysing

Endra dato

Matrikkelføring
Signatur Dato

Kvalitetsheving for eksisterande matrikkeleining

Oppmålingsforretning

08.11.2021

2020 / 421


2019 / 1428

solbsver 09.11.2021

Rolle	Matrikkeleining	Arealending
Berørt	4631 - 214 / 2	0
Berørt	4631 - 214 / 25	0
Berørt	4631 - 214 / 50	0
Berørt	4631 - 214 / 56	0
Berørt	4631 - 214 / 107	0


Oversiktskart for 214 / 107

Målestokk 1:1 000
EUREF89 UTM Sone 32

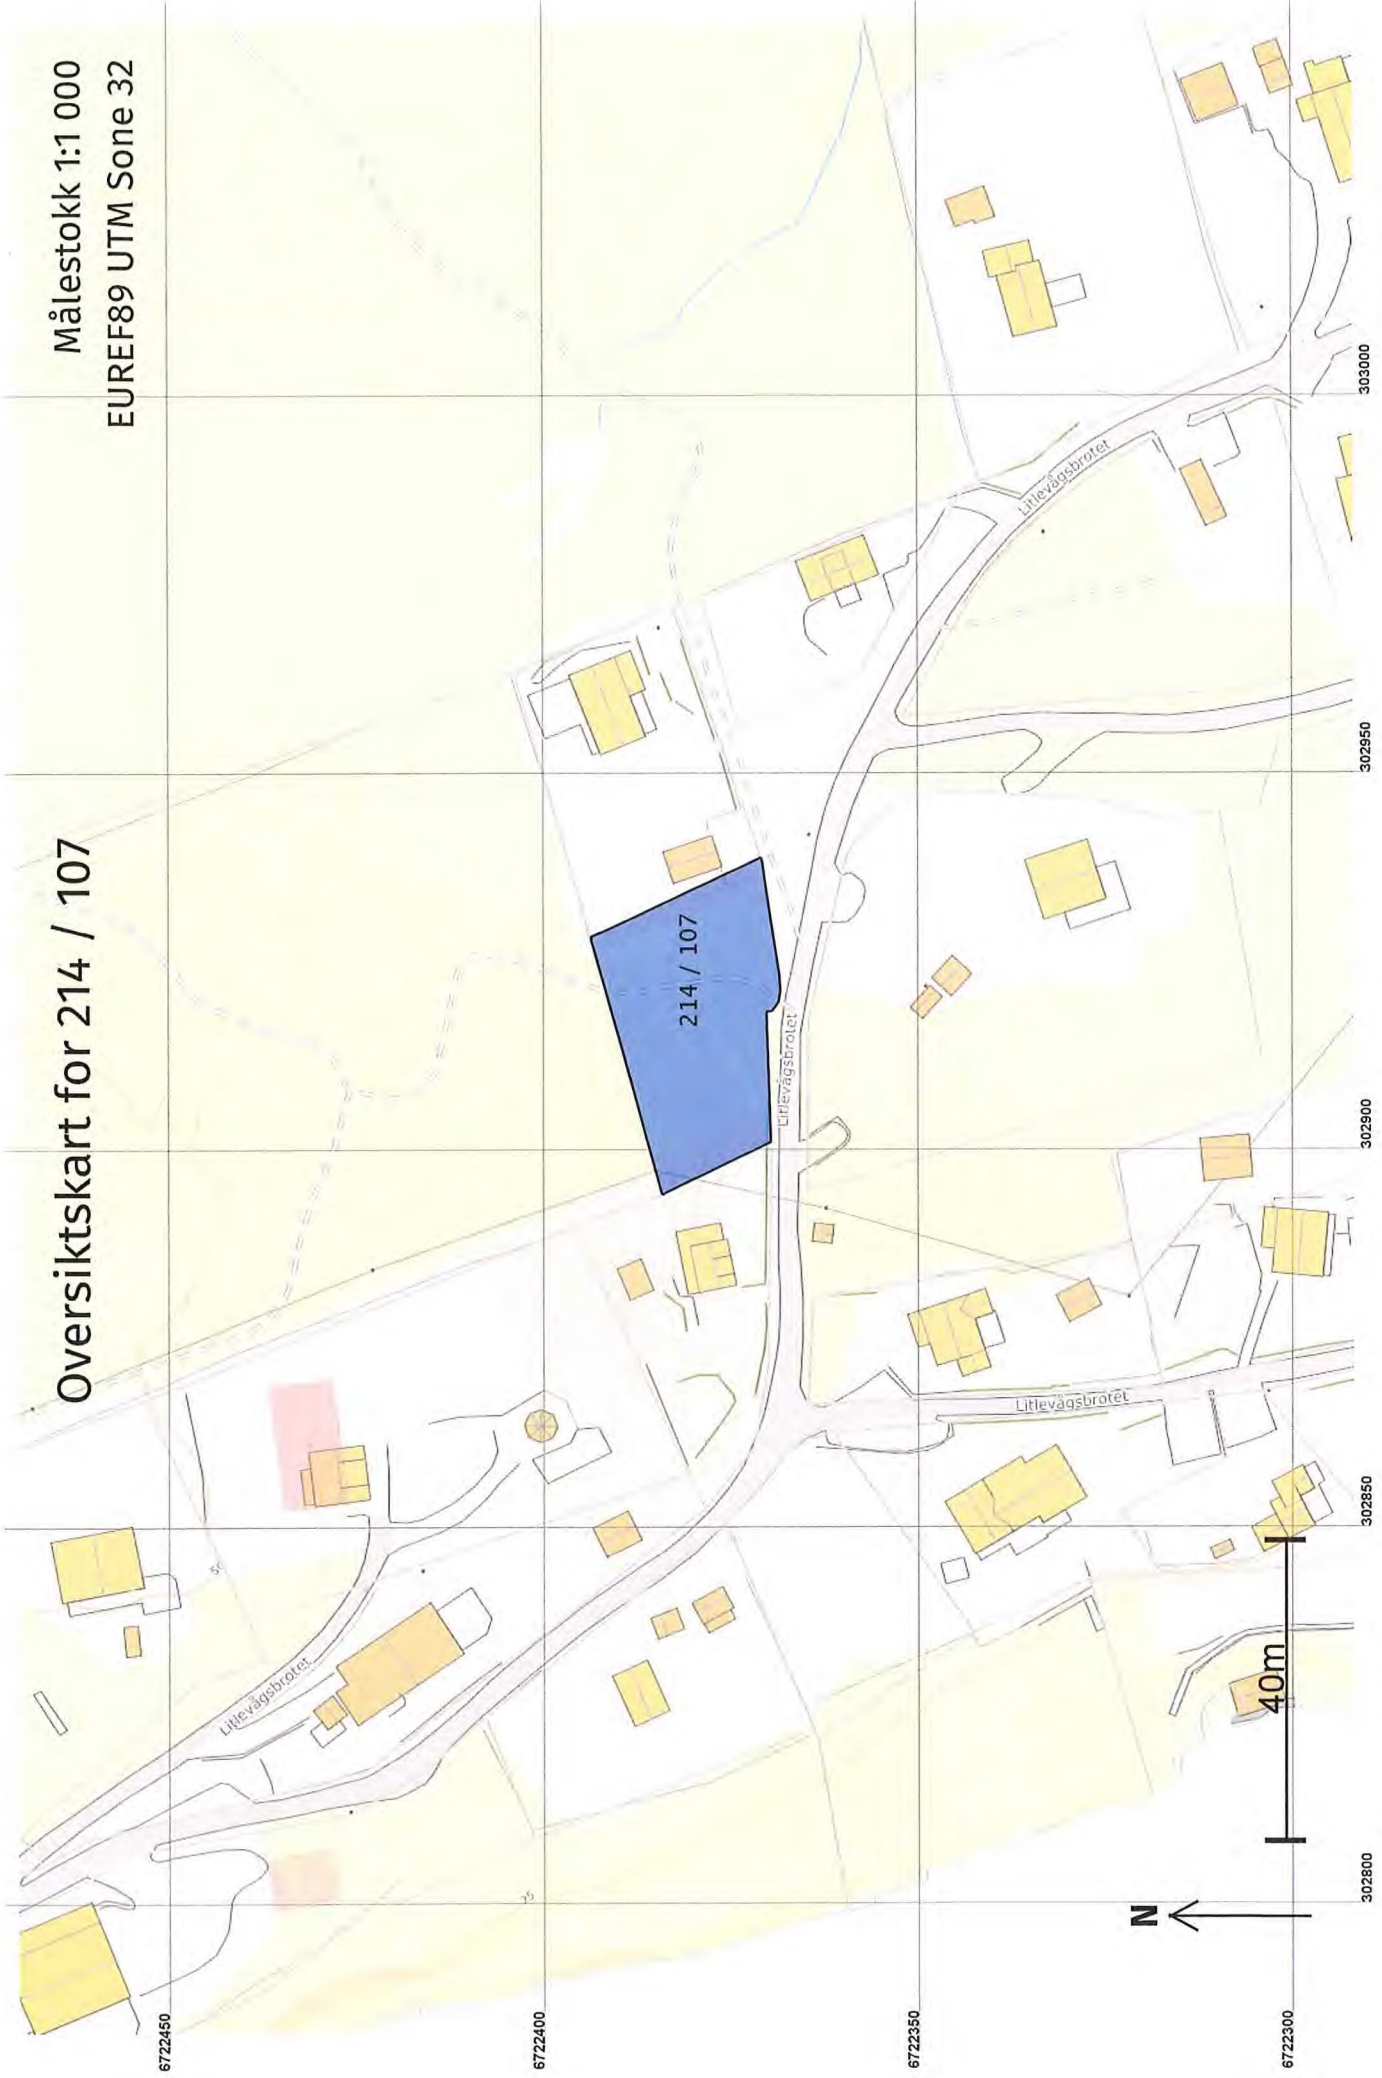

Teig 1 (Hovudteig) 214 / 107

Målestokk 1:250
EUREF89 UTM Sone 32

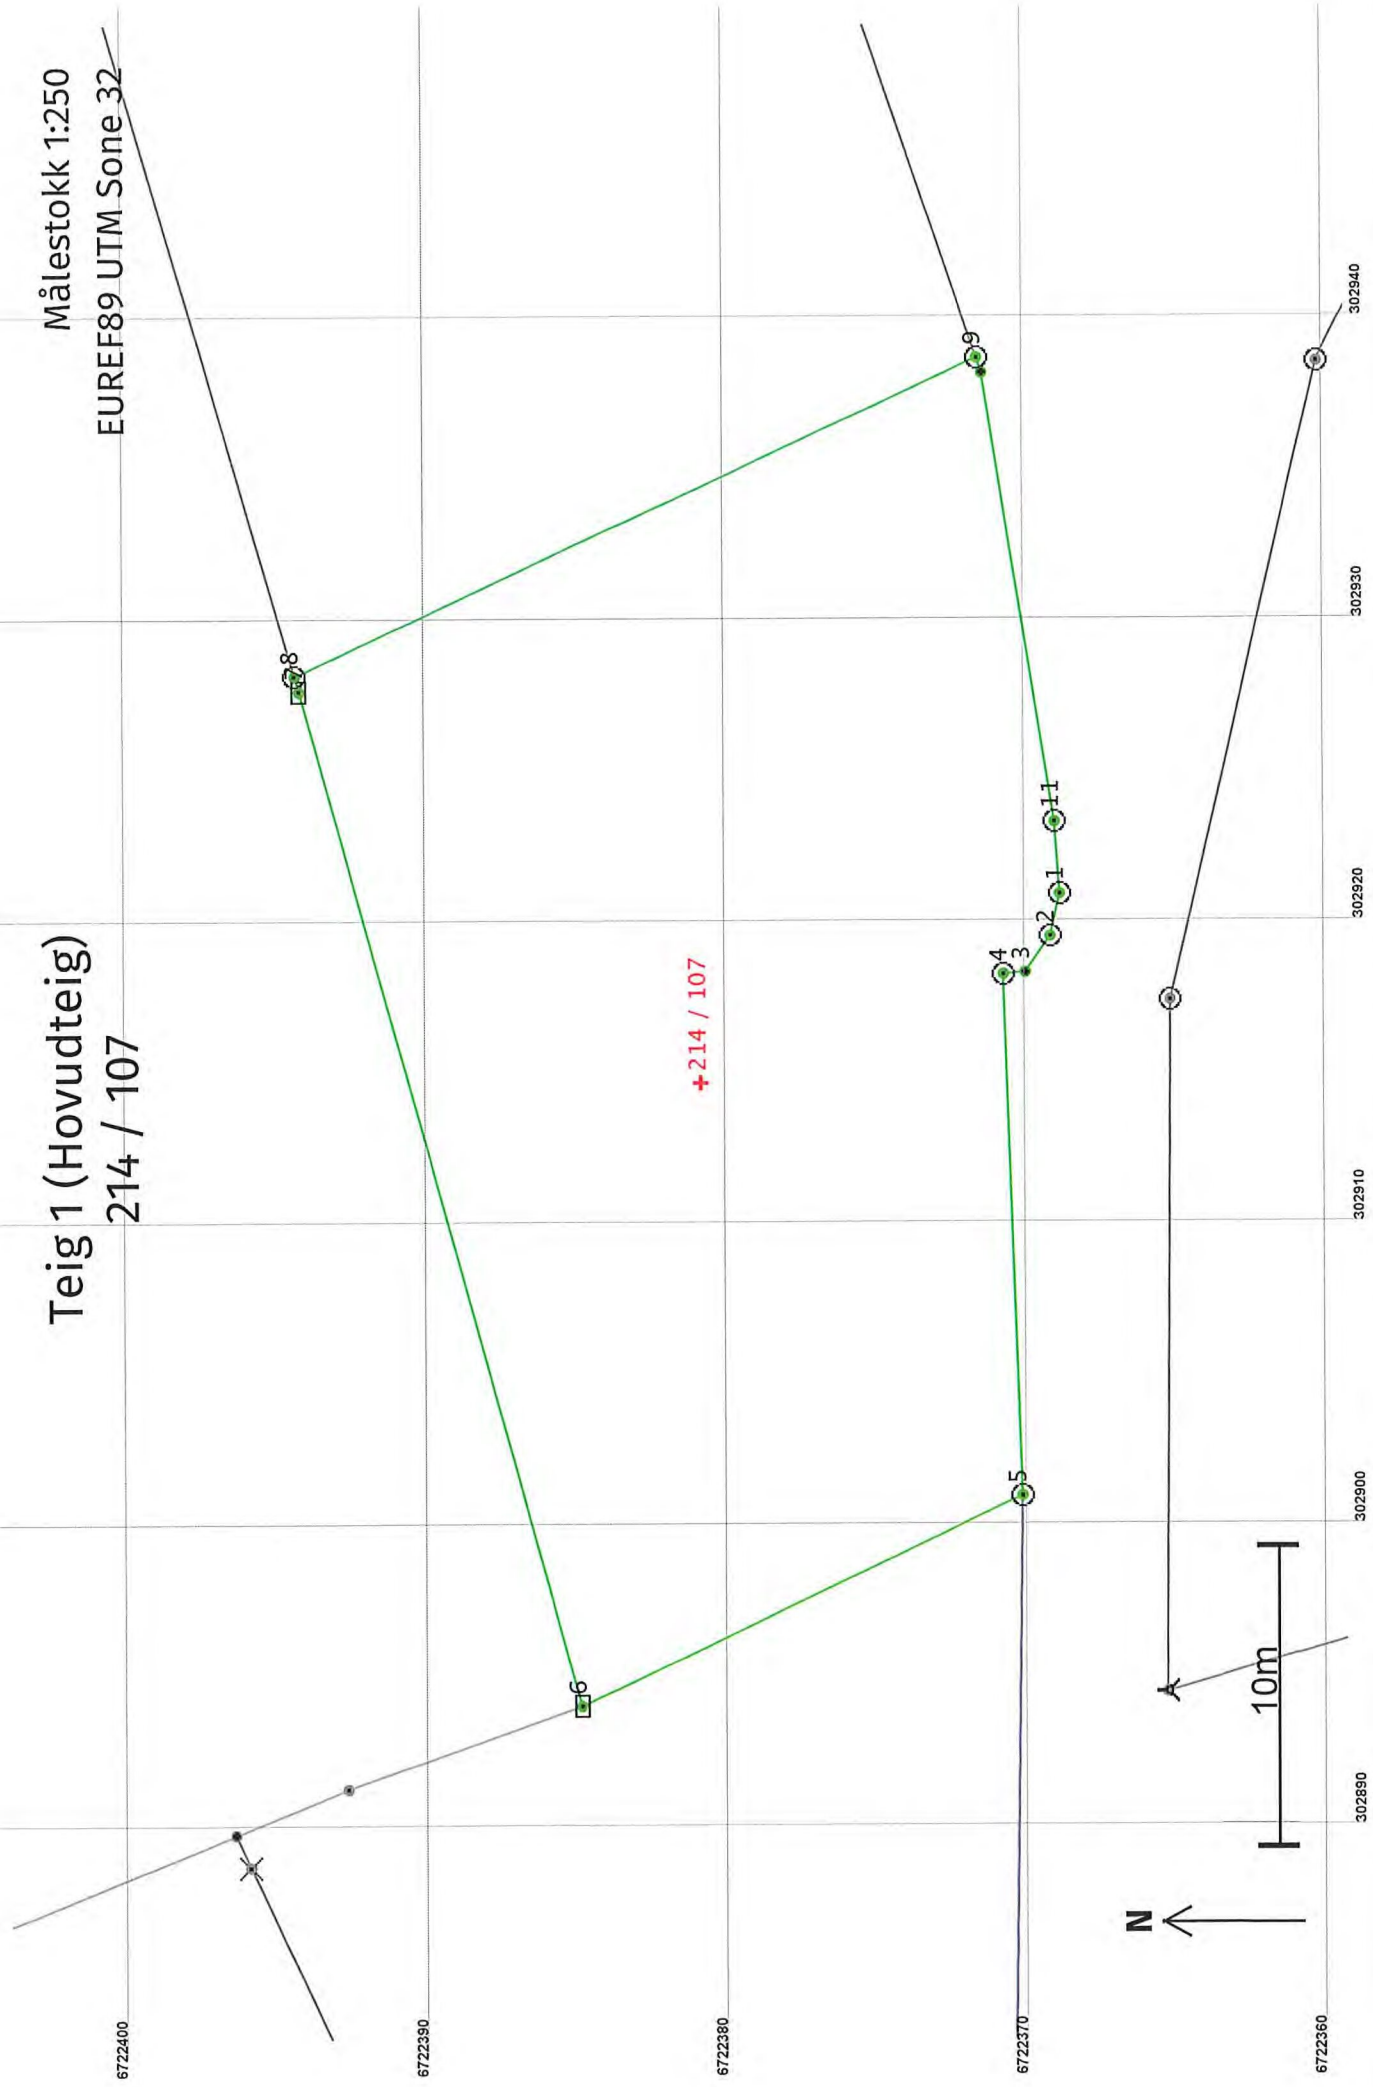

Areal og koordinatar

Areal: 744,3 Arealmerknad:

Representasjonssystem: EUREF89 UTM Sone 32

Nord: 6722381

Aust: 302915

Grensepunkt / Grenselinje Ytre avgrensing

Løpenr	Nord	Aust	Grensemerke nedsett i / Lengde (m) Linjeinformasjon	Målemetode	Nøyaktighet (SD i cm)	Radius
1	6722369,04	302920,83	Jordfast stein Offentleg godkjent grensemerke 1,44	96 GPS kinematisk (Real time kinematic)	10	11
2	6722369,36	302919,43	Jordfast stein Offentleg godkjent grensemerke 1,45	96 GPS kinematisk (Real time kinematic)	10	11
3	6722370,18	302918,24	Umerkt 0,72	96 GPS kinematisk (Real time kinematic)	10	11
4	6722370,90	302918,17	Fjell Offentleg godkjent grensemerke 17,28	96 GPS kinematisk (Real time kinematic)	10	11
5	6722370,33	302900,90	Jordfast stein Offentleg godkjent grensemerke 16,22	96 GPS kinematisk (Real time kinematic)	10	11
6	6722384,98	302893,94	Jord Stein eller røys 34,90	96 GPS kinematisk (Real time kinematic)	10	11
7	6722394,34	302927,56	Jord Stein eller røys 0,54	96 GPS kinematisk (Real time kinematic)	10	11
8	6722394,49	302928,08	Jord Offentleg godkjent grensemerke 25,08	96 GPS kinematisk (Real time kinematic)	10	11
9	6722371,71	302938,58	Jord Offentleg godkjent grensemerke 0,53	96 GPS kinematisk (Real time kinematic)	10	11
10	6722371,54	302938,07	Umerkt 15,03	96 GPS kinematisk (Real time kinematic)	10	11
11	6722369,21	302923,22	Jordfast stein Offentleg godkjent grensemerke 2,39	96 GPS kinematisk (Real time kinematic)	10	11