



Lloyd Ryland  
Holsbergstien 8  
5918 FREKHAUG

Referanser:  
Dykkar:  
Vår: 21/10336 - 21/87808


Saksbehandlar:  
Anngunn Marie Gullbrå  
anngunn.gullbra@alver.kommune.no

Dato:  
27.12.2021

## Melding om registrert tilbygg utan søknadsplikt - gbnr 310/239 Holme

Kommunen har registrert ferdig oppsatt tilbygg til garasje i matrikkelen etter opplysningar i innsendt melding frå deg. Det er ei øvre grense på maks 15 m<sup>2</sup> for BYA, BTA for slike tilbygg unntatt søknadsplikt. Det er difor registrert 15.0 m<sup>2</sup> på BYA og BTA i staden for innmeldt 15.3 m<sup>2</sup>.

Tilbygget er plassert ca i kart ( fasadeliv) og bygningsopplysningane er registrert i bygningsdelen i matrikkelen.

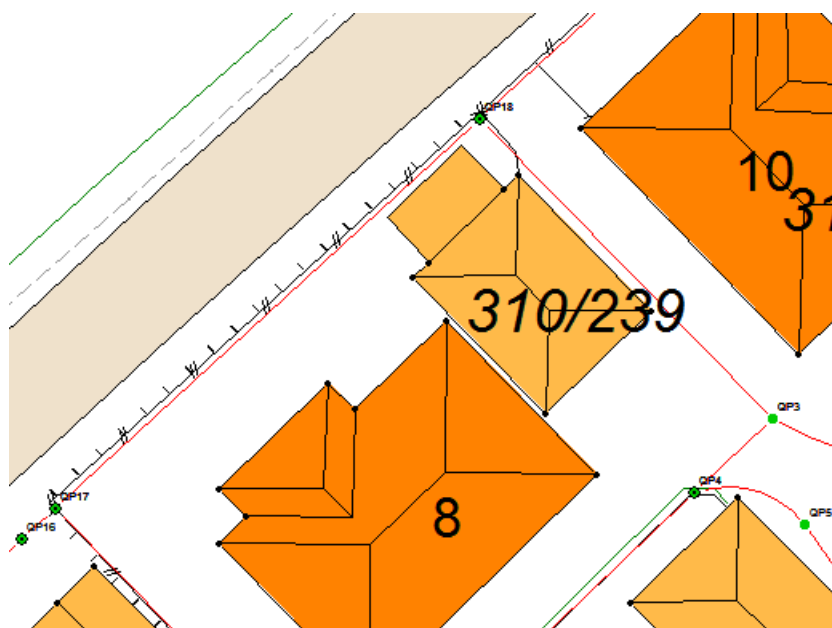

Ved denne registreringa av bygg/tilbygg utan søknadsplikt etter Pbl §20-5 i kart og matrikkel, er det ikkje vurdert om oppsett bygg/ tilbygg oppfyller vilkåra til fritak frå søknadsplikt.

Vedlagt er matrikkelrapport som viser kva opplysningar som er registrert om bygget/tilbygget.

Med vennleg helsing  
Alver kommune, Kart og oppmåling

Anngunn Marie Gullbrå  
avdelingsingeniør

*Dette dokumentet er elektronisk godkjent og har difor ingen signatur.*

**Vedlegg:**

310-239-tilbygg garasje

**Mottakarar:**

Lloyd Ryland

Holsbergstien 8

5918

FREKHAUG