


App.lag

App.lag

- Alle filer til samme lag - XML Leica HeXML
- 201124LOYP...
- 0110214LOYP
- #210820loyp
- #malFKB46\_LedningVA
- #samlet\_FKB46\_LedningVA
- #Løypekona VA 2021
- #VA logg Sindre
- #Logg Sindre
- #\_FKB46\_LedningVA
- #FKB46\_LedningVA
- #sindre
- #Innmåling oppgravd grøft
- #FKB461\_Bygning
- #Grusvei
- #Asfalt
- #Teoretisk sprengningslinje
- #VA-ledninger KR
- #LYS
- Alle filer til samme lag - DWG
- #Innmålinger mur
- #3D triangulert 499
- #Punktsky 030920 500
- #Innmålt eks\_terreng 22
- #Innmålt fjell totalt 7
- #Innmåling 26 mai
- #LOG Komatsu210
- #Grøft bunn rør 200518
- #FM
- #Fundament for kran
- #Innmålt gangvei
- #Rev\_Avretting\_Fundament\_fundament\_og\_grøft 139
- #Rev\_grøft\_12\_03\_2020
- #Maskinstyring
- #Grøft\_ekstra
- #Avretting\_Fundament\_fundament\_og\_grøft 139
- #VA\_HUS\_3
- #StructuralPlan-Fundamentplan
- #Hus\_ytterkant
- #Innmålt fjell\_ 230419 9
- #Rev\_sprengplan\_030519 133
- #12 101
- #Gangveg

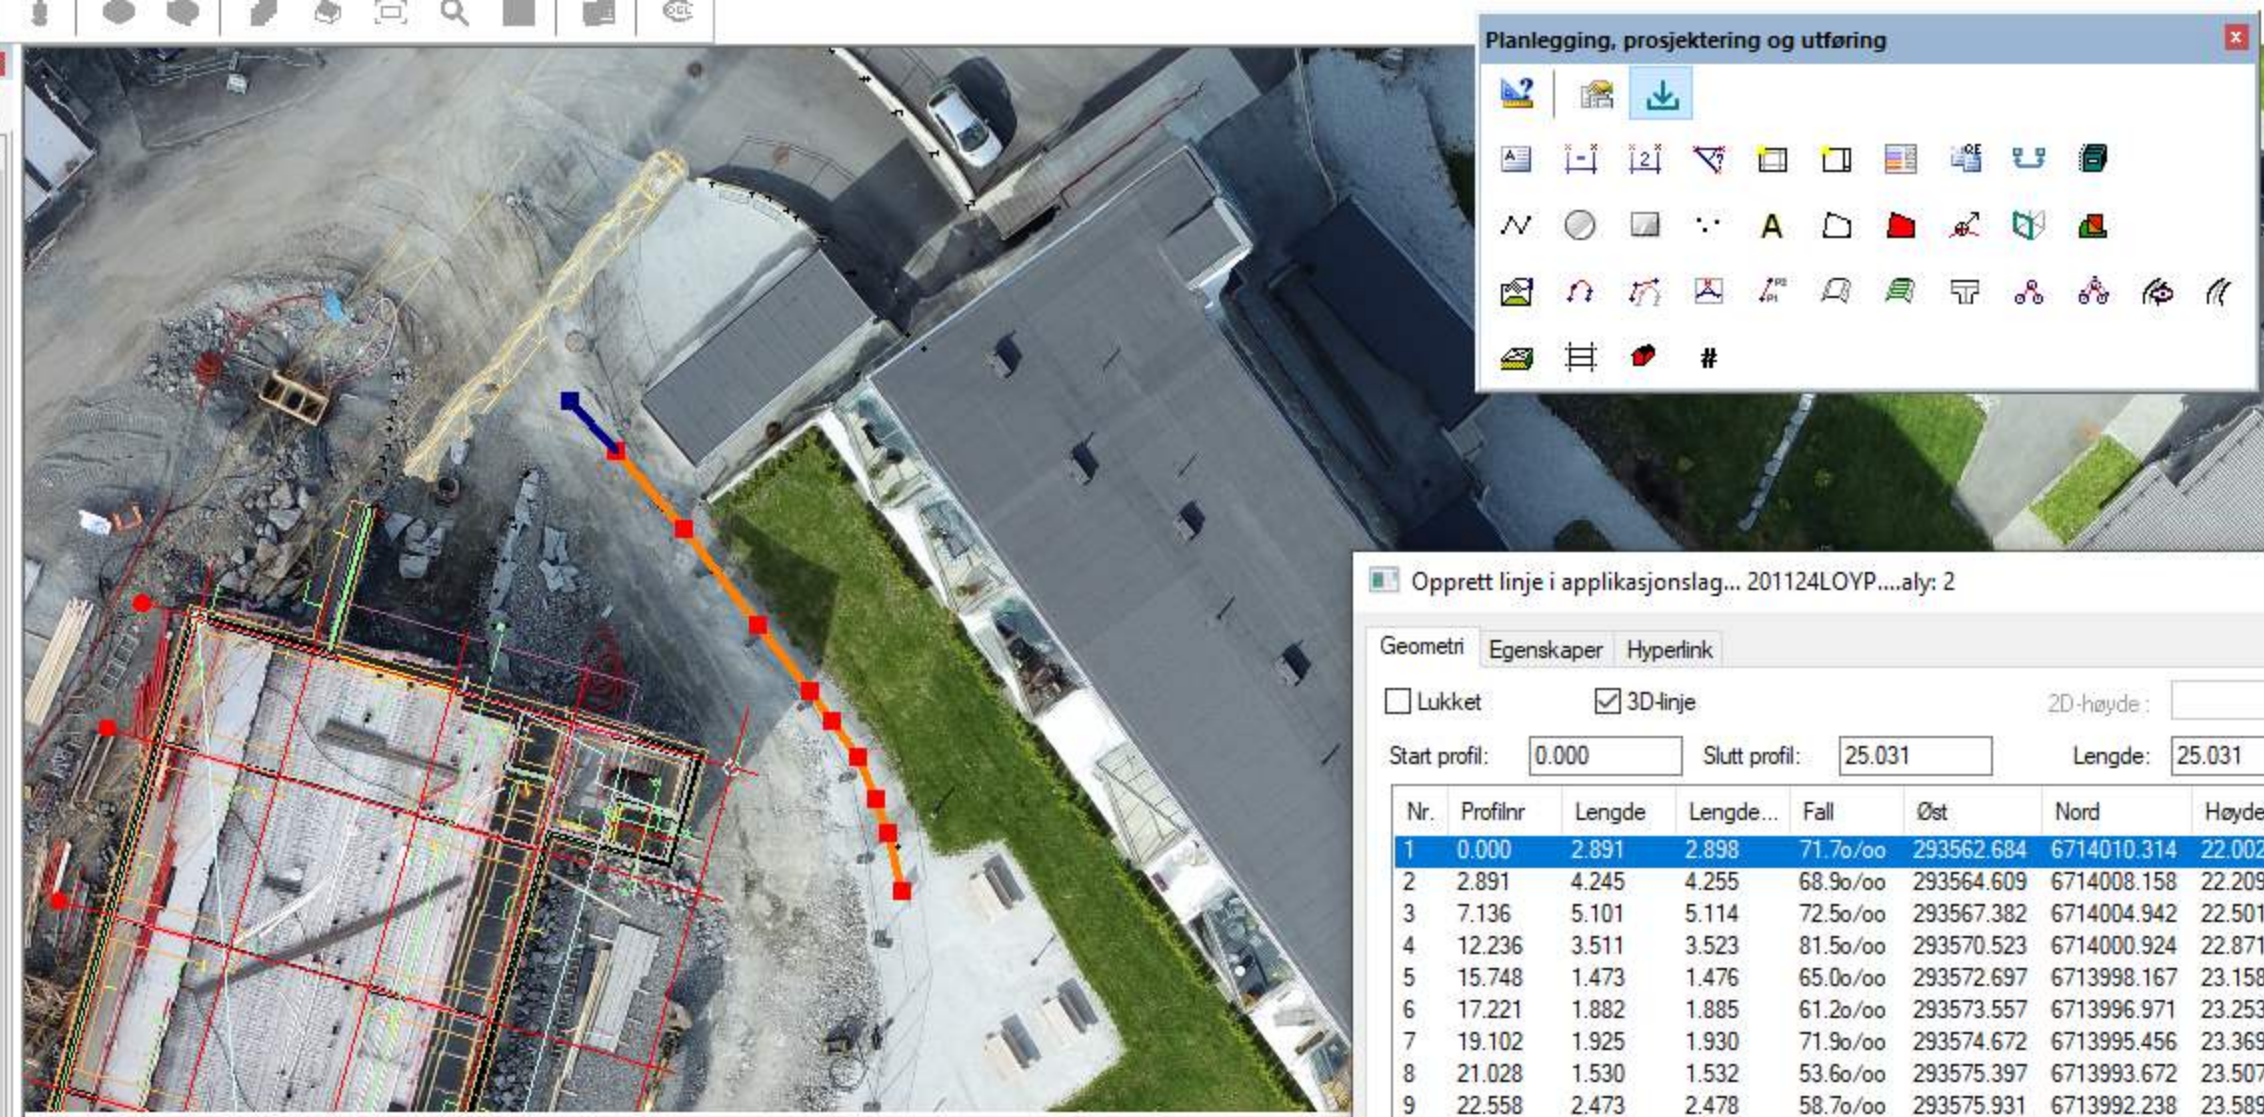

Planlegging, prosjektering og utføring

Icons for various tools and functions.

Egenskaper

Linje: 201124LOYP

guid: 53284e91-d...

3D:

Lukket:

#punkt: 10

Lengde: 25.031

3D-lengde: 25.092

Areal: 0

Attributter

S\_OBJID: Innmålt\_cl...

S\_FCODE:

Opprett linje i applikasjonslag... 201124LOYP...aly: 2

Geometri | Egenskaper | Hyperlink

Lukket  3D-linje 2D-høyde:   Ukjent høyde

Start profil: 0.000 Slutt profil: 25.031 Lengde: 25.031 3D-lengde: 25.092

Nr.	Profilnr	Lengde	Lengde...	Fall	Øst	Nord	Høyde	Element
1	0.000	2.891	2.898	71.7o/oo	293562.684	6714010.314	22.002	
2	2.891	4.245	4.255	68.9o/oo	293564.609	6714008.158	22.209	
3	7.136	5.101	5.114	72.5o/oo	293567.382	6714004.942	22.501	
4	12.236	3.511	3.523	81.5o/oo	293570.523	6714000.924	22.871	
5	15.748	1.473	1.476	65.0o/oo	293572.697	6713998.167	23.158	
6	17.221	1.882	1.885	61.2o/oo	293573.557	6713996.971	23.253	
7	19.102	1.925	1.930	71.9o/oo	293574.672	6713995.456	23.369	
8	21.028	1.530	1.532	53.6o/oo	293575.397	6713993.672	23.507	
9	22.558	2.473	2.478	58.7o/oo	293575.931	6713992.238	23.589	
10	25.031	0.000	0.000		293576.487	6713989.828	23.734	(L=25.031)

Linjer (1/2/3)

Linjer (1/2/3) | Punkter | Tekster | Polygoner | Punktsky/Triangelnett

Id	3D	Lukket	#punkt	Høyde	Lengde	3D-lengde	Areal	S_OBJID
1	<input checked="" type="checkbox"/>	<input type="checkbox"/>	11		25.022	25.078		L1
2	<input checked="" type="checkbox"/>	<input type="checkbox"/>	10		25.031	25.092		Innmålt_cl_gangvei

OK Avbryt Hjelp