



Dyrkolbotn Leirskule og Fjellstove

Referanser:
Dykkar:
Vår: 21/10677 - 21/88014

Saksbehandlar:
Anngunn Marie Gullbrå
anngunn.gullbra@alver.kommune.no


Dato:
29.12.2021

Melding om registrert tilbygg til fjellstova unntatt søknadsplicht- gbrnr 247/10 Dyrkolbotn

Kommunen har registrert ferdig oppsatt tilbygg i matrikkelen etter opplysningar i innsendt melding frå deg.

Dette brevet erstattar tidlegare utsendt brev dat. 27.12, som inneheld feil kartutsnitt.

Tilbygget er plassert ca i kart (takkant) og bygningsopplysningane er registrert i bygningsdelen i matrikkelen.

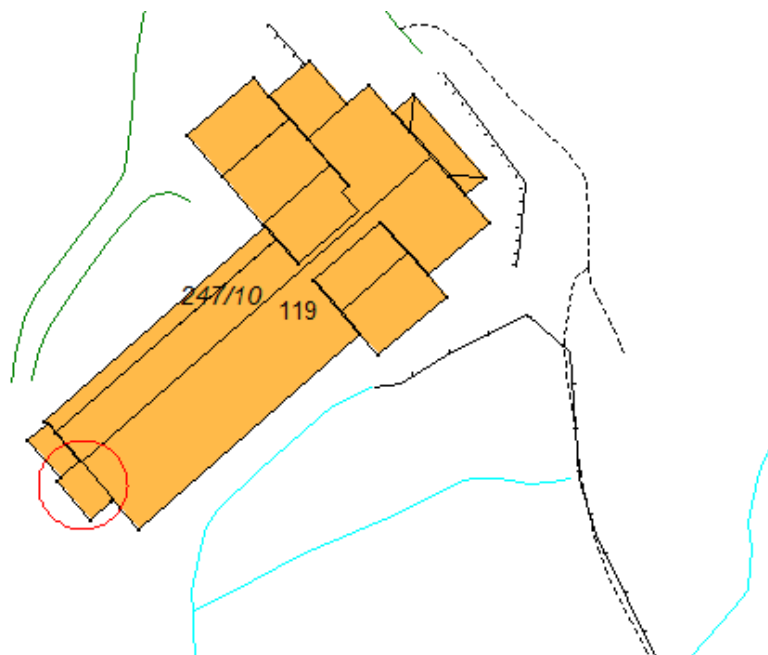

Bygg/ tilbygg utan omsluttande ytterveggar skal ikkje registrerast med BRA. Det er registrert 1 m2 BRA her, fordi tilbygg unntatt søknadsplikt gjeld tilbygg mellom 1-15 m2. Programmet krev då eit areal innanfor dette intervallet.

Ved denne registreringa av tilbygg utan søknadsplikt etter Pbl §20-5 i kart og matrikkel, er det ikkje vurdert om oppsett tilbygg oppfyller vilkåra til fritak frå søknadsplikt.

Vedlagt er matrikkelrapport som viser kva opplysningar som er registrert om tilbygget i matrikkelen.

Med vennleg helsing
Alver kommune, Kart og oppmåling

Anngunn Marie Gullbrå
avdelingsingeniør

Dette dokumentet er elektronisk godkjent og har difor ingen signatur.

Vedlegg:

247-10-tilbygg Fjellstova

Mottakarar:

Dyrkolbotn Leirskule og Fjellstove