


Nye seksj. tegninger

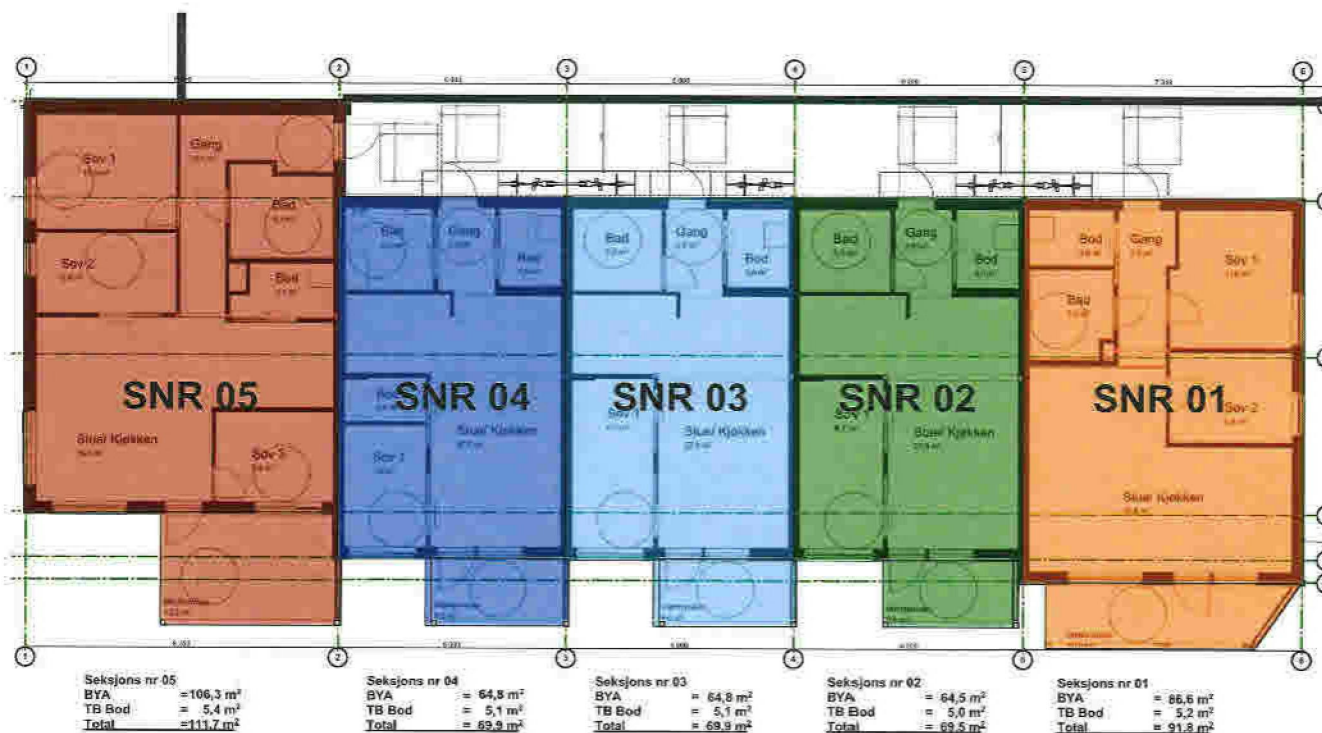

Seksjons Nr	Seksjon	Total
1		91,8 m <sup>2</sup>
2		69,5 m <sup>2</sup>
3		69,9 m <sup>2</sup>
4		69,9 m <sup>2</sup>
5		111,7 m <sup>2</sup>
11		91,3 m <sup>2</sup>
12		91,6 m <sup>2</sup>
15		91,2 m <sup>2</sup>
16		90,6 m <sup>2</sup>
17		113,7 m <sup>2</sup>
6		92,9 m <sup>2</sup>
7		69,6 m <sup>2</sup>
8		69,9 m <sup>2</sup>
9		69,9 m <sup>2</sup>
10		109,8 m <sup>2</sup>
13		91,3 m <sup>2</sup>
14		91,7 m <sup>2</sup>
18		91,1 m <sup>2</sup>
19		90,6 m <sup>2</sup>
20		113,7 m <sup>2</sup>

PROSJEKT  
Hordasmibakken

TILTAKSHAVER  
Byggmester Markhus AS

PROSJEKTNR.:  
Projektnr. 24.08.2017

TEGN. NR.: TEGN. AV KONTR.  
.01 PMF

FASE  
Seksjonering

ENTREPRENØR



Målestokk:  
1:200


Revidert/korrigert:  
19.10.2021

ARK

Plan 1. Hus A



Seksjons Nr	Seksjon	Total
1		91,8 m <sup>2</sup>
2		69,5 m <sup>2</sup>
3		69,9 m <sup>2</sup>
4		69,9 m <sup>2</sup>
5		111,7 m <sup>2</sup>
11		91,3 m <sup>2</sup>
12		91,6 m <sup>2</sup>
15		91,2 m <sup>2</sup>
16		90,6 m <sup>2</sup>
17		113,7 m <sup>2</sup>
6		92,9 m <sup>2</sup>
7		69,6 m <sup>2</sup>
8		69,9 m <sup>2</sup>
9		69,9 m <sup>2</sup>
10		109,8 m <sup>2</sup>
13		91,3 m <sup>2</sup>
14		91,7 m <sup>2</sup>
18		91,1 m <sup>2</sup>
19		90,6 m <sup>2</sup>
20		113,7 m <sup>2</sup>

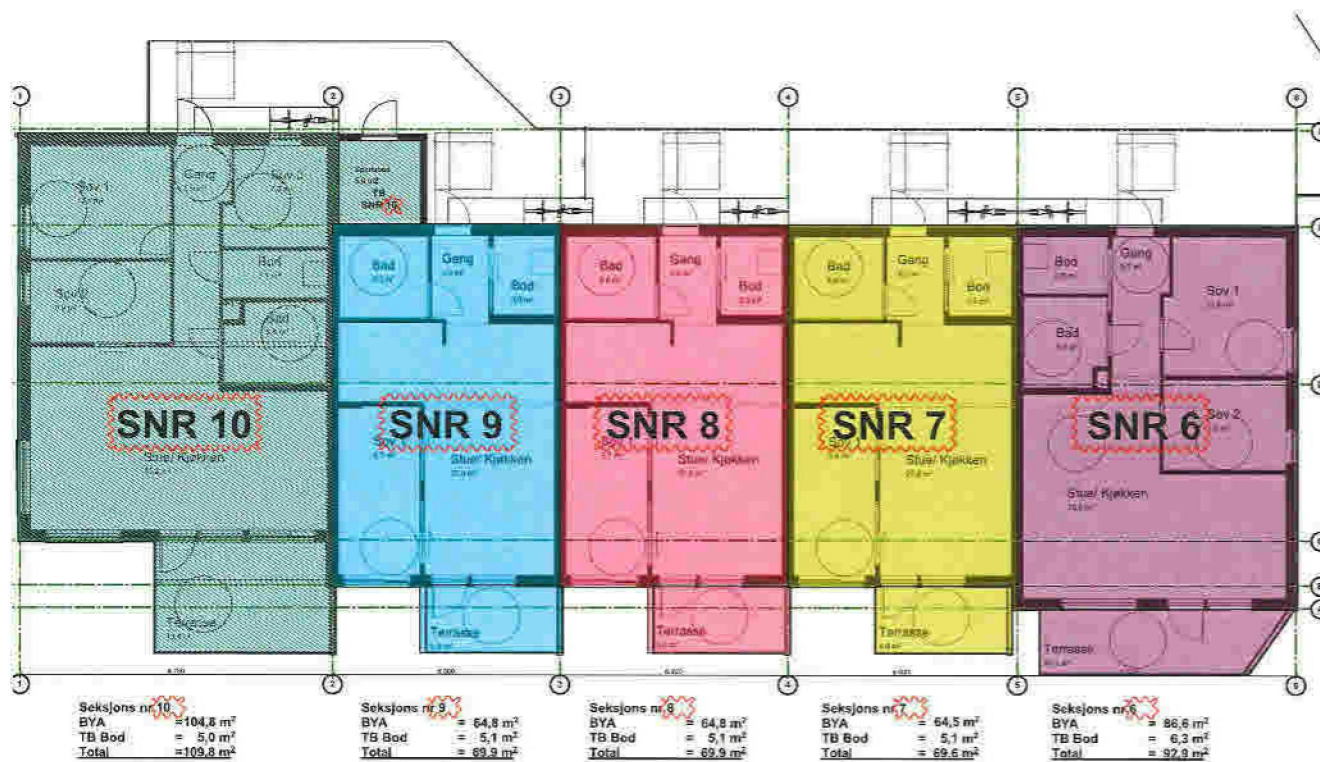

PROSJEKT  
Hordasmibakken

TILTAKSHAVER  
Byggmester Markhus AS

PROSJEKTNR.:  
Prosjektnr.

DATO:  
24.08.2017

TEGN. NR.:  
.02

TEGN. AV  
PMF

KONTR.

FASE  
Seksjonering

ENTREPRENØR  
BYGGMESTER  
MARKHUS


Målestokk:  
1:200

Revidert/korrigert:  
19.10.2021

ARK

Plan 2. Hus A



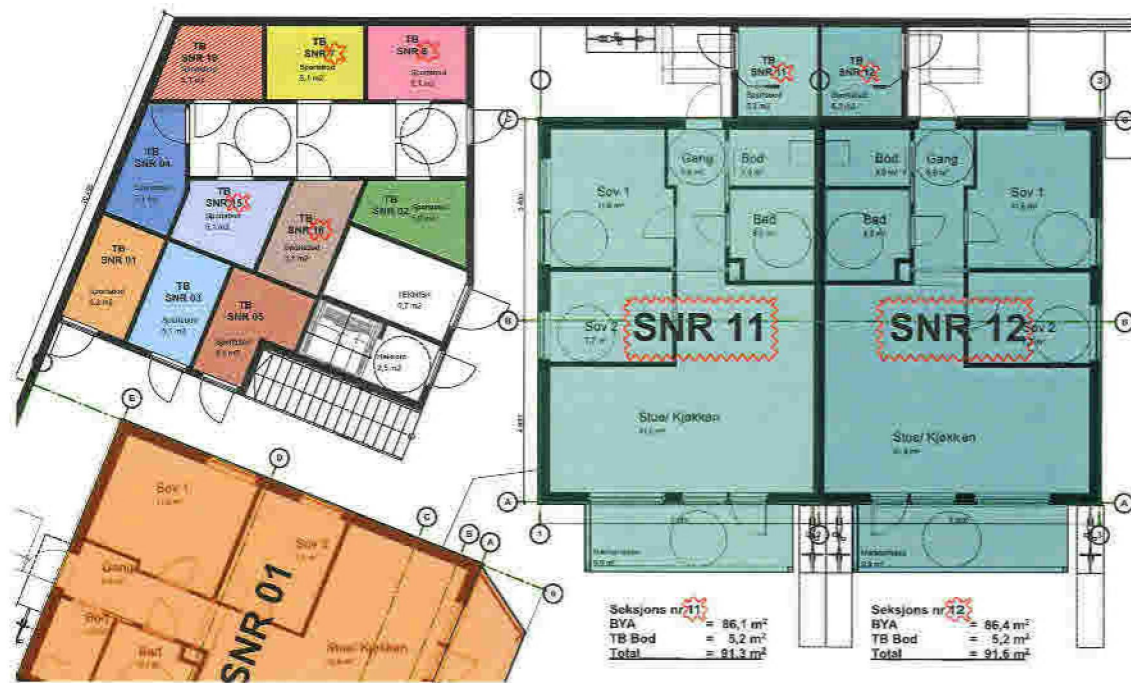

Seksjons Nr	Seksjon	Total
1		91,8 m <sup>2</sup>
2		69,5 m <sup>2</sup>
3		69,9 m <sup>2</sup>
4		69,9 m <sup>2</sup>
5		111,7 m <sup>2</sup>
11		91,3 m <sup>2</sup>
12		91,6 m <sup>2</sup>
15		91,2 m <sup>2</sup>
16		90,6 m <sup>2</sup>
17		113,7 m <sup>2</sup>
6		92,9 m <sup>2</sup>
7		69,6 m <sup>2</sup>
8		69,9 m <sup>2</sup>
9		69,9 m <sup>2</sup>
10		109,8 m <sup>2</sup>
13		91,3 m <sup>2</sup>
14		91,7 m <sup>2</sup>
18		91,1 m <sup>2</sup>
19		90,6 m <sup>2</sup>
20		113,7 m <sup>2</sup>

PROSJEKT \_\_\_\_\_

Hordasmibakken

TILTAKSHAVER \_\_\_\_\_

Byggmester Markhus AS

PROSJEKTNR.: \_\_\_\_\_ DATO: \_\_\_\_\_

Prosjektnr. 24.08.2017

TEGN. NR.: \_\_\_\_\_ TEGN. AV \_\_\_\_\_ KONTR. \_\_\_\_\_

.03 PMF

FASE \_\_\_\_\_

Seksjonering

ENTREPRENØR \_\_\_\_\_




Målestokk: \_\_\_\_\_ Revidert/korrigert: \_\_\_\_\_

1:200 19.10.2021

ARK \_\_\_\_\_

Plan 1 HUS B, boder og heis



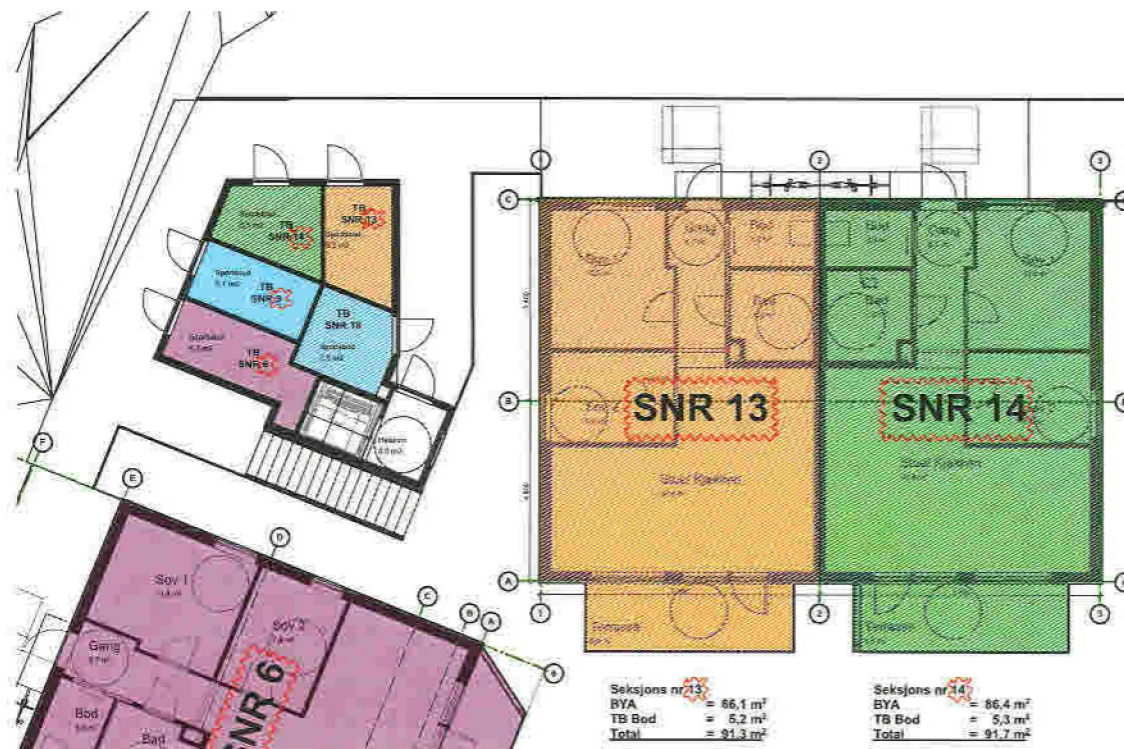

Seksjons Nr	Seksjon	Total
1		91,8 m2
2		69,5 m2
3		69,9 m2
4		69,9 m2
5		111,7 m2
11		91,3 m2
12		91,6 m2
15		91,2 m2
16		90,6 m2
17		113,7 m2
6		92,9 m2
7		69,6 m2
8		69,9 m2
9		69,9 m2
10		109,8 m2
13		91,3 m2
14		91,7 m2
18		91,1 m2
19		90,6 m2
20		113,7 m2

PROSJEKT  
Hordasmibakken

TILTAKSHAVER  
Byggmester Markhus AS

PROSJEKTNR.:  
Prosjektnr.

DATO:  
24.08.2017

TEGN. NR.:  
.04

TEGN. AV  
PMF

KONTR.

FASE  
Seksjonering

ENTREPRENØR


Målestokk:  
1:200

Revidert/korrigert:  
19.10.2021

ARK

Plan 2 HUS B, boder og  
heis



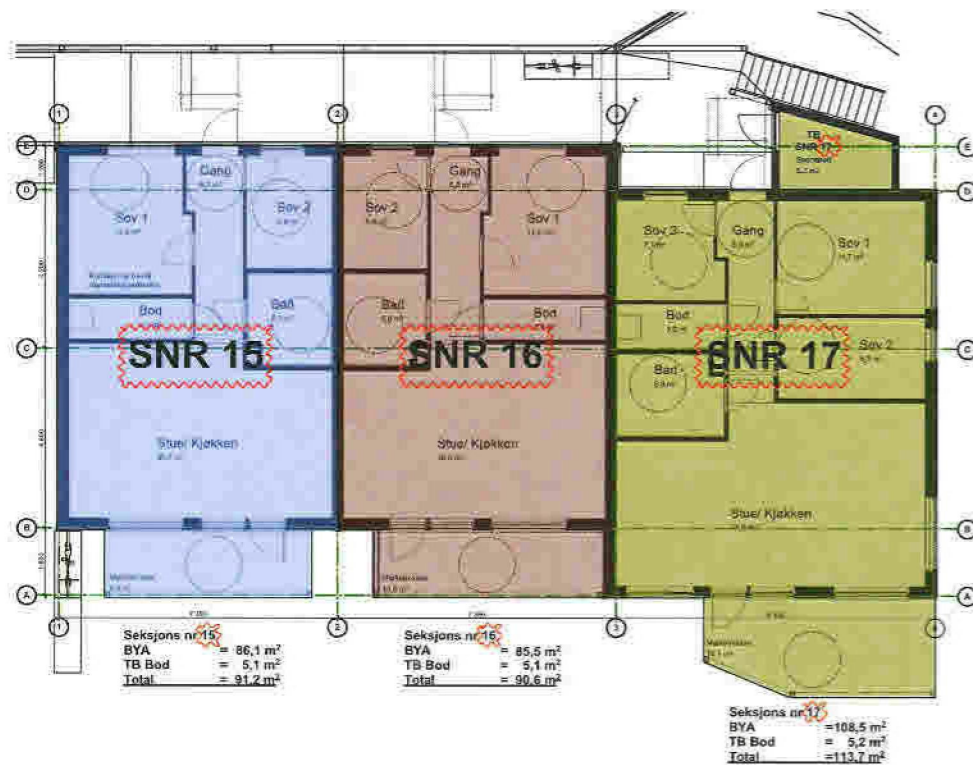

Seksjons Nr	Seksjon	Total
1		91,8 m <sup>2</sup>
2		69,5 m <sup>2</sup>
3		69,9 m <sup>2</sup>
4		69,9 m <sup>2</sup>
5		111,7 m <sup>2</sup>
11		91,3 m <sup>2</sup>
12		91,6 m <sup>2</sup>
15		91,2 m <sup>2</sup>
16		90,6 m <sup>2</sup>
17		113,7 m <sup>2</sup>
6		92,9 m <sup>2</sup>
7		69,6 m <sup>2</sup>
8		69,9 m <sup>2</sup>
9		69,9 m <sup>2</sup>
10		109,8 m <sup>2</sup>
13		91,3 m <sup>2</sup>
14		91,7 m <sup>2</sup>
18		91,1 m <sup>2</sup>
19		90,6 m <sup>2</sup>
20		113,7 m <sup>2</sup>

PROSJEKT  
**Hordasmibakken**

TILTAKSHAVER  
**Byggmester Markhus AS**

PROSJEKTNR.:                      DATO:                       
 Prosjektnr. 24.08.2017

TEGN. NR.:                      TEGN. AV                      KONTR.                       
 ,05 PMF

FASE  
 Seksjonering


ENTREPRENØR

Målestokk:                      Revidert/korrigert:                       
 1:200 19.10.2021

ARK                     

Plan 1 HUS C



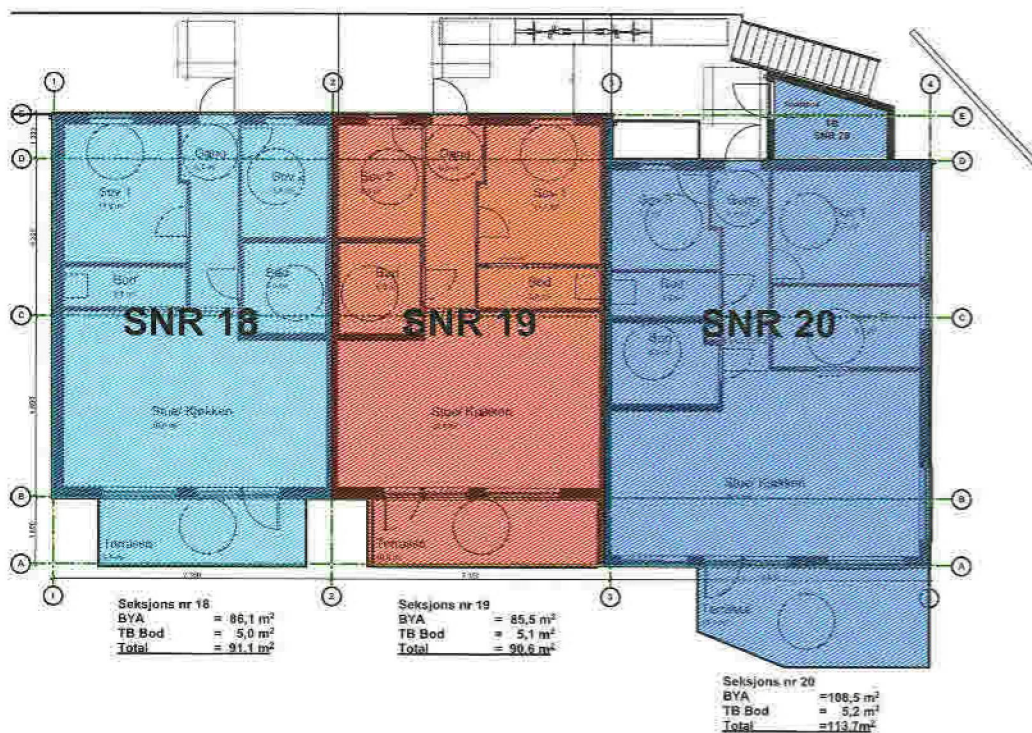

Seksjons Nr	Seksjon	Total
1		91,8 m <sup>2</sup>
2		69,5 m <sup>2</sup>
3		69,9 m <sup>2</sup>
4		69,9 m <sup>2</sup>
5		111,7 m <sup>2</sup>
11		91,3 m <sup>2</sup>
12		91,6 m <sup>2</sup>
15		91,2 m <sup>2</sup>
16		90,6 m <sup>2</sup>
17		113,7 m <sup>2</sup>
6		92,9 m <sup>2</sup>
7		69,6 m <sup>2</sup>
8		69,9 m <sup>2</sup>
9		69,9 m <sup>2</sup>
10		109,8 m <sup>2</sup>
13		91,3 m <sup>2</sup>
14		91,7 m <sup>2</sup>
18		91,1 m <sup>2</sup>
19		90,6 m <sup>2</sup>
20		113,7 m <sup>2</sup>

PROSJEKT  
**Hordasmibakken**

TILTAKSHAVER  
**Byggmester Markhus AS**

PROSJEKTNR.:                      DATO:                       
Prosjektnr. 24.08.2017

TEGN. NR.:                      TEGN. AV                      KONTR.                       
.06 PMF

FASE  
Seksjonering

ENTREPRENØR

Målestokk:                      Revidert/korrigert:                       
1:200 19.10.2021

ARK

Plan 2 HUS C



Vedlegg nr 3			
Hvem eier seksjonene som skal endres (Hjemmelshavere)			
Seksjons- nummer	Fødselsnr./ Org.nr. (11/9 siffer)	Navn	Dagens eierandel (oppgies som brøk)
6	14058531899	Ann Helen Skauge	91/1784
7	12039248776	Erlend Danielsen	92/1784
8	14039841852	Anja H Gjertsen	91/1784
9	13098744376	Torgeir Feste	91/1784
10	11079749070	Rikke Hermansen	114/1784
11	02069237595	Steffen Øpstebø	93/1784
12	20097430455	Sølvi Olsen	70/1784
13	17108642661	Gunn Kvalvågnes	70/1784
14	12079543398	Jonas Bøe Løtvedt	70/1784
15	03039141301	Lars Bjarne Andås	110/1784
16	06017136982	Stian Fosse	91/1784
17	11098232097	Samrawit Sium Bereketab	92/1784

Vedlegg nr 4				
Endring av seksjoner				
Dagens Seksjons- nummer	Endres ved reseksjonering til seksjons- nummer	Dagens eierandel (oppgies som brøk)	Endres ved reseksjonering til eierandel (oppgies som brøk)	Tilleggsareal
6	11	91/1784	93/1784	2
7	12	92/1784	70/1784	-22
8	15	91/1784	70/1784	-21
9	16	91/1784	70/1784	-21
10	17	114/1784	110/1784	-4
11	6	93/1784	91/1784	-2
12	7	70/1784	92/1784	22
13	8	70/1784	91/1784	21
14	9	70/1784	92/1784	22
15	10	110/1784	91/1784	-19
16	13	91/1784	91/1784	0
17	14	92/1784	91/1784	-1