


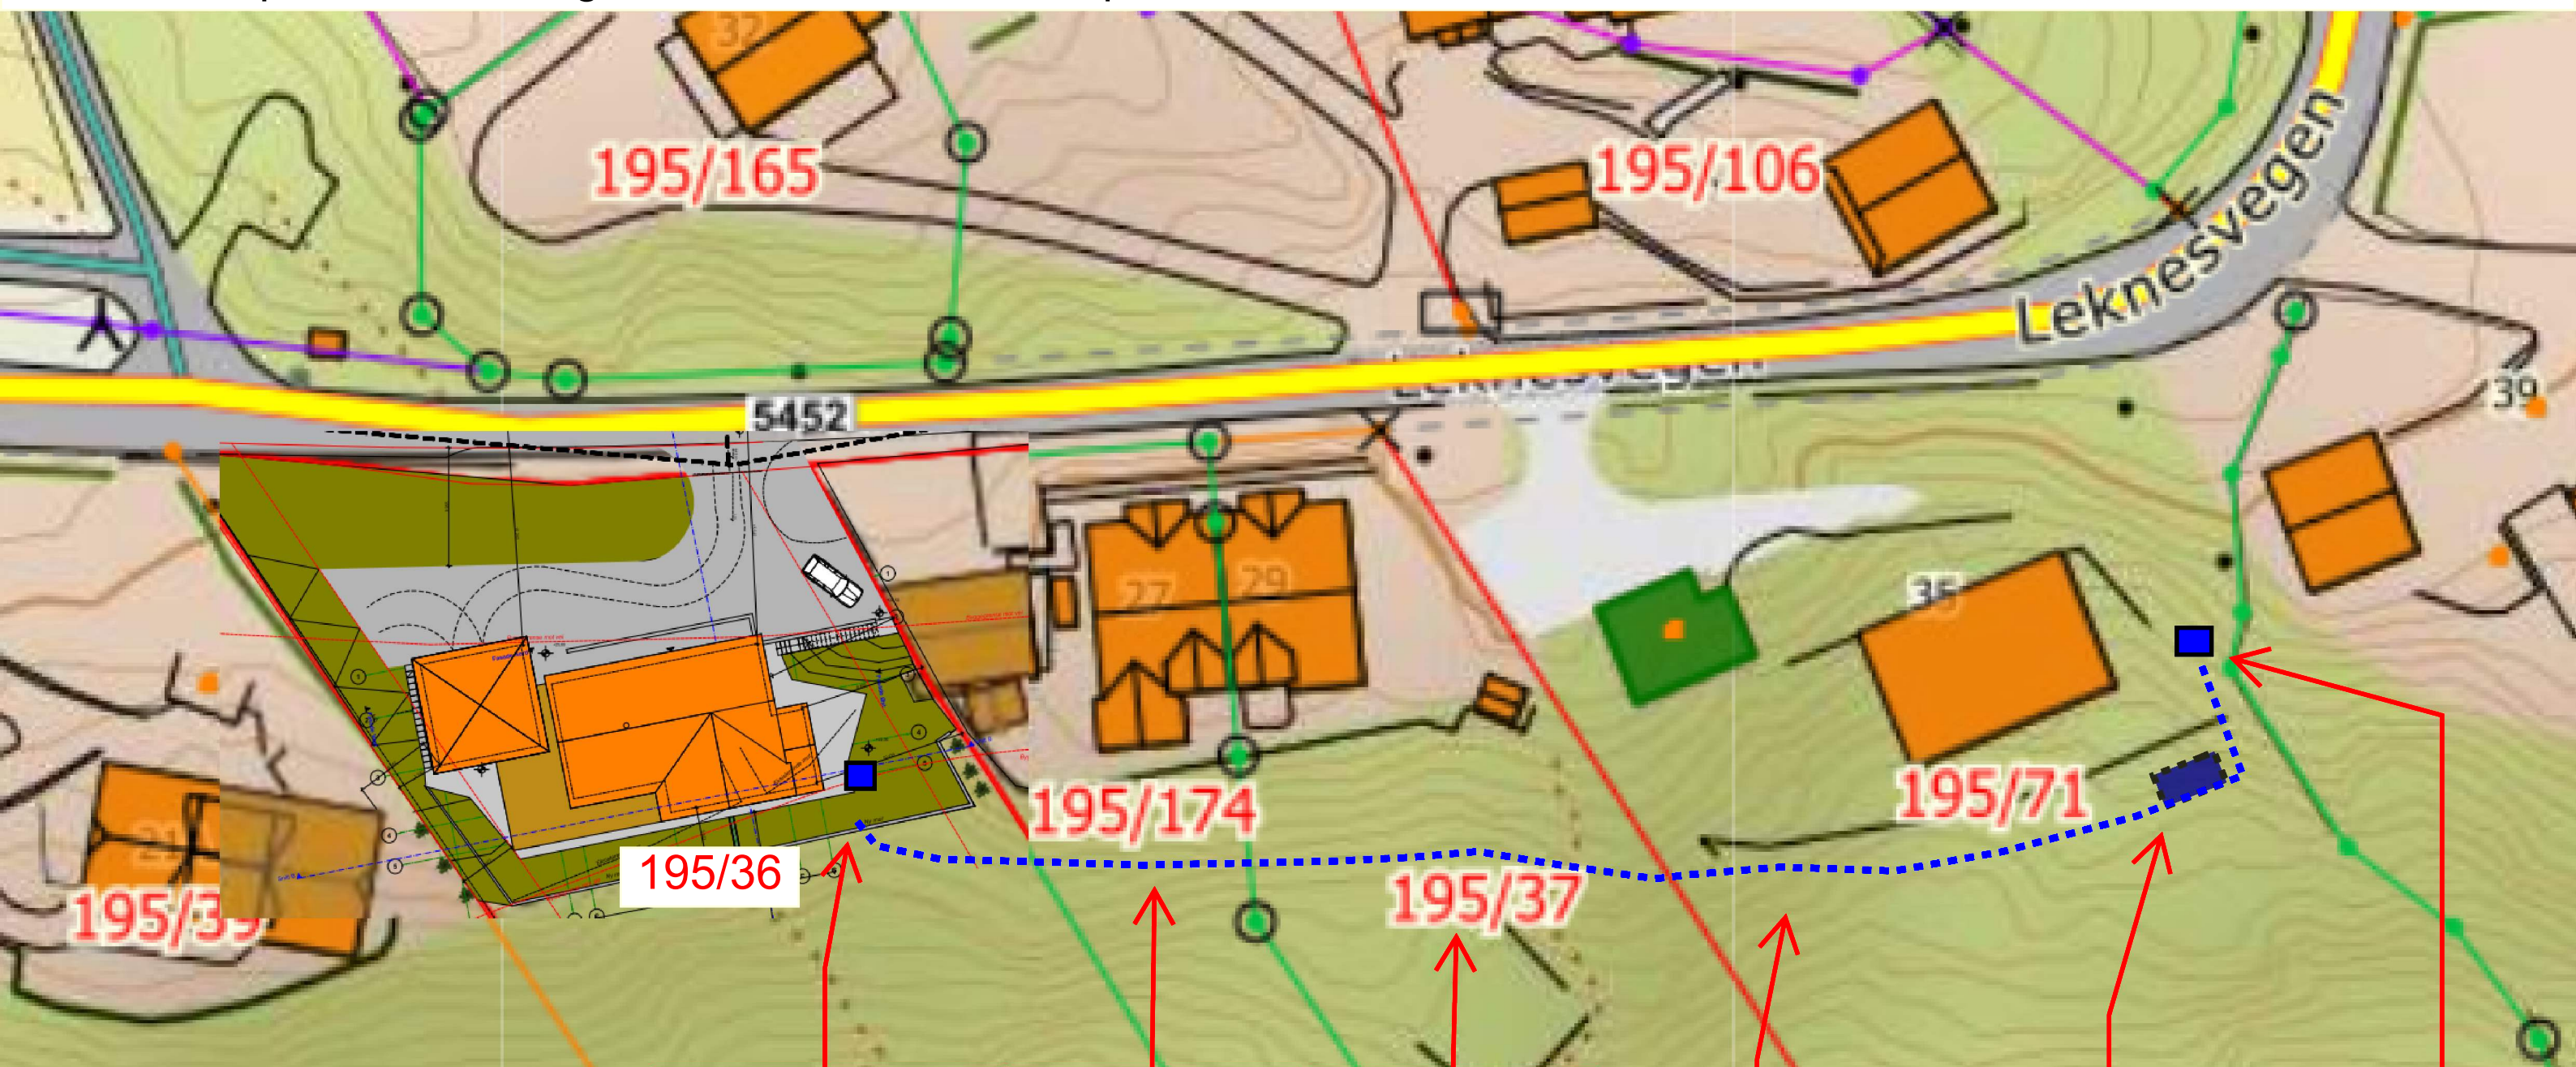


VEDLEGG 1

02.01.2022

Kartskisse viser at tiltak på 195/36 har sikret nødvendige rettigheter til drikkevann jf. pbl § 27-1.

Skisse viser plan for tilkobling til eksisterende borehull på 195/71



Tegnforklaring.	
	Plassering tilkoblingspunkt.
	Trase for vannledning
	Buffertank

Punkt for å koble vannledning til ny enebolig	Se vedlegg 2 for erklæring om rett til til å føre vannledning over 195/174	Se vedlegg 3 for erklæring om rett til til å føre vannledning over 195/37	Se vedlegg 4 for erklæring om rett til tilkobling til borehull på 195/71	Buffertank. Plassering som vist på tegning. Plasseres på frostfri dybde og dekkes til med jord/gress.	Punkt for tilkobling til eksisterende borehull på 195/71
---	--	---	--	---	--